


Úr Gildi

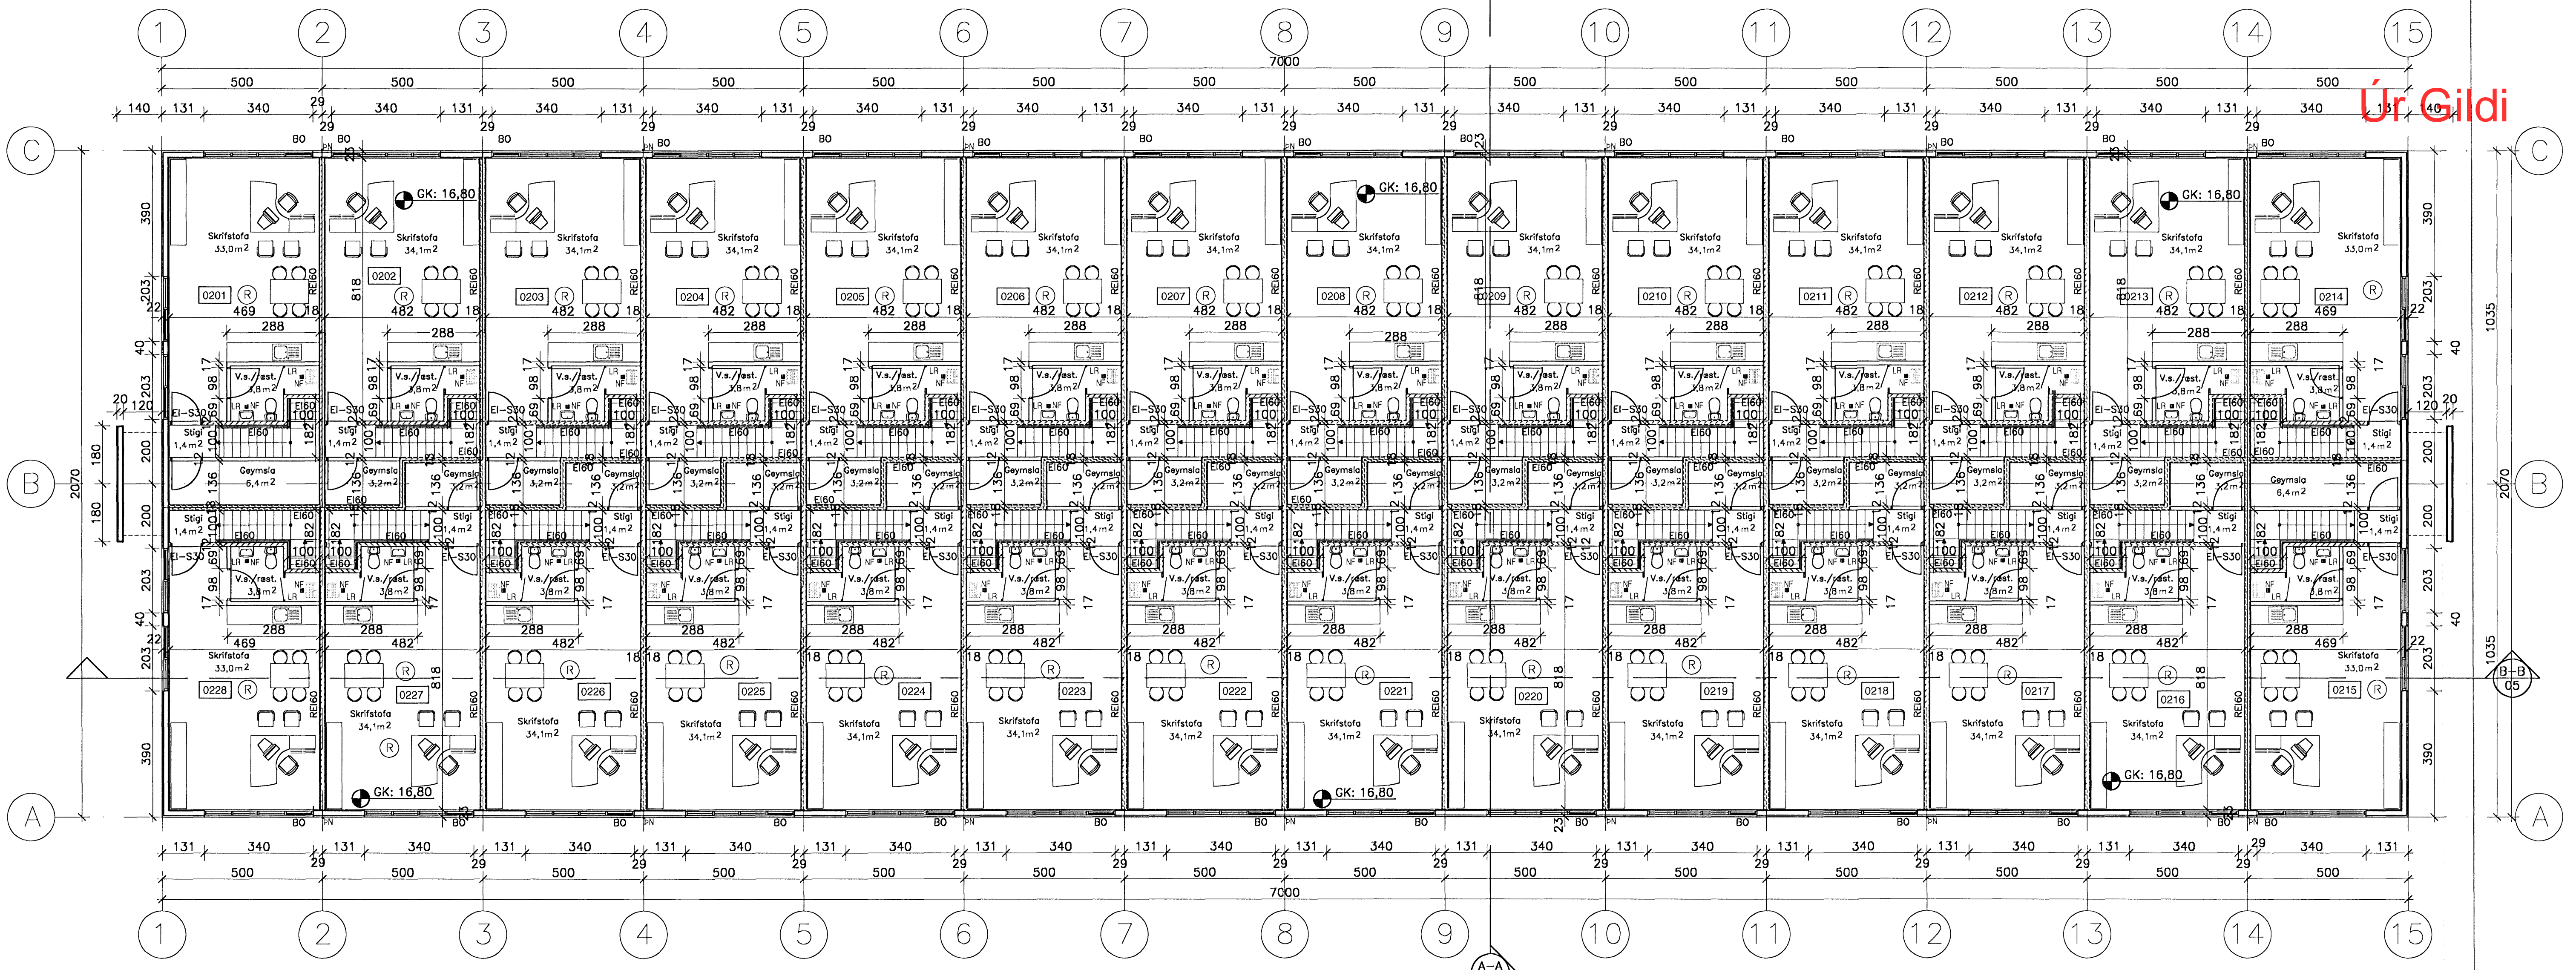

GRUNNMYND 2. HÆÐAR  
1:100

- TÁKN A ELDVARNARUPPDRETTI
- REYKSKYNJARI
  - ELDTÉFJANDI VEGGUR
  - HURDIR: C = SJÁLFLOKANDI  
S = REYKÉTT
  - MERKTUR OG NEYDARLÝSTUR ÓTANGANGUR
  - BRUNASLANGA

Nr. Daga:		Sorr.
Steinhella 14		
221, Hafnarfirði		
GRUNNMYND 2.HÆÐAR		KVAÐI: 1:100
ÁVAÐI: DKK	TEKNAÐ: DKK	VERNAÐ: 1.097
BRÖÐINGNAÐ: 00	ÞÁÐI: 15.01.2007	TEKNAÐ: 03
 TEIKNISTOFAN H.R. ehf Húsbýggingar og ráðgjöf David Karlsson Byggingafræðingur BFI Næfurdas 2, 110 Reykjavík		
SÍM: 587 6111 FAX: 587 6111 E-MAIL: sk@hrsm.is KT: 23156-2539		