

2 m. há girðing á lóðamörkum

Lóðamörk

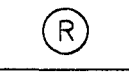
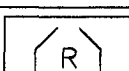
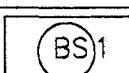
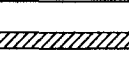
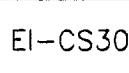
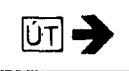
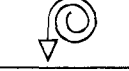

L=17,00

Samþykkt bann

27. maí 2013


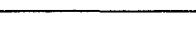
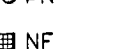

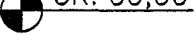



Byggingafræðingur í Hafnarfirði  
F.H. Höfður S. Gunnuggsson

TÁKN Á ELDVARNARUPPDRETTI

-  REYKSKYNJARI
-  REYKLOSUN
-  BRUNASAMSTÆÐA
-  ELDTÉFJANDI VEGGUR
-  HURDIR: C = SJÁLFLOKANDI  
S = REYKÞÉTT
-  MERKTUR OG NEYDARLÝSTUR ÓTGANGUR
-  BRUNASLANGA
-  STJÓRNSTÓÐ BRUNAVIÐVÖRUNARKERFIS

VÉLRÆN LOFTRÆSTING ER Í ÖLLUM GLUGGALAUSUM RÝMUM.  
REYKSKYNJARAR ERU Í HVERJU HERBERGI TENGDIR SJÁLFRVIRKU BRUNAVIÐVÖRUNARKERFI.

TÁKN Á UPPDRÆTTI

-  STEYPTIR VEGGIR
-  LÉTTIR VEGGIR
-  PAKNIÐURFALL
-  GÖLFNIÐURFALL
-  GK=GÖLF KÓTI
-  GLUGGA/HURDANGMÉR
-  BREYTINGARNÖMÉR
-  DELUTEIKNINGARNÖMÉR  
TEIKNINGARNÖMÉR

BREYTT  
1) 27.01.11 Reyndartekningar af húsinu DK  
2) 11.03.13 Húsvörðaribóð breytt í skrifstofur DK

HEITI VIKS  
**Selhella 3**

221, Hafnarfirði

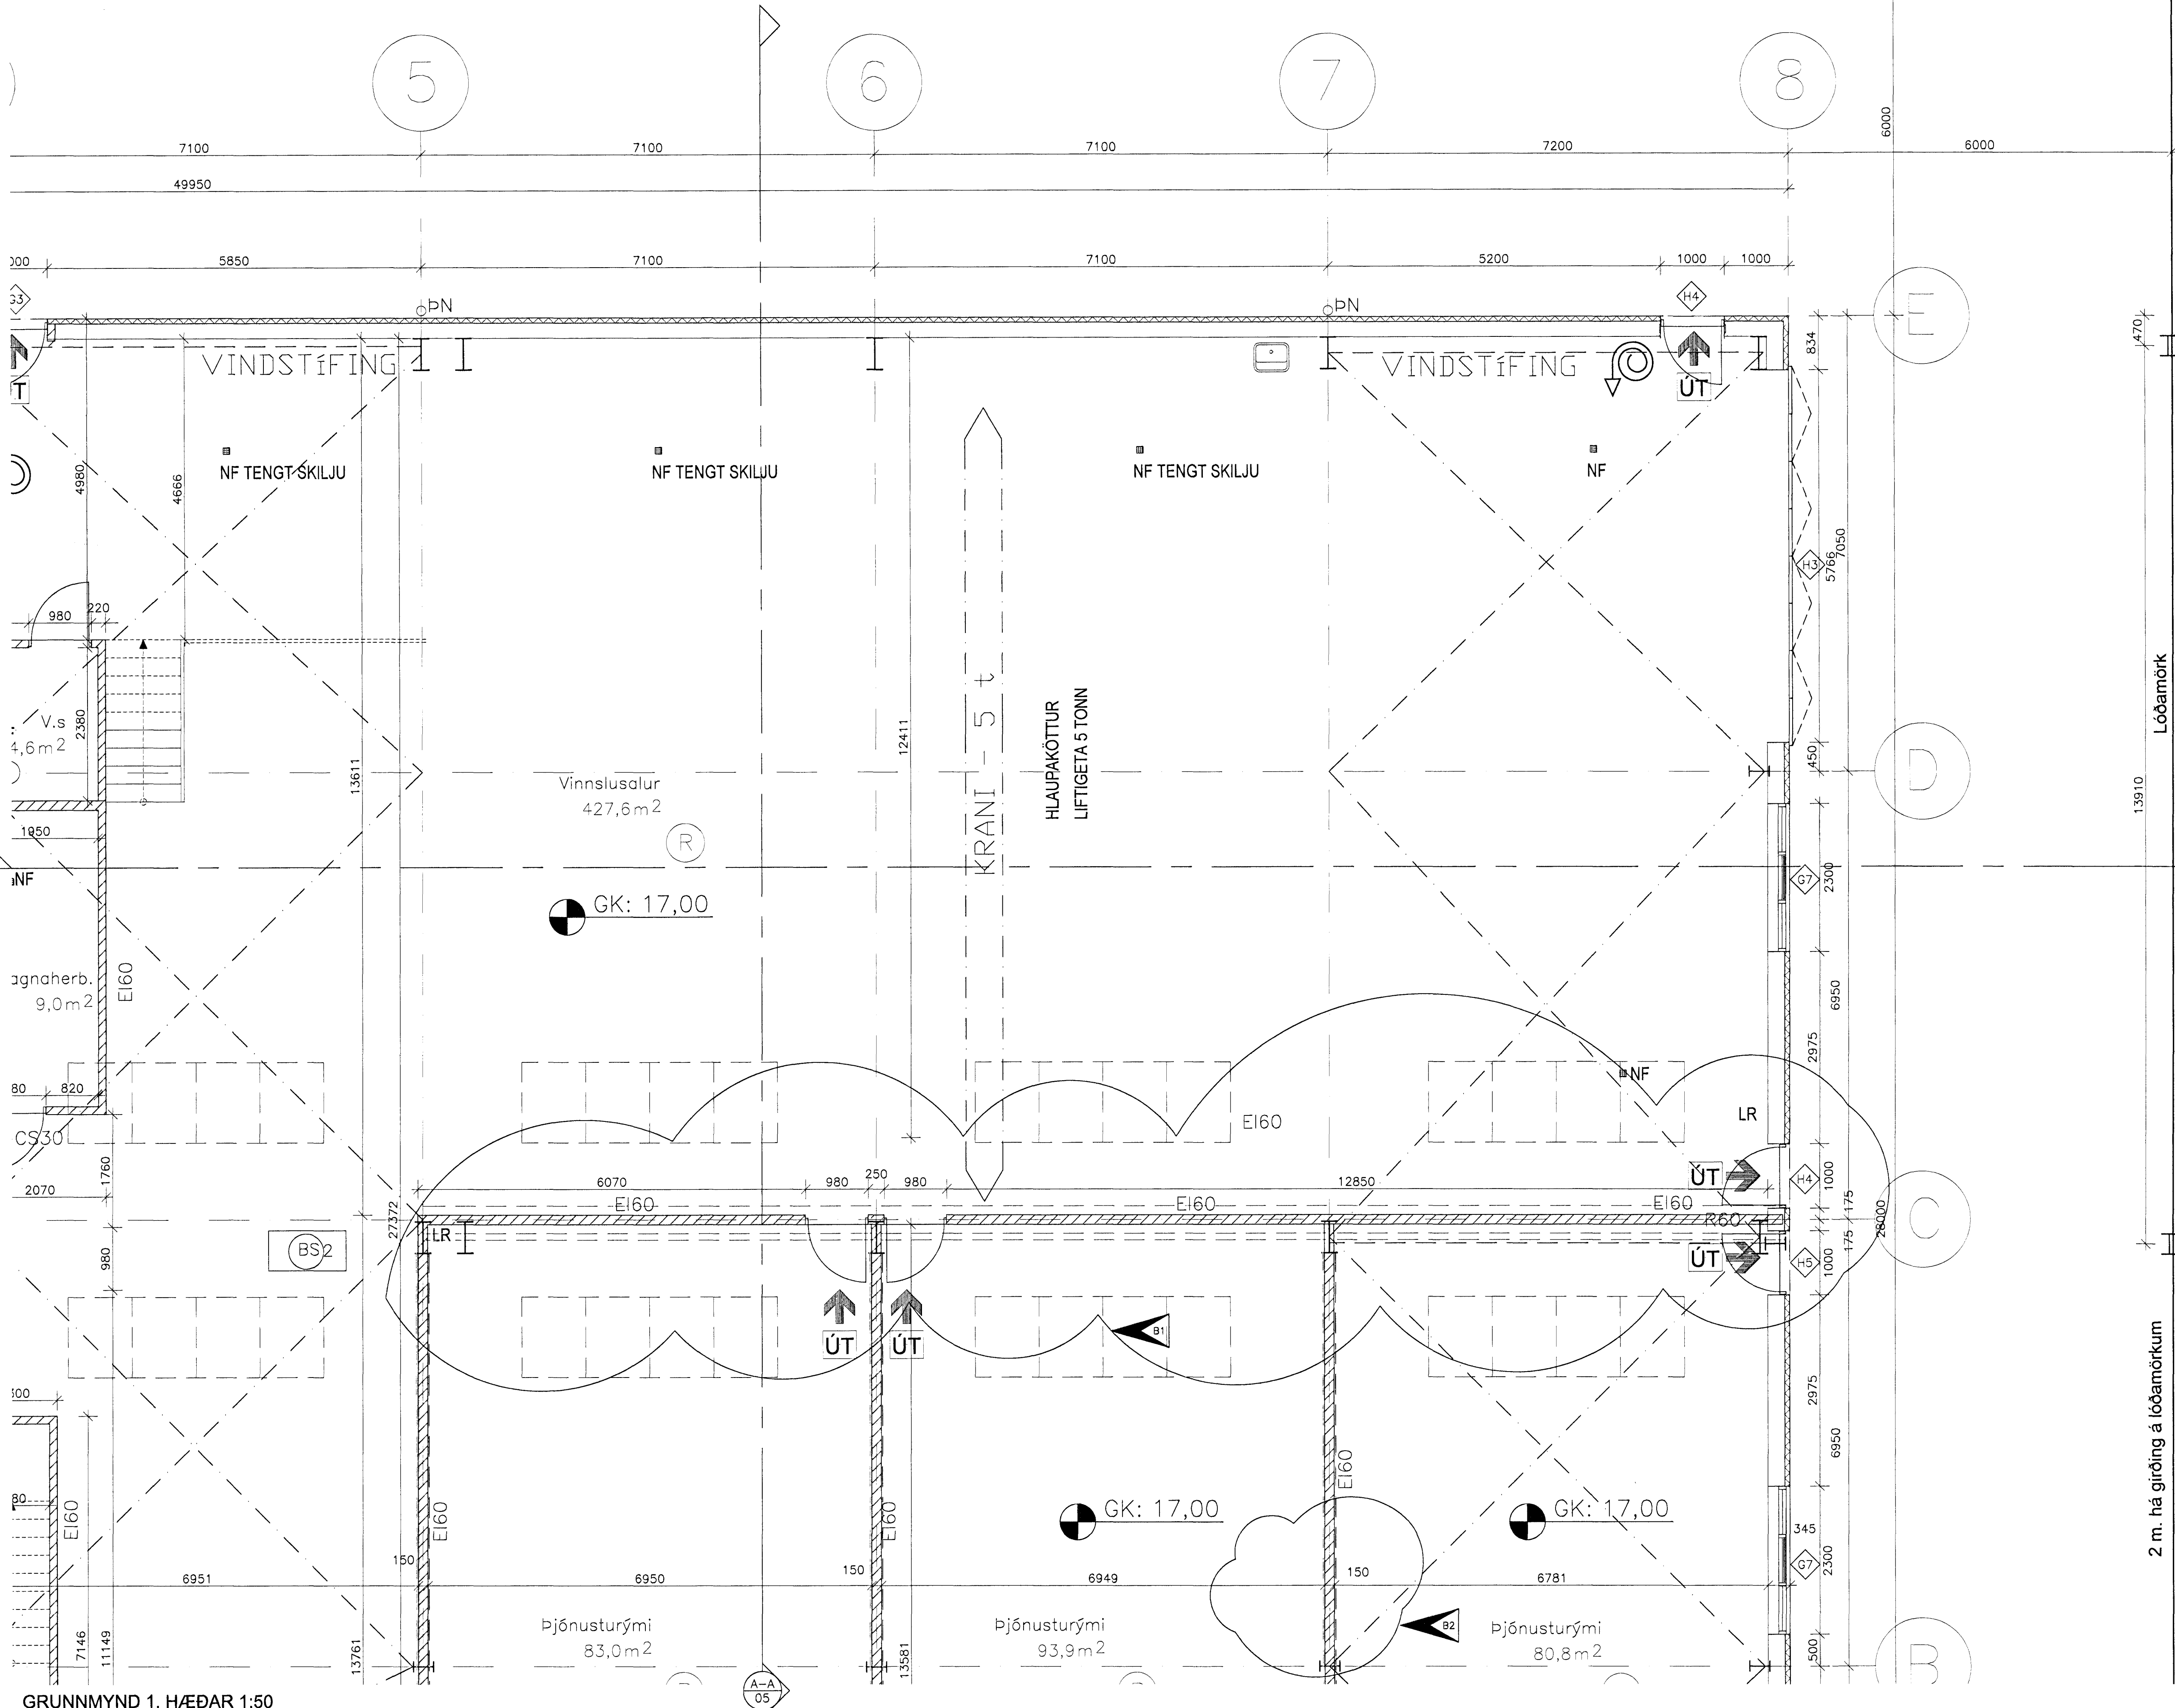
HEIT TEIKNINGAR  
GRUNNMYND 1. HÆÐAR KVAÐI  
1:50

MAÐAÐ DKK	TEIKNAR DKK	TEIKNAR 1.097	BRETTINGAR 02	SAÐI 20.11.2007
--------------	----------------	------------------	------------------	--------------------

SAÐAÐ  
*David Karlsson* TEIKN. NÚM.  
**10**

TEIKNISTOFAN H.R. ehf  
Húsbýggingar og ráðgjöf  
David Karlsson  
Byggingafræðingur BFI  
Nálfarás 2, 110 Reykjavík

Sími & Fax: 517 3640  
GSM: 894 3029  
E-MAIL: sk@hnet.is  
KT: 231266-2539



GRUNNMYND 1. HÆÐAR 1:50

2 m. há girðing á lóðamörkum