
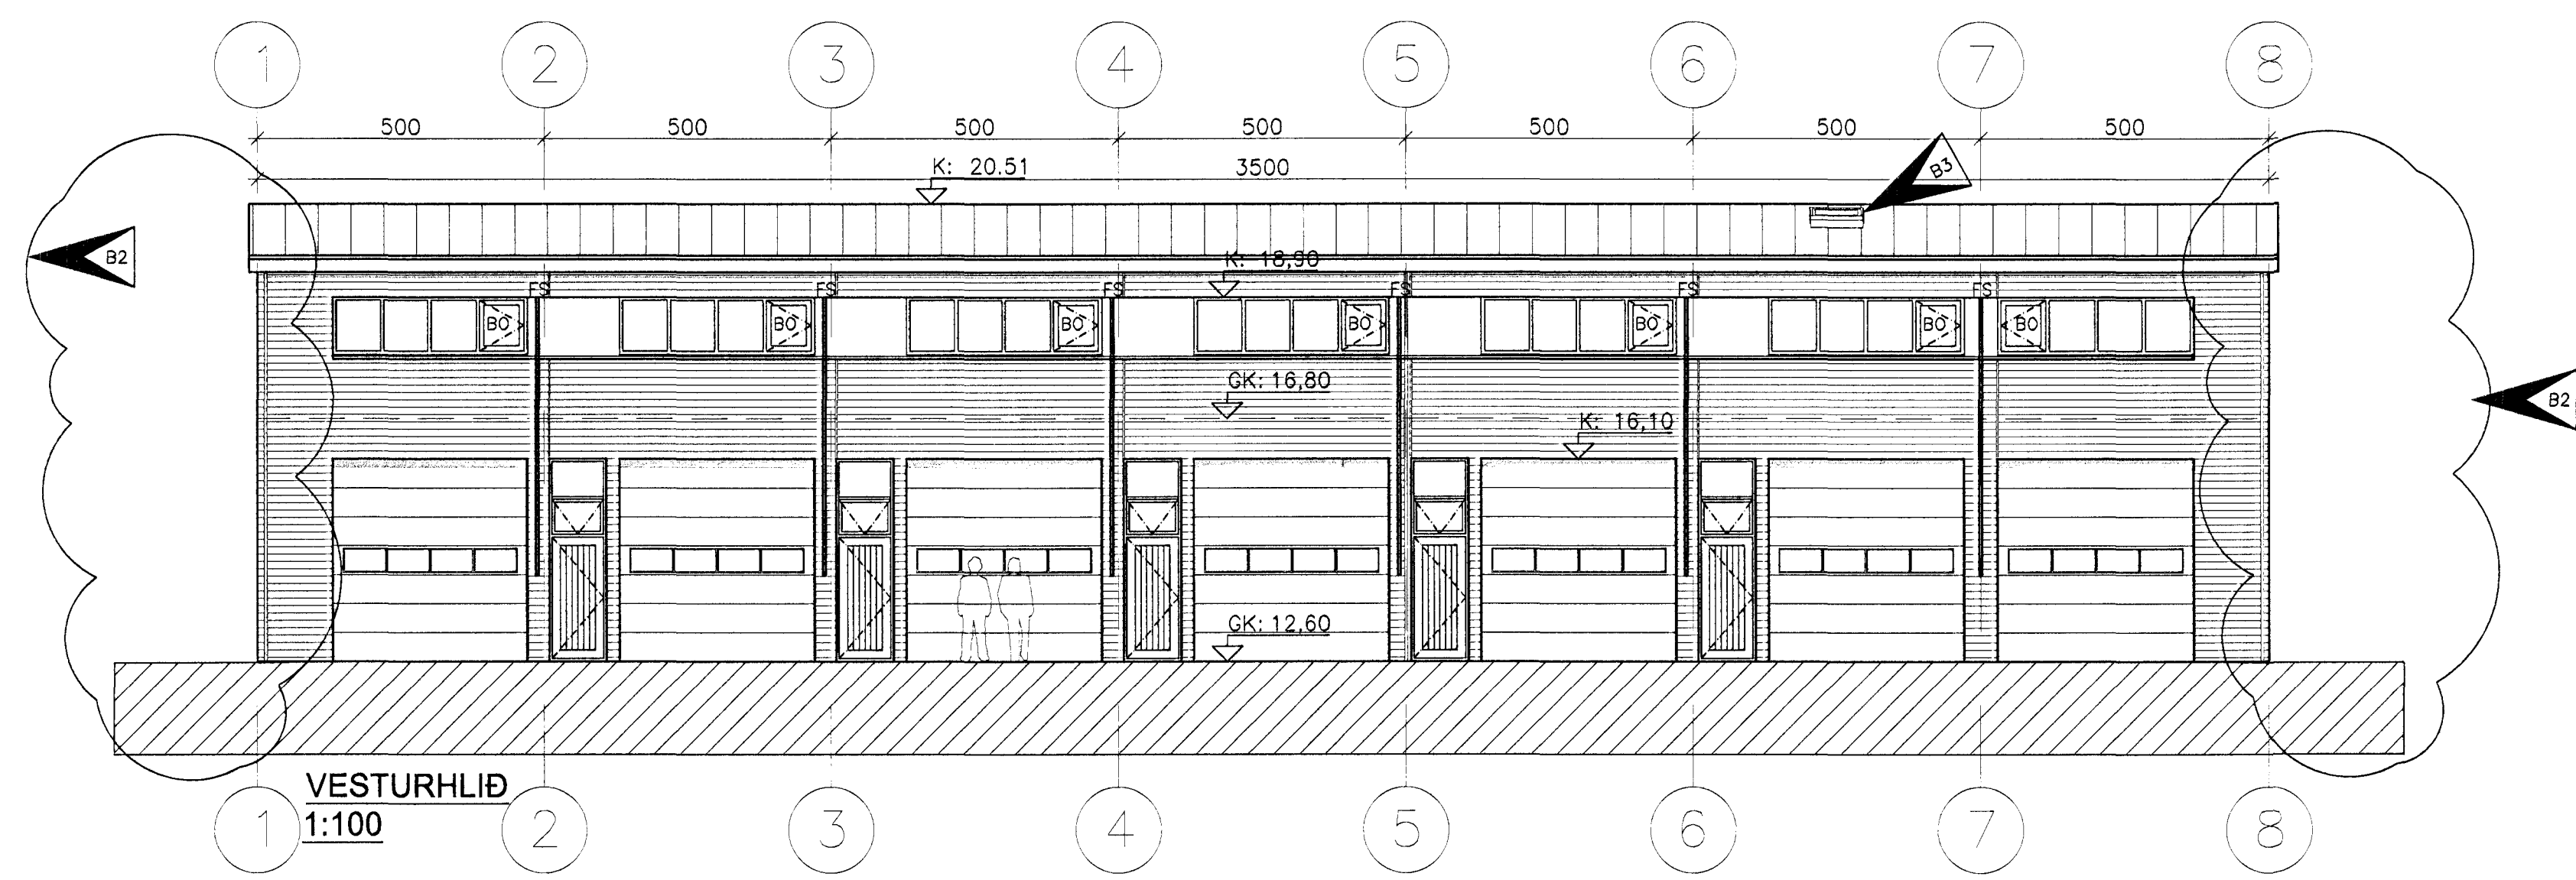
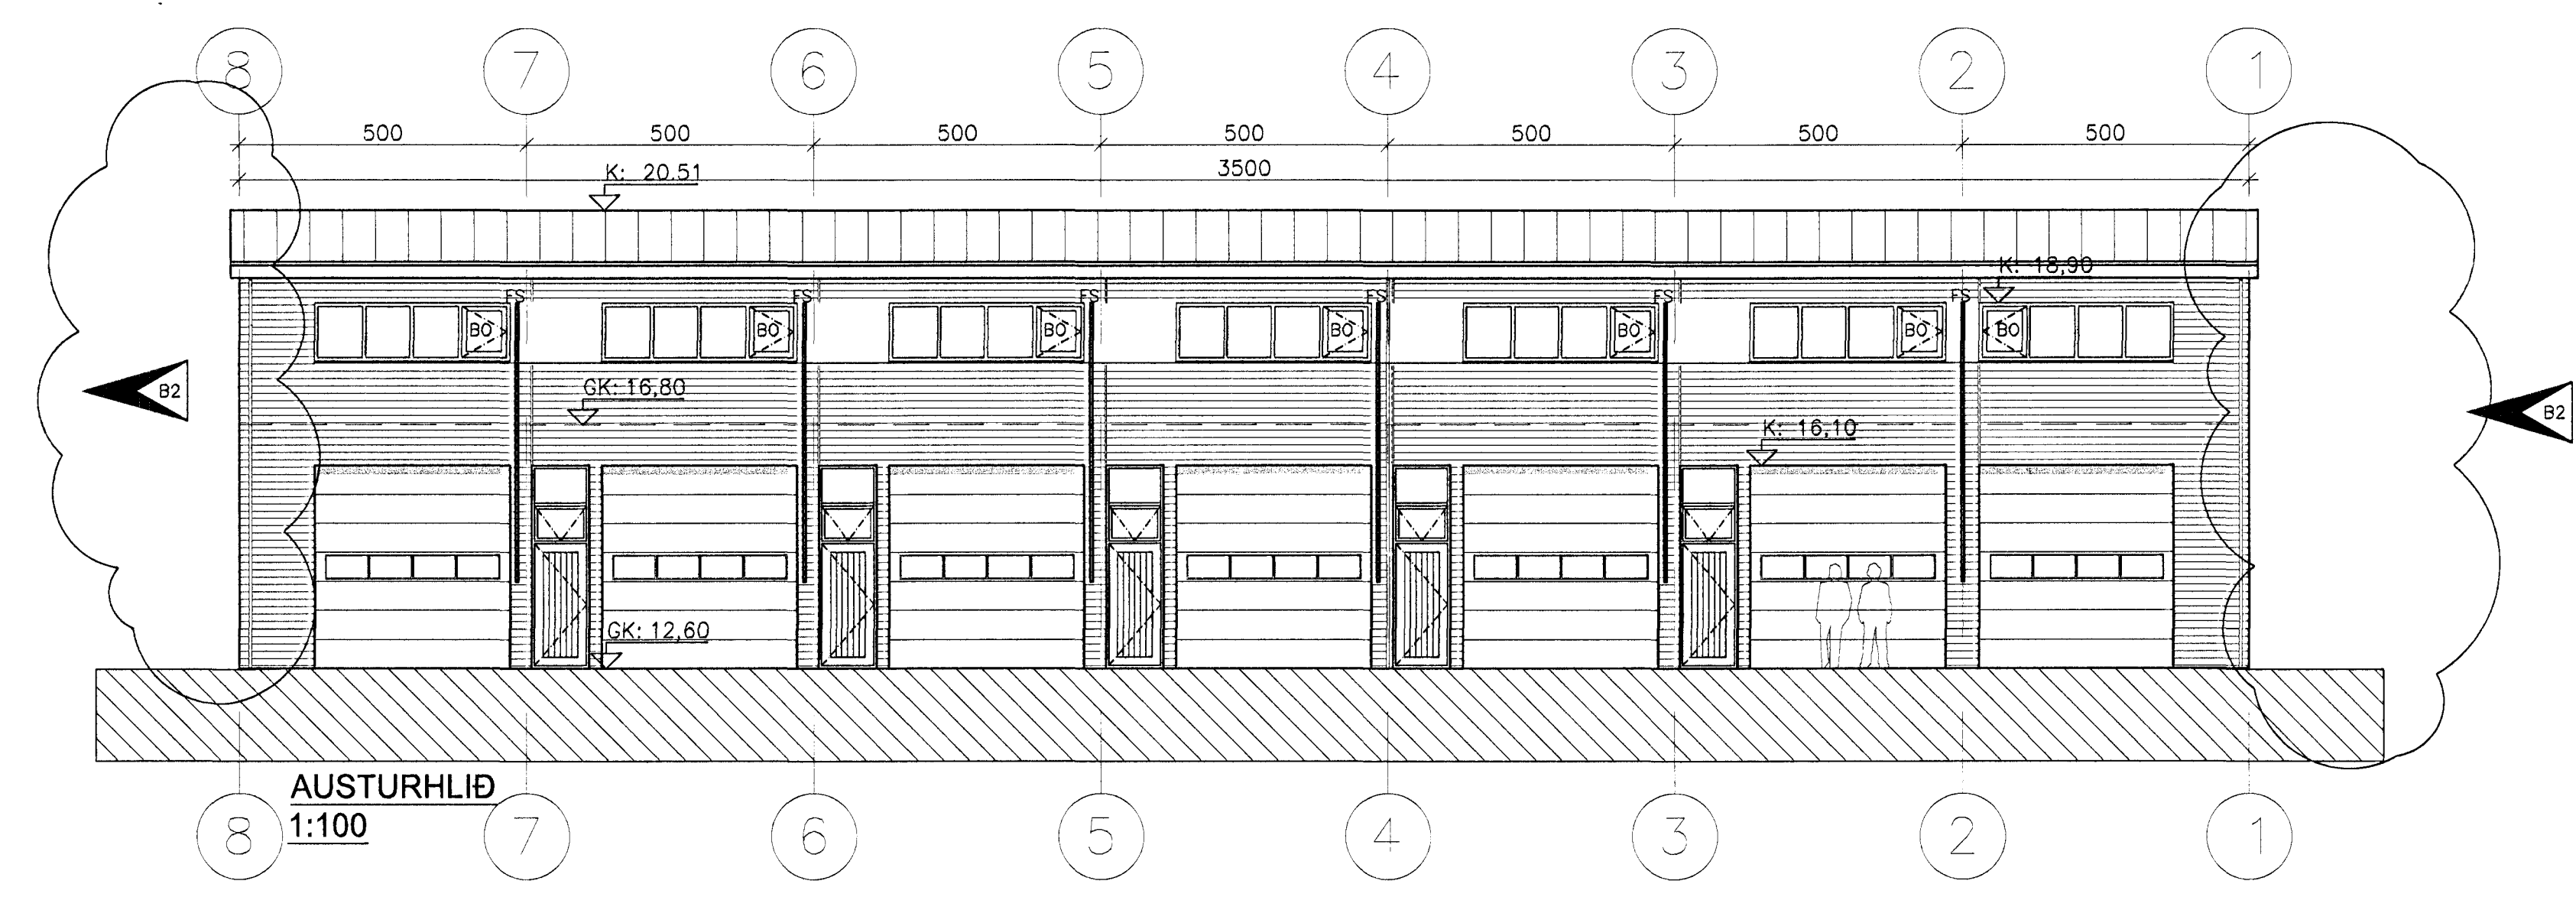
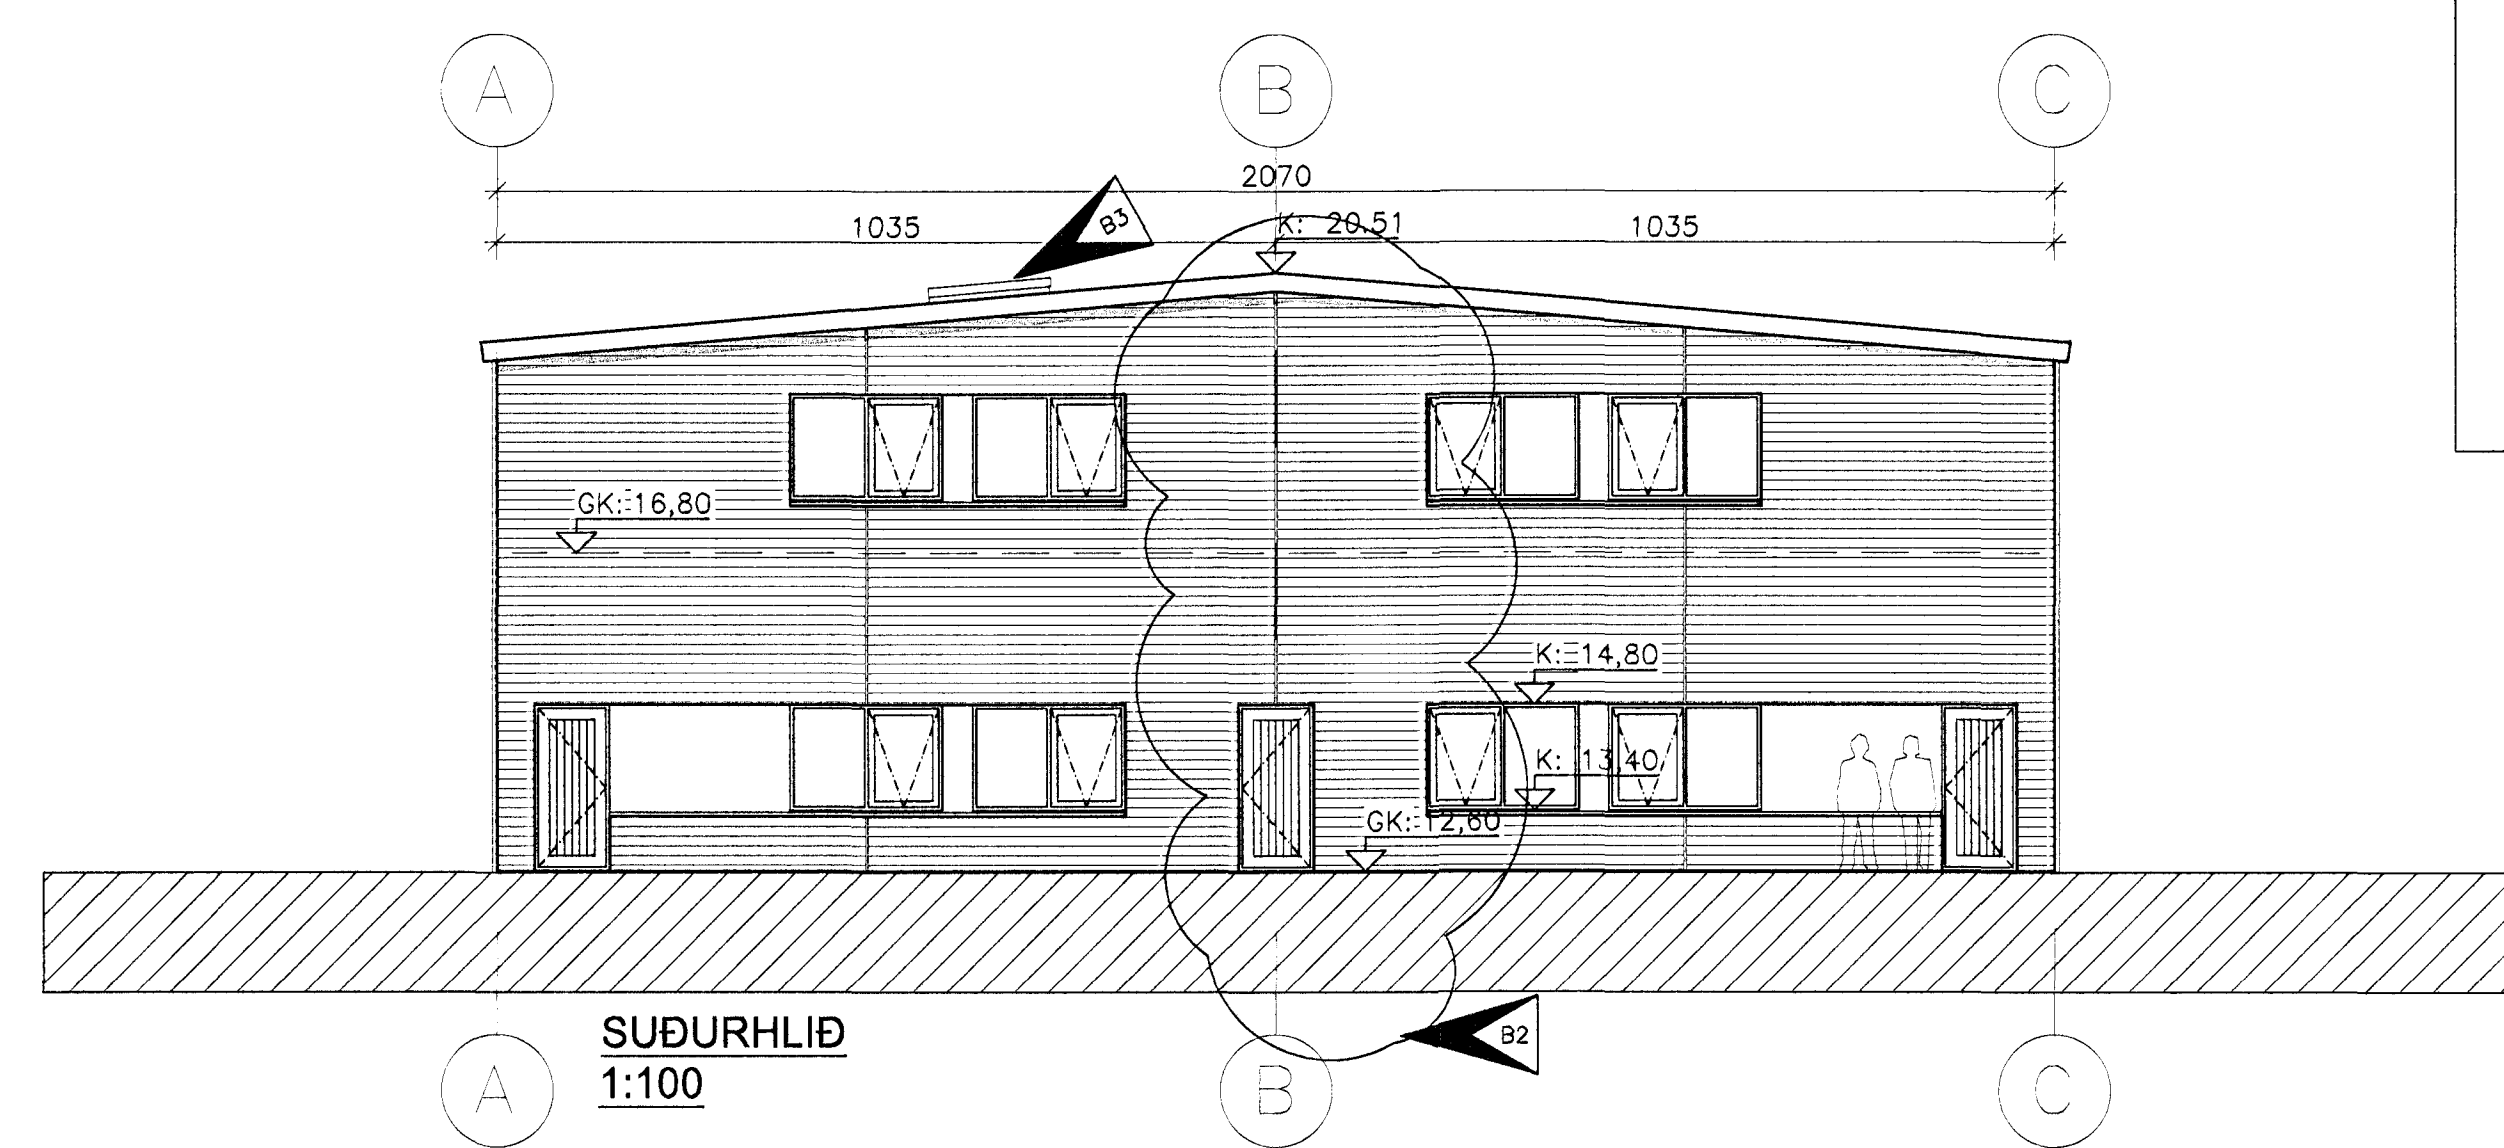


Samþykkt þann
10 MAY 2012
 Byggingafulltrúinn í Hafnarfirði
 F.h. Sigurður Steinar Jónsson

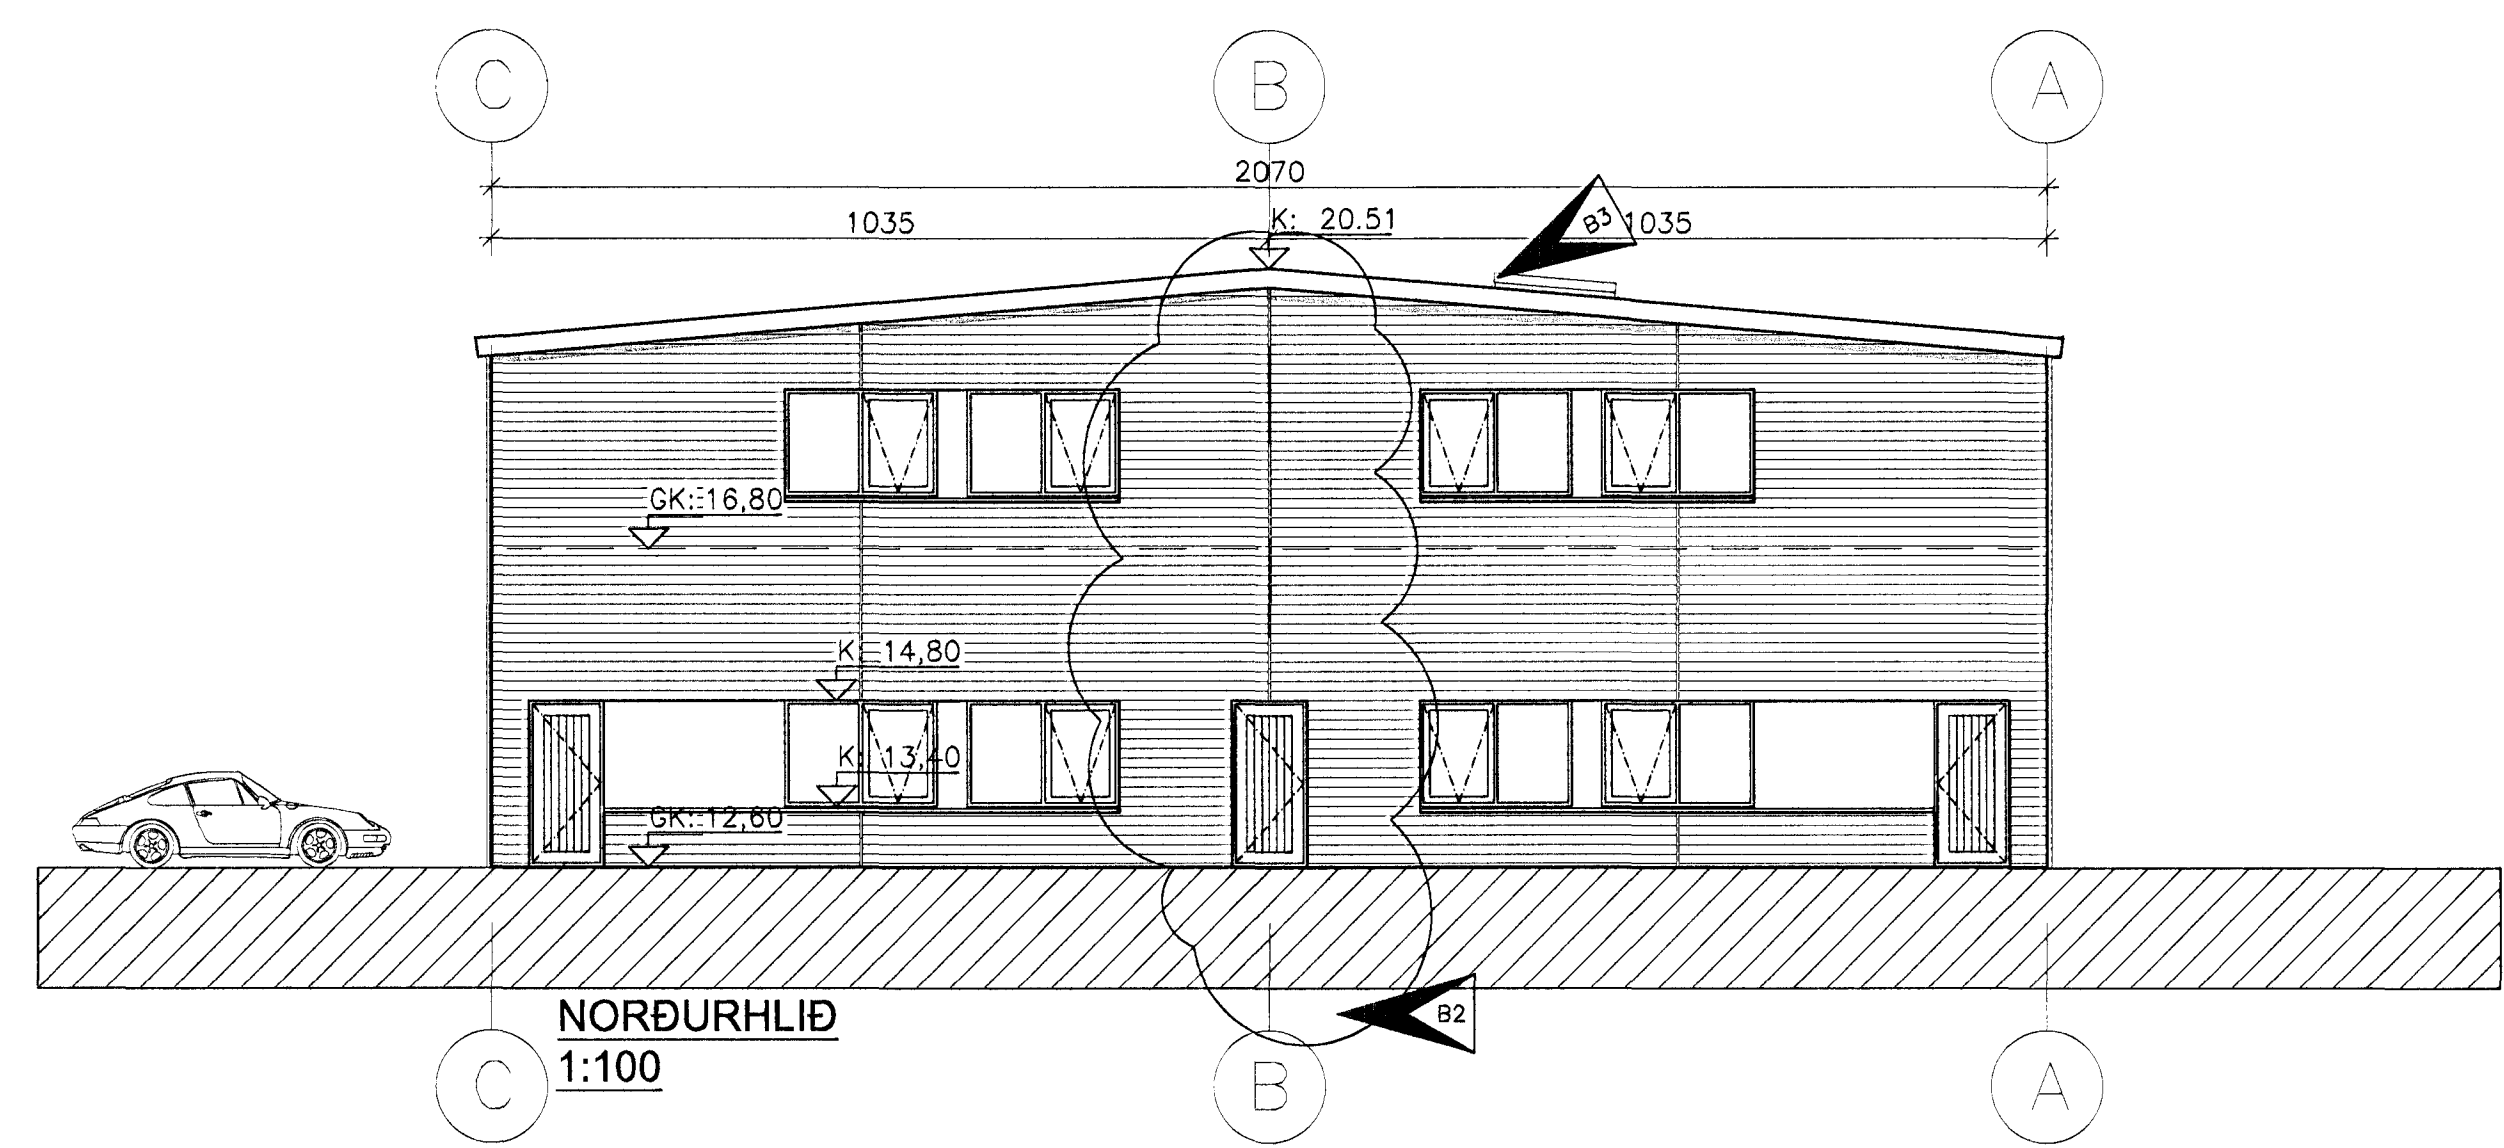

Breyting 12.01.2012:

Breytingar eru gerðar á útliti hússins á norður og suðurhlíð, veggskífa og þak er fjarlægð. Stígum í endarymum er breytt og snyrtingar á 2. hæð eru þar sem áður var geymsla. Nettoflötur breyttist.

Breyting 02.04.2012:

Nýr þakgluggi, 95 X 160 cm. Stíga breytt í rými 0113. 36,1° stígi, uppstig 182 mm, framstig 250 mm og innskot 50 mm.

- BREYTT
- 1) 25.02.08 Milligölf 22mm spón/13mm gips,brunos. DK
 - 2) 12.01.12 Stíga og v.s. breytt. Útliti á gólfum DK
 - 3) 02.04.12 Nýr þakgluggi og stíga breytt DK

Steinhella 12

221, Hafnarfirði

HEIT TÆKNINGAR	ÖTLITSMYNDIR	KVAFR:
DKK	DKK	1:100

MAÐVAD:	TEKNIÐ:	VERUR:	BREYTINGAR:	GAÐI:
DKK	DKK	1.138	03	21.09.2007

Davíð Karlsson
TEIKNISTOFAN H.R. ehf
 Húsbýggingar og ráðgjöf
 Davíð Karlsson
 Byggingafræðingur B.F.
 Næfurlás 2, 110 Reykjavík

SÍMI & FAX 517 3640
 GSM 694 3029
 E-MAIL dkk@teknistofan.is
 KT: 23156-2338