


A-A SNID  
02 1:100

TÁKN Á ELDVARNARÞRÁÐRÆTTI  
**Úr Gildi**

- REYKSKYNJARI
- ELDTÉFJANDI VEGGUR
- HURDIR: C = SJÁLFLOKANDI  
S = REYKÞÉTT
- MERKTUR OG NEYDARLÝSTUR ÚTGANGUR
- BRUNASLANGA

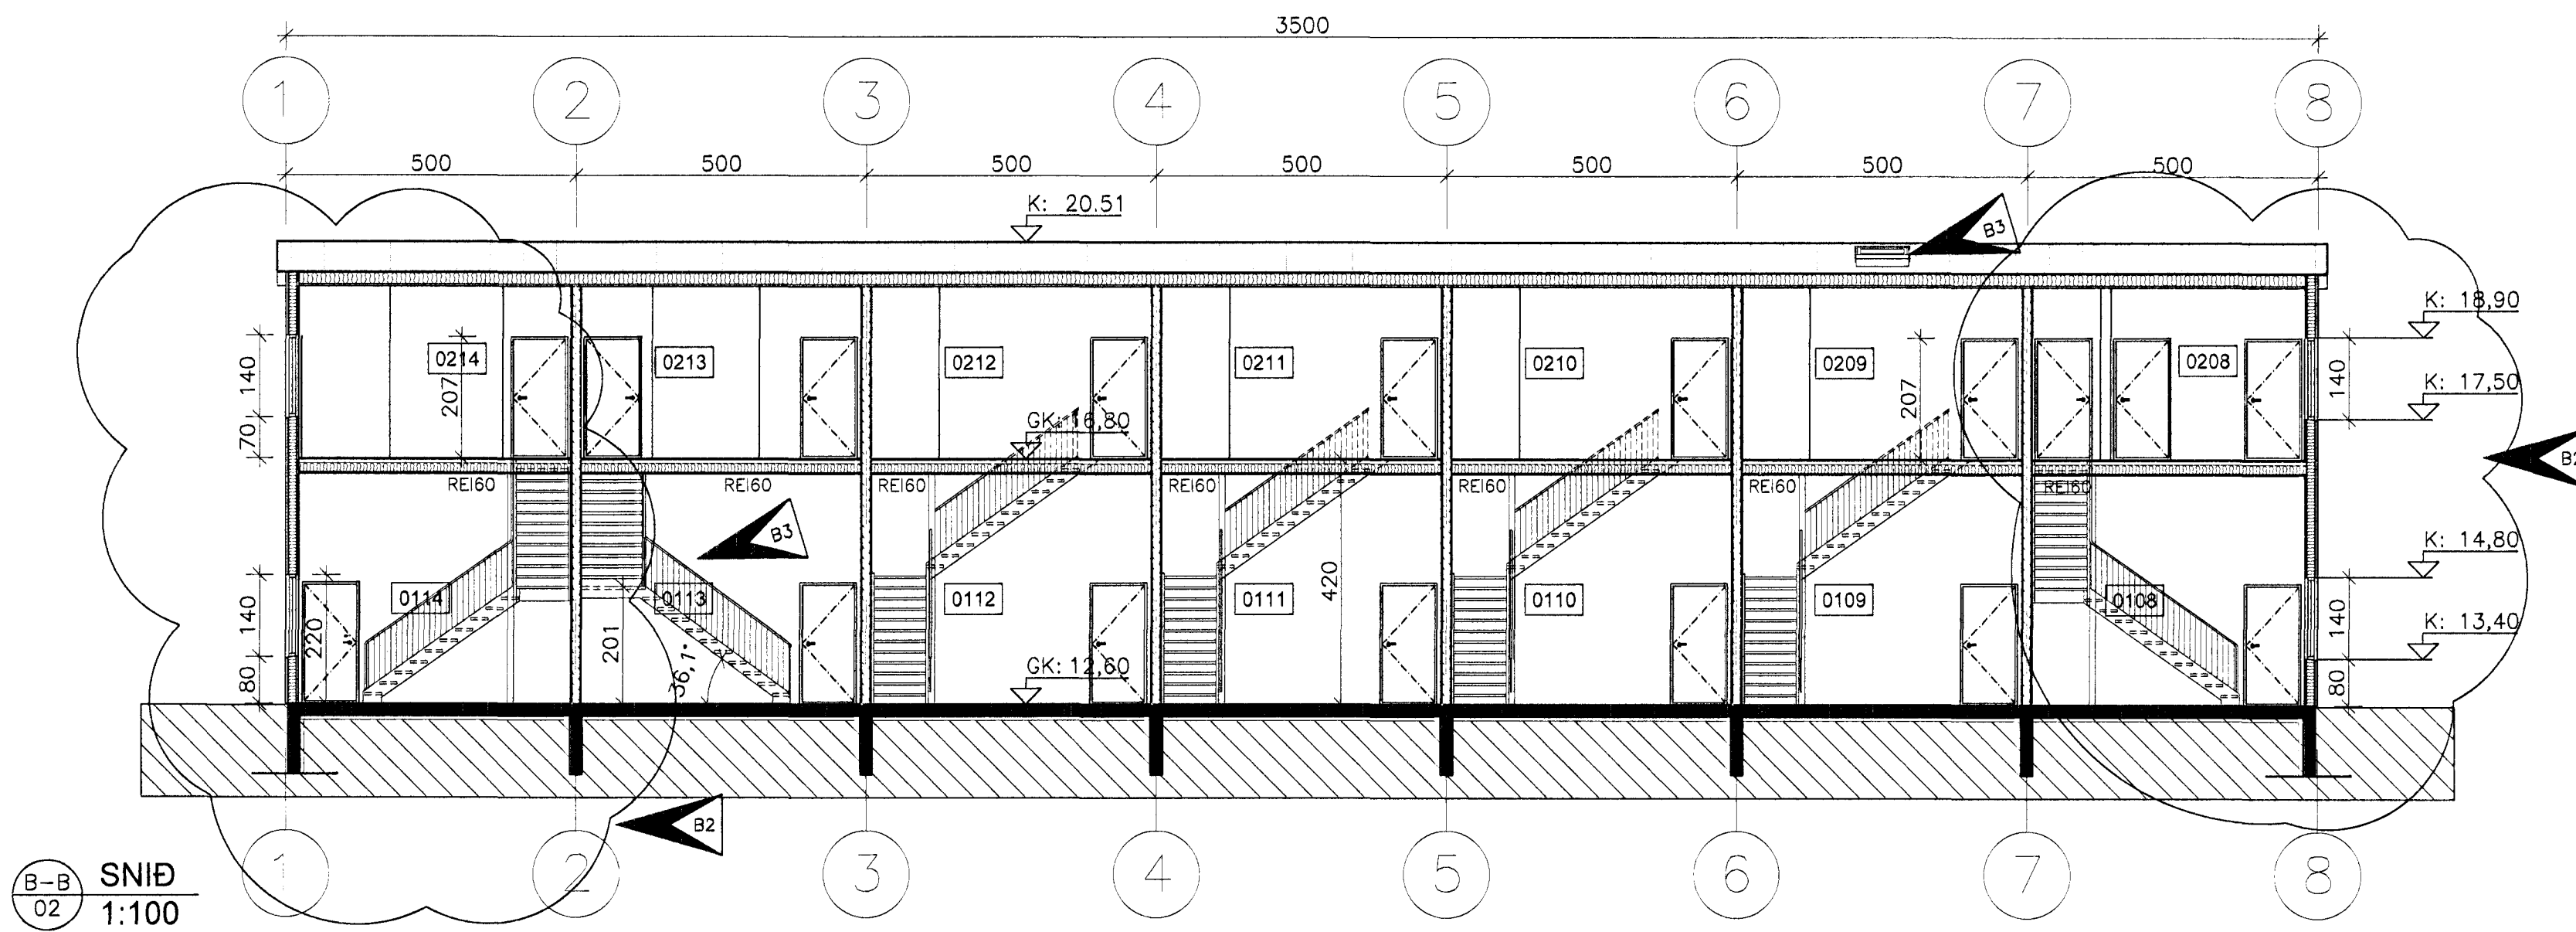

B-B SNID  
02 1:100

Breyting 12.01.2012:

Breytingar eru gerðar á útliti hússins á norður og suðurhlö, veggskífa og þak er fjarlægð. Stigum í endaryrnum er breytt og snyrtingar á 2. hæð eru þar sem áður var geymsla. Nettoflötur breyttist.

Breyting 02.04.2012:

Nýr þakgluggi, 95 X 160 cm. Stiga breytt í rými 0113. 36,1° stigi, uppstig 182 mm, framstig 250 mm og innskot 50 mm.

BREYTT				
1)	25.02.08	Milligölf 22mm spón/13mm gips,brunos. DK		
2)	12.01.12	Stiga og v.s. breytt. Útliti á göflum DK		
3)	02.04.12	Nýr þakgluggi og stiga breytt DK		

**Steinhella 12**

**221, Hafnarfirði**

HER TÆKNINGAR		KVADR:		
SNEIDINGAR		1:100		
MAKAD	TEKAD	SKRÁR	BRÉTTIDAGUR	SIÐA
DKK	DKK	1.138	03	21.09.2007
SAMPRÓF:				TEKN. NR.
				<b>05</b>

TEIKNISTOFAN H.R. ehf  
Húsbýggingar og ráðgjöf  
Davíð Karlsson  
Byggingafræðingur BFI  
Laufarás 2, 110 Reykjavík

SÍMI & FAX: 371 3640  
GSM: 894 5029  
E-MAIL: dk@metnet.is  
KT: 23259-2539