


- Skýringar:**
- Allar lagnir séu í samræmi við gildandi reglugerðir og ÍST 67.
 - Lagnaefni: 16 mm PE-X með súrefniskápu eða sambærilegt, c100 steypit í plötu (dýpt á pípur 45mm, sjá skýringamynd).
 - Mesti vatnshiti að slaufum er 45°C. Mesti bakrásarhiti er ~ 35°C við -15°C úthita.
 - Hitastýring er frá hitanema í hverju herbergi sem stýrir mótorkoka í deiligrind fyrir viðkomandi herbergi. Hitanemi í herbergjum er staðsettur í ca. 1,5m hæð og a.m.k. 0,5m frá næsta vegg.
 - Prýstiprófa skal gólfagnir áður en steypit er með 6 bar í 24 tíma án þess að þrýstingur falli.
 - Hafa skal 6 bar þrýsting á lögnum á meðan að steypit er.
 - Fjarlægð frá sókkli að gólfögnum er 100mm nema annað komi fram á teikningum.
 - Öll mál í mm nema annað komi fram á teikningum.
- Gólfhitalögn framrennsli: _____
 Gólfhitalögn bakrennsli: _____

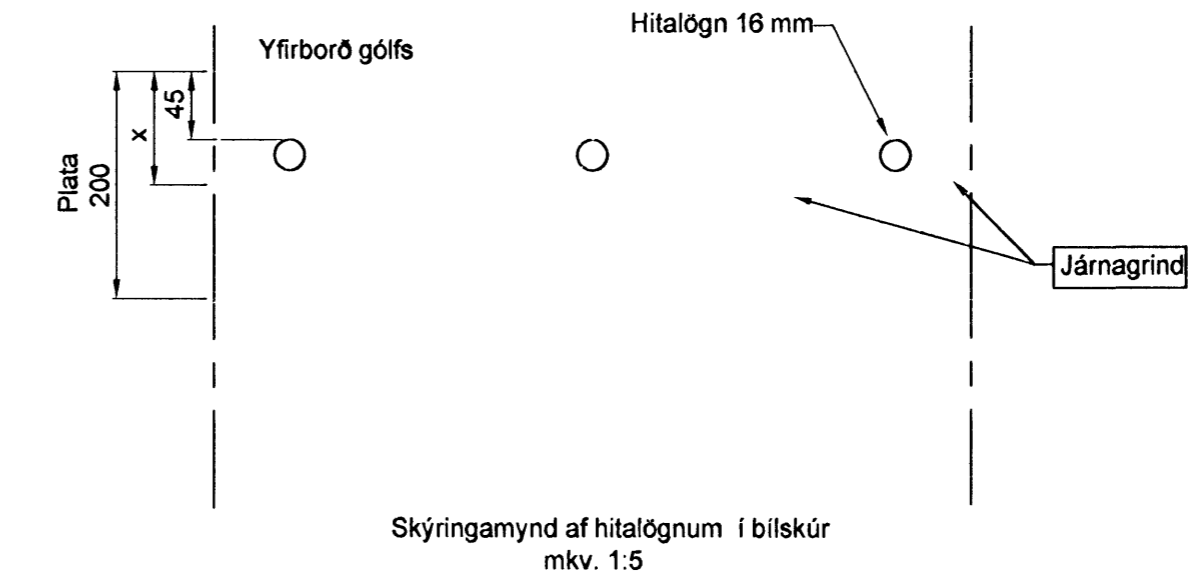

Skýringamynd af hitalögnum í bílskúr mkv. 1:5

A	Gólfhita breytt (Slaufa 3)	04.02.08. BL
Br:	Hverju breytt:	Dags. Kvittun:
Hlíðarás 17 220 Hafnarfjörður		Teikn nr: 564
Lagnir Gólfhitalagnir - 2. hæð		Frumstærð: A2
Dags: 11.12.2007	MPR: 1:50	Hann: GÞS
Samb:	V.nr07 057	Teikn: ÞH

VGS
 VERKFRÆÐISTOFA
 GUÐJÓNS Þ. SIGFÚSSONAR EHF.
 AUSTURVEGI 42, 2. HÆÐ,
 800 SELFOSSI
 S: 482 2805, F: 482 3818
 NETFANG: VGS@VGS.IS