


9/7 2008

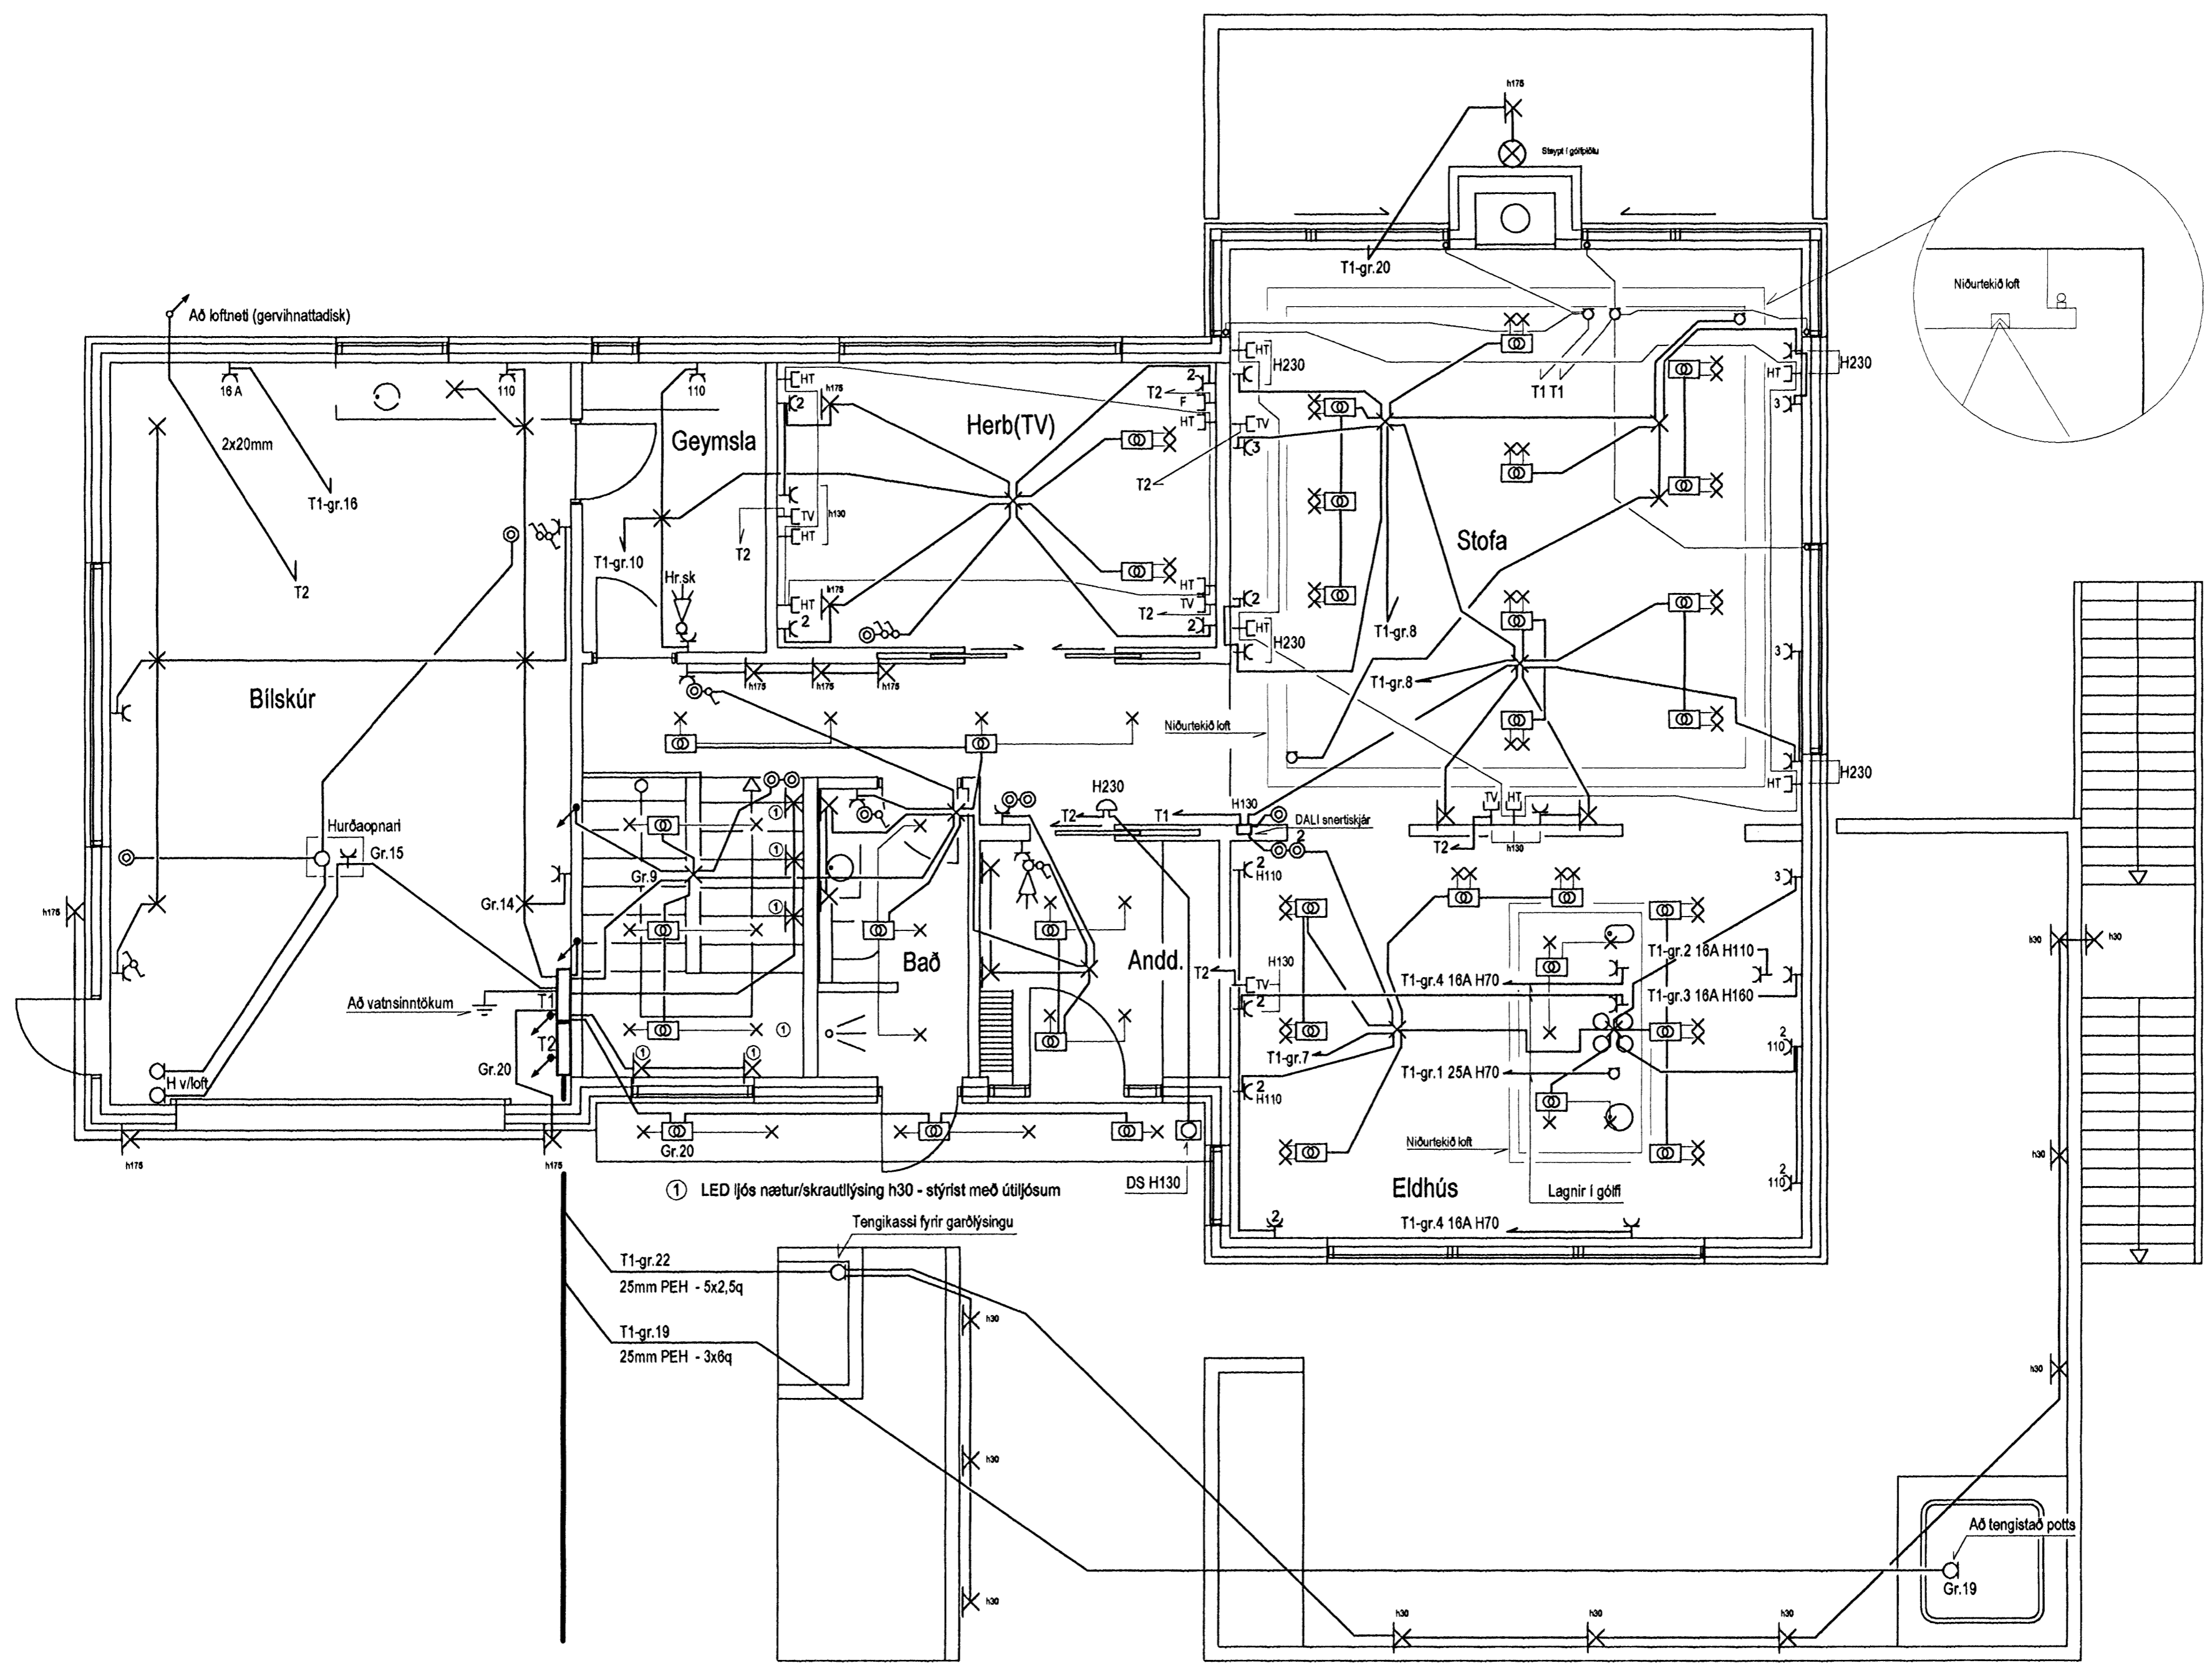

Skýringar Breytt Feb. 2008 - stækkun, geymsla og hurð við stíga á neðri hæð	Gunnar Viggósson Lögiltur raflagnahönnuður Suðurásí 28, 110 Reykjavík s. 822-2855 kt. 010564-3449	Verkhelti Brekkúas 19 221 Hafnarfjörður	Lýsing Grunnmynd efri hæðar Raflögn	Dags. Júlí. 2007 Kvarði 1/50	Hannað GV Teiknað GV	Blað 4af5 Verknúmer 0707-088
--------------------------------------------------------------------------------	---	-----------------------------------------------	-------------------------------------------	---------------------------------------	-------------------------------	---------------------------------------

COPI 2108642969