


Skráningartafla: Reykjavíkurvegur 78					Skrásetjari: Örvar Ingólfsson												
Landnúmer: 122164					Kennitala: 010149-2749												
Matshlutanúmer: 07					Útgáfa: 4.01b Dags: 12.2.2008												
Uppskipting og lýsing					Stærðir												
D0	D1	D2	D3	D4	D5	D5M	D6	D7	D8	D9	D10a	D10b	D11	D12	D16	Reiknitala	D17
Lokun	Rými hæð-röð	Notkun texti	Höfuð- flokkun	Eignar- hald	Botnflötur m ²	Milliflötur m ²	Stigar m ²	Op m ²	Brúttóflötur m ²	Brúttóflötur sh < 1,8	Salarhæð min	Salarhæð max	Brúttó rúmmál m ³	Nettóflötur m ²	Birt flatarmál m ²	Skiptarúmmál	Skipta- rúmmál m ³
		Matshluti			8.298,0	0,0	39,9	925,0	7.373,0	190,0			35.947,5	6.641,1	7.183,0		27.735,712
		Botn											870,0				
	00	Kjallari			190,0	0,0	0,0	0,0	190,0	190,0			285,0	169,4	0,0		
A	0001	Lagnagangur	T	0101	190,0				190,0	190,0	1,50	1,50	285,0	169,4	0,0	1,50	254,100
	01	1. hæð			4.471,0	0,0	39,9	0,0	4.471,0	0,0			17.939,5	4.010,7	4.471,0		
A	0101	Verksmiðja	N	0101	4.450,0		39,9		4.450,0		3,40	5,65	17.850,0	3.993,6	4.450,0	4,01	16.014,336
A	0102	Rafmagnsinntak	T	0101	21,0				21,0		4,40	4,50	89,5	17,1	21,0	4,26	72,846
	02	2. hæð			3.637,0	0,0	0,0	925,0	2.712,0	0,0			16.853,0	2.461,0	2.712,0		
A	0201	Tæknirými	N	0101	3.637,0			925,0	2.712,0		2,36	7,11	16.853,0	2.461,0	2.712,0	4,63	11.394,430
Athugasemdir																	
Mál sem ekki sjást á teikningum frá Úti og inni arkitektum eru fengin frá eldri teikningum og sniðmyndum lagnahönnuða þar sem ekki sáust málsetningar veru þær mældar af teikningum.																	
Lagnarými milli 1stu og 2. hæðar eru reiknuð með rúmmáli 1stu hæðar.																	
Salarhæð lagnarými er allt að 178 sm																	
Botnflötur á 2. hæð er reiknaður samur og brúttóflötur síðan eru op dregin frá.																	
Sameignir sumra																	
Eignarhald																	
	Eignar- hald	Notkun texti	Birt flatarmál m ²	Skiptarúmmál Séreign m ³	Séreign og sameign m ³												
	0101	Verksmiðja	7.183,0	27.735,712	27.735,712												
		Alls	7.183,0	27.735,712	27.735,712												

SKRÁNINGARTAFLA

762,4m²
= 190,0m² (120%)
6919,6

C:
B:
A: Reyndarteikning. 23.01.2008
BREYTINGAR: DAGS:

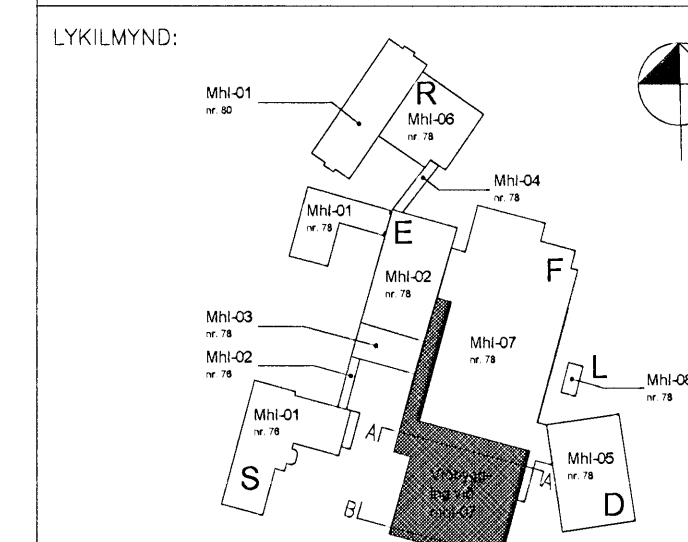

FYLGISKJAL
SKRÁNINGARTAFLA

VERK: DELT-0416 DAGS: 03.06.2004.
KVARDI: TEIKNAD: ÞMM/ÓB
SKRÁ: 0107.DWG

ÚTI **INNI**

ARKITEKTAR
ÞINGHOLTSTRÆTI 27 101 REYKJAVÍK
SÍMAR 5527660 & 5627660 FAX 5527661
NETFANG: u@u.is
VEFFANG: http://www.u.is
BALDUR Ó. SVAVARSSON ARKITEKTAR FAI
120357-5149
JÓN ÞÓR ÞORVALDSSON ARKITEKTAR FAI
021256-7579
TEIKNINGARNR: **A-0107** BREYTING: **A**