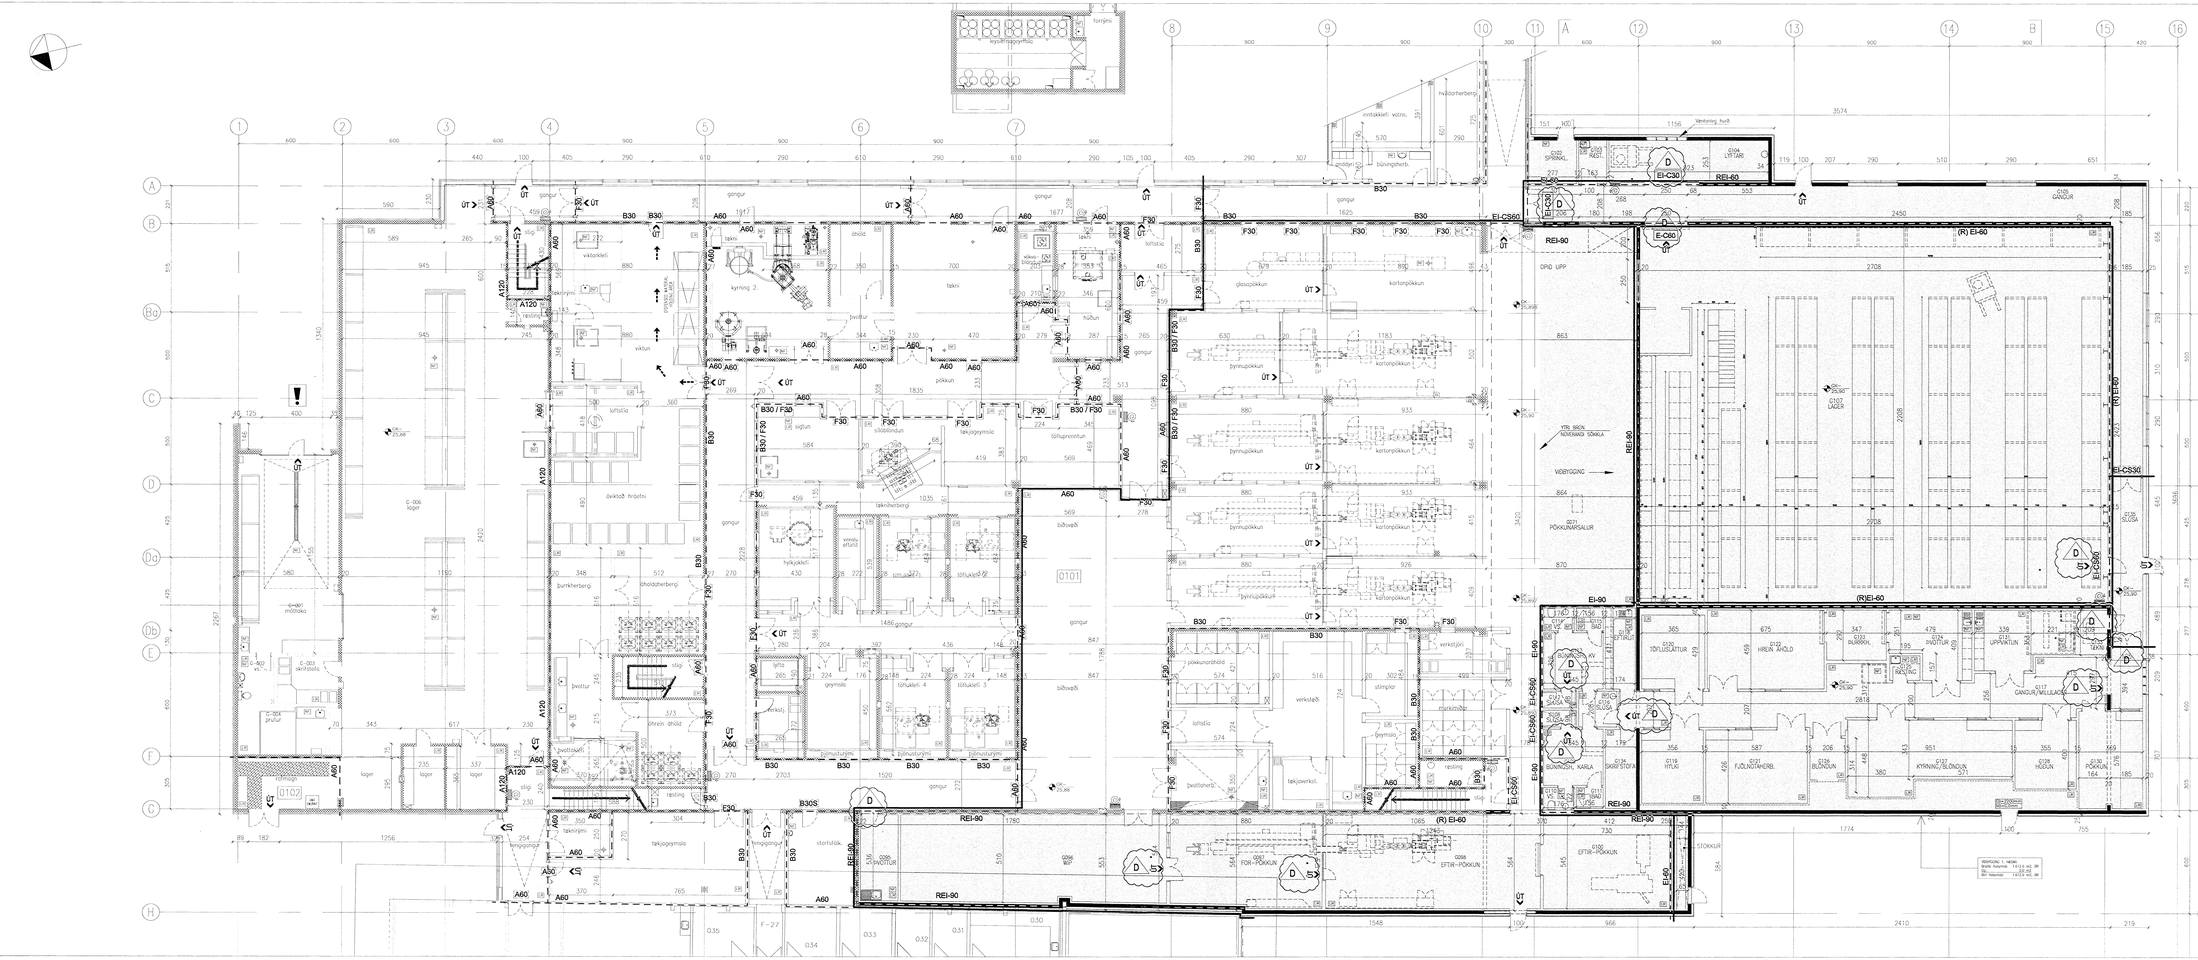

Samþykkt þann
14 OKT 2008
Byggingafulltrúinn í Hafnarf. b.t.
Eh. Sigurður Steinarsson

D.	Reyndarteikning, brunamerkingar.	23.01.2008
C.	Brunaþétti, breytingarlisti	22.03.2005
B.	Brunamerkismiðja ofl.	25.01.2005
A.	Brunaþéttnum og merkingar.	26.08.2004.
BREYTINGAR:		DAGS:

LYKILMYND:

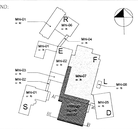

VERKKAUPI:

actavis

REYKJAVÍKURVEGUR 78
BYGGINGARFULTR.: F-VERKSMIÐJA

AÐALUPPDRÁTTUR

GRUNNMYND 1 HÆÐAR.

VERK:	DELT-0416	DAGS:	03.06.2004
KVARÐI:	1:100	TEIKNAÐ:	HMM_ÚTI
SKRÁ:	A-0102.dwg		

ÚTI INNI

ARKITEKTAR

HINGHOLTSSTRÆTI 27 101 REYKJAVÍK
SÍMAR: 5527600 & 5527660 FAX: 5527661
NETFANG: ark@ark.is
VEFFANG: http://www.ark.is
BALDUR Ó. SVAVARSSON ARKITEKTAR FAÍ
130267-5149
JÓN HÖR HORVALDSSON ARKITEKTAR FAÍ
021256-7579

TEIKNINGANR: **A-0102** BREYTING: **D**