ESKIVELLIR 9 HAFNARFIRÐI.

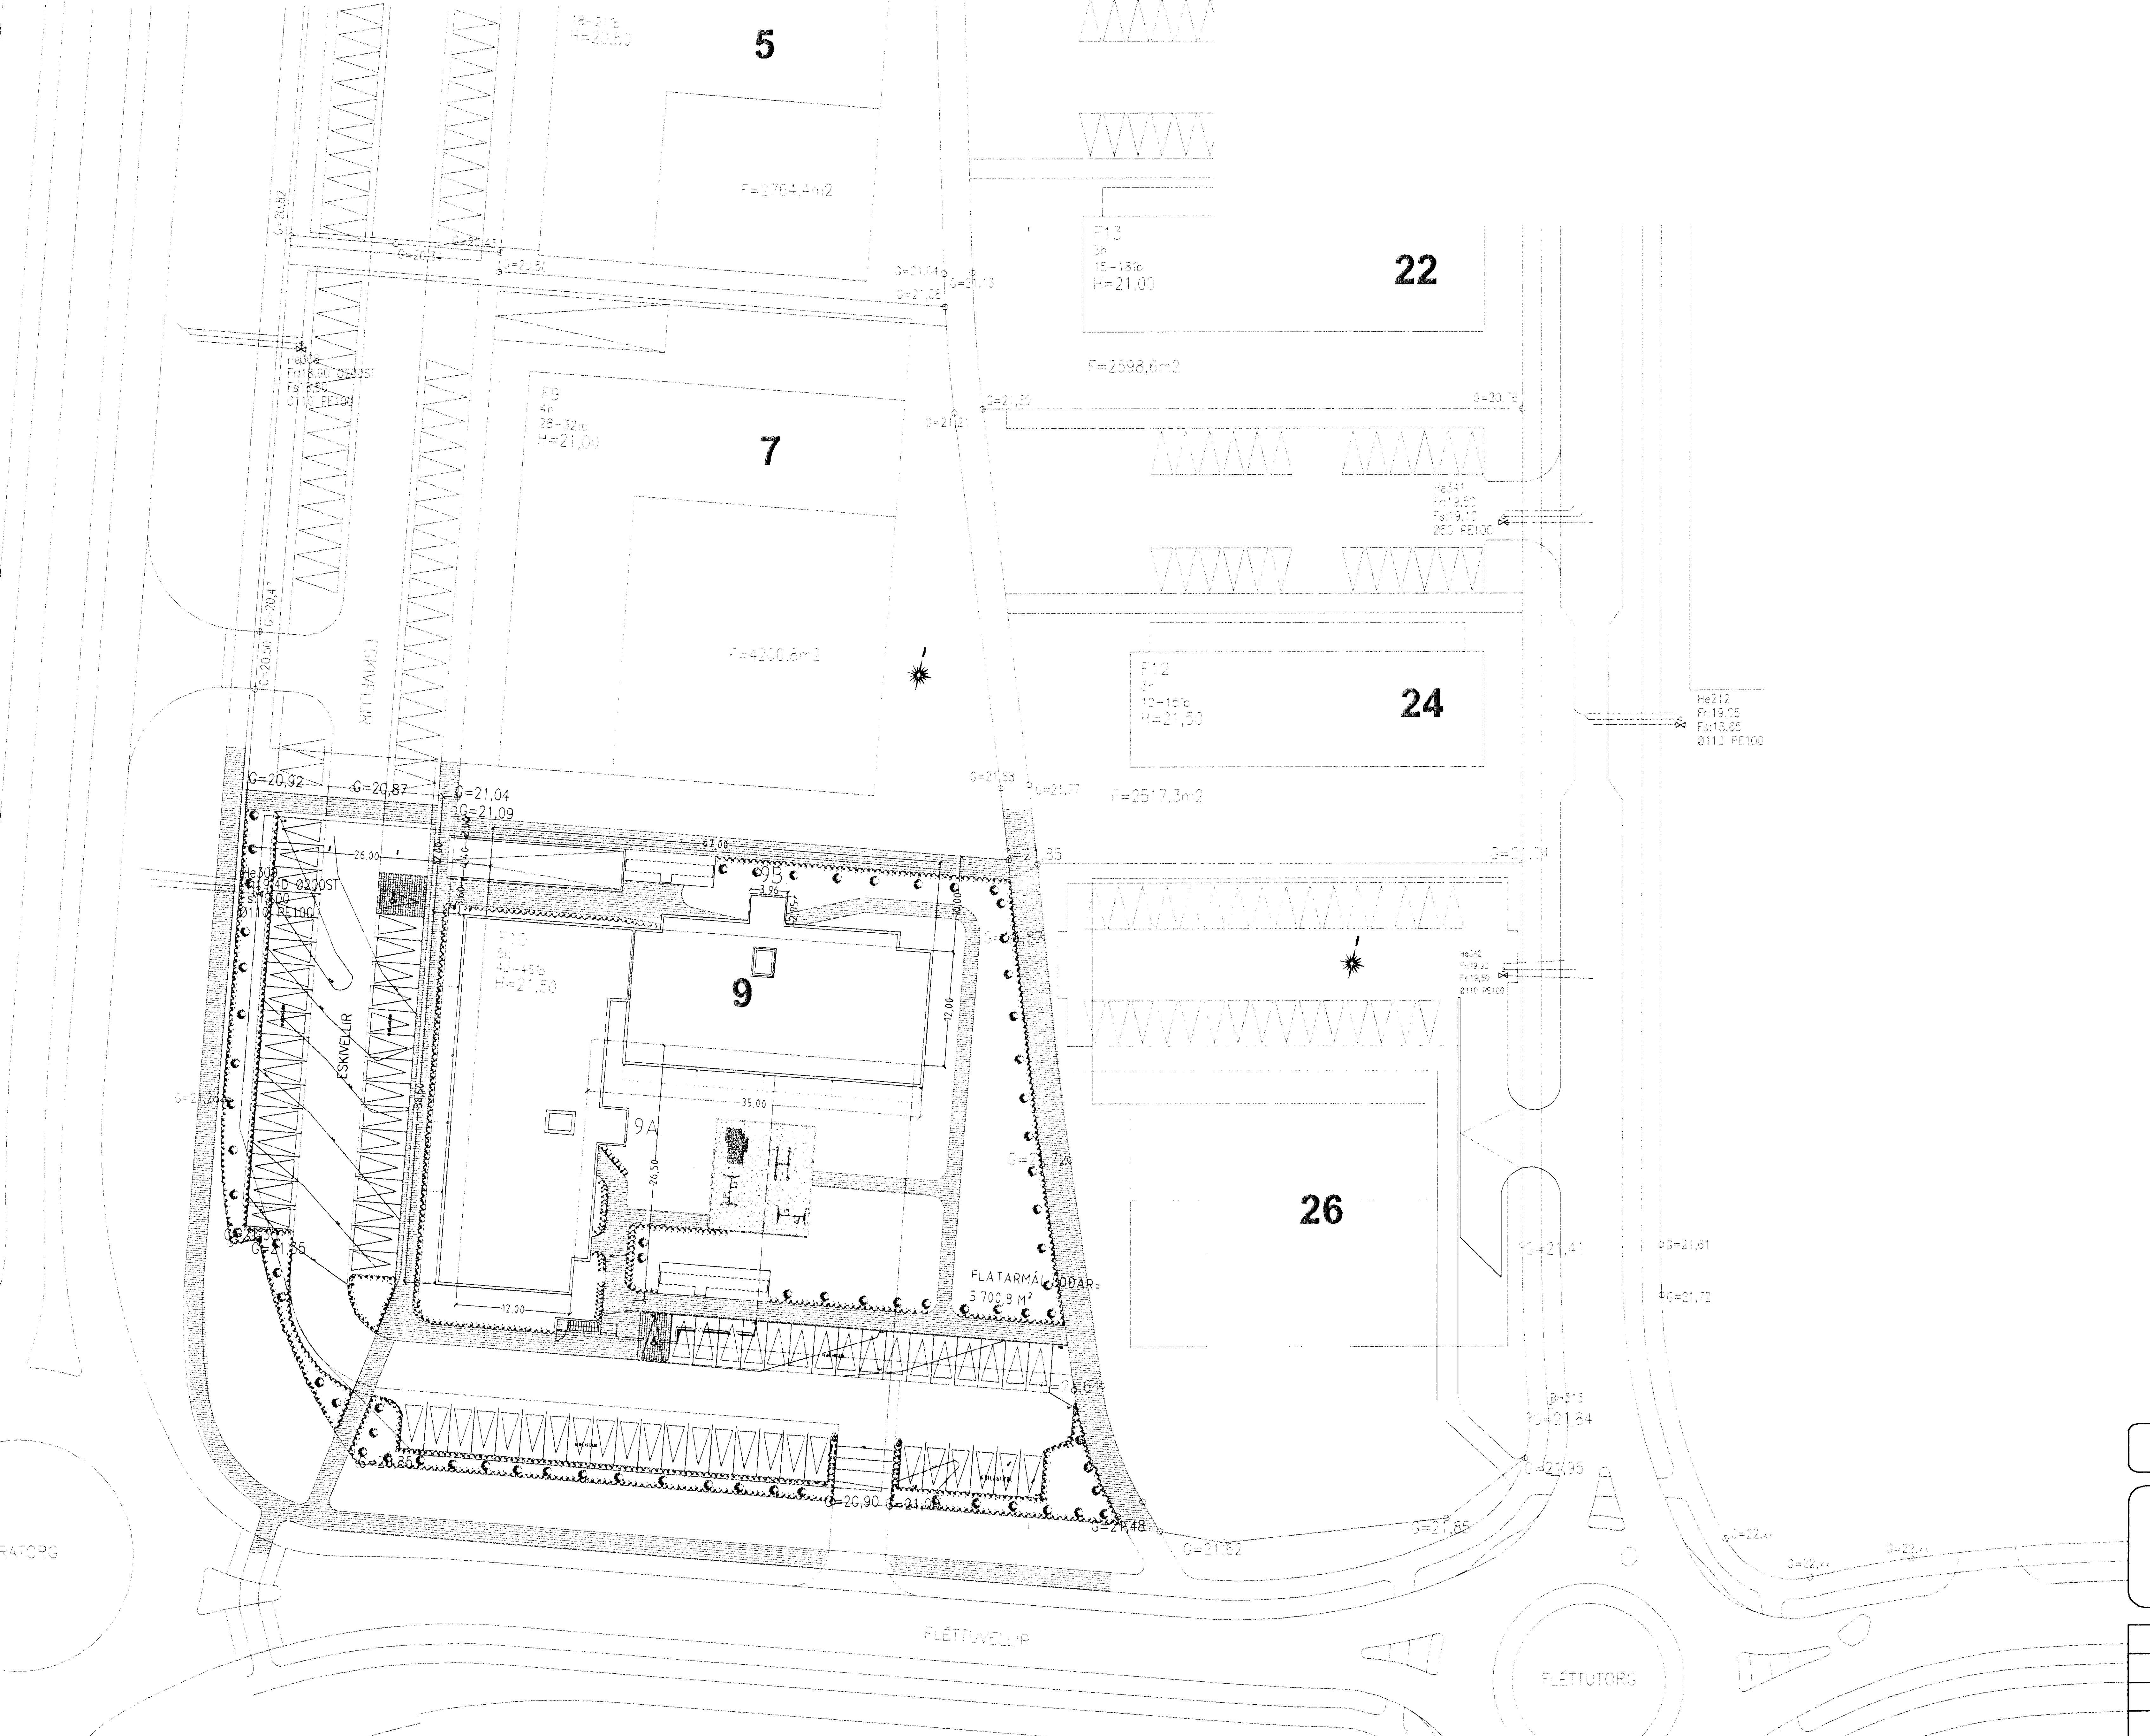

AFSTÖÐUMYND MKV. 1:500.

Sambykkt þann

03 SEP 2008

Byggingafulltrúinn í Hafnarfirði
F.h. Jón Sigurðsson

Úr Gildi

ESKIVELLIR 9 HAFNARFIRÐI.

Sigurður Þorvarðarson byggingafræðingur bfí.
Teiknistofan Strandgötu 11 220 Hafnarfirði.
Sími: 5651510. Netfang: teiknistofan@simnet.is
STH. teiknistofan ehf. kt. 510298-2769. Kt. aðalhönnuðar: 141250-4189.

Skýringar:	Aðaluppdráttur.		
Teikning:	Afstöðumynd .		
Mælikvarði:	1 : 500.	Dagsetning: 15 des. 2004.	
Undirskrift:	25/8 08 [signature]		
Blað nr: 11 af 11.			
Breytt:	6 hæð teiknuð í feb. 2005. Bílastæðum breytt í ágúst 08. (REYNDARUPPDRÁTTUR)		