




Byggingarfulltrúi
samþykkt erindið.
12 MAÍ 2004
Númer skýrings: 29/404/04
Dagsetning: 29. september 2003
Undirskrift: STH
Blað nr.: 4 af 6
Breytt: Þaki breytt í apríl 2004. S.P.

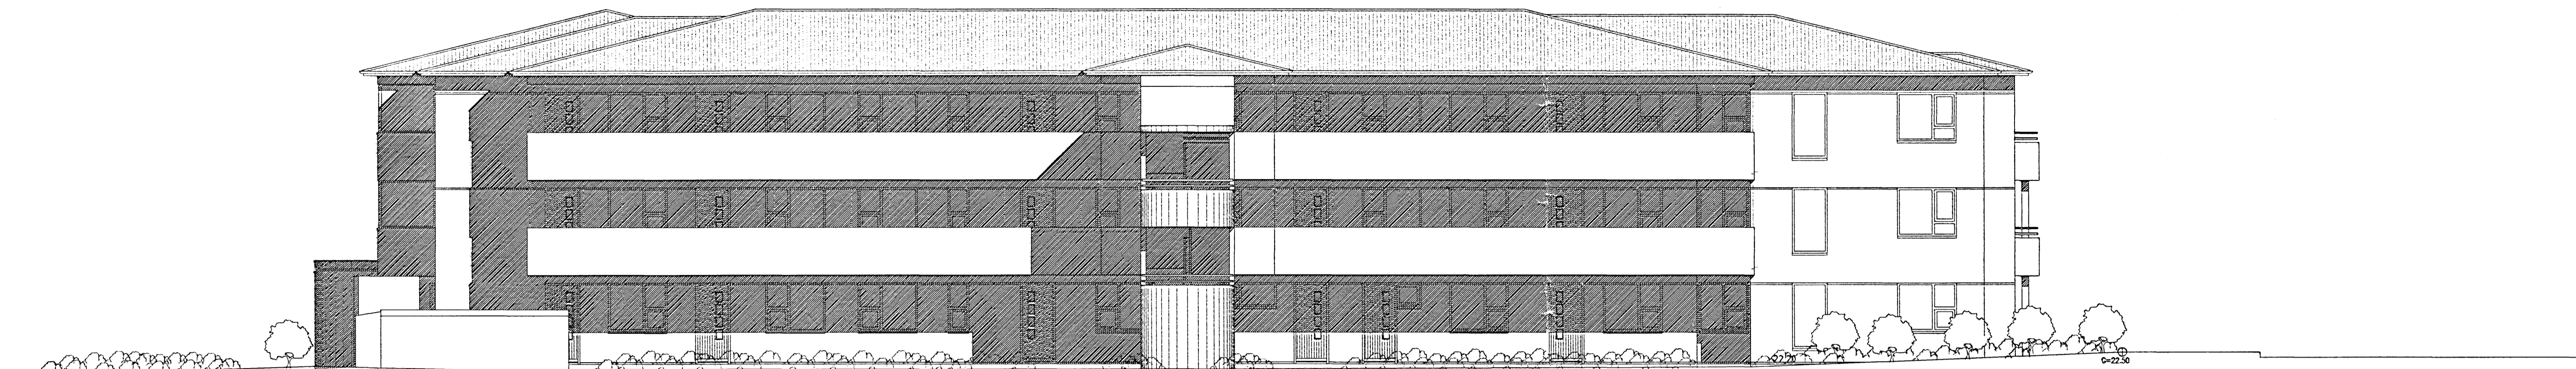


ÚTLIT NORÐUR MKV. 1:100.

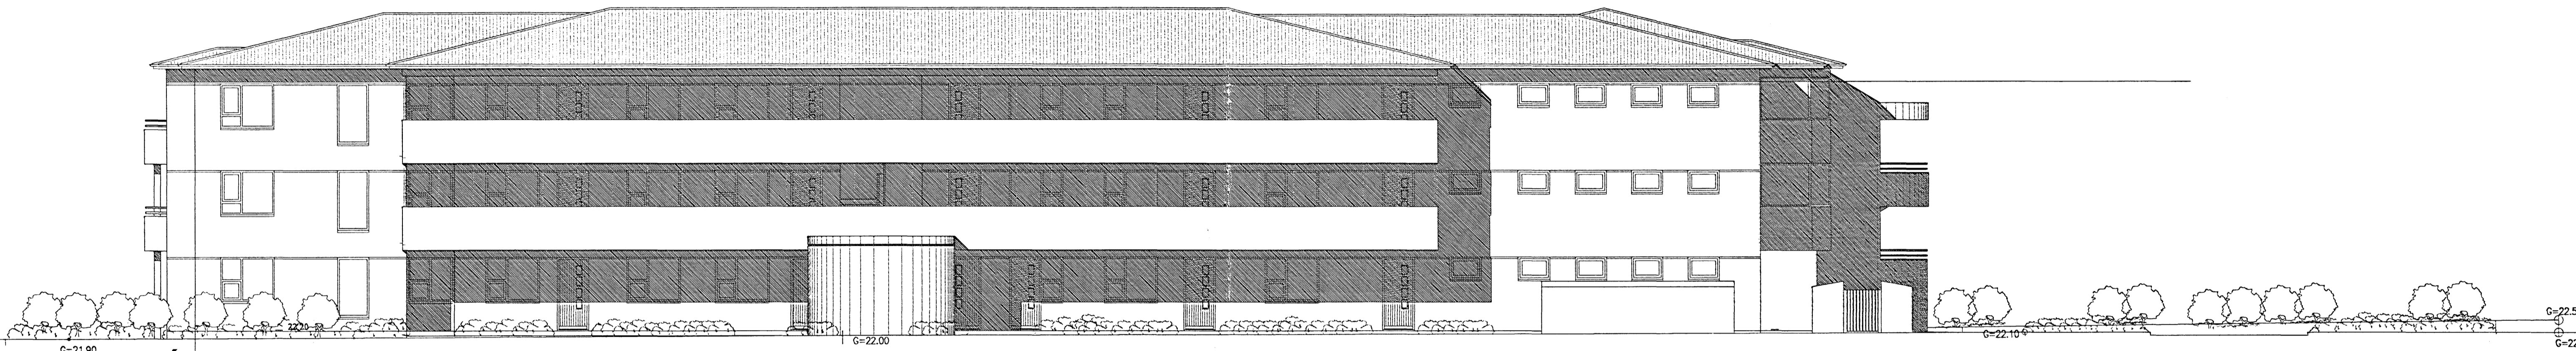

ÚTLIT AUSTUR MKV. 1:100.

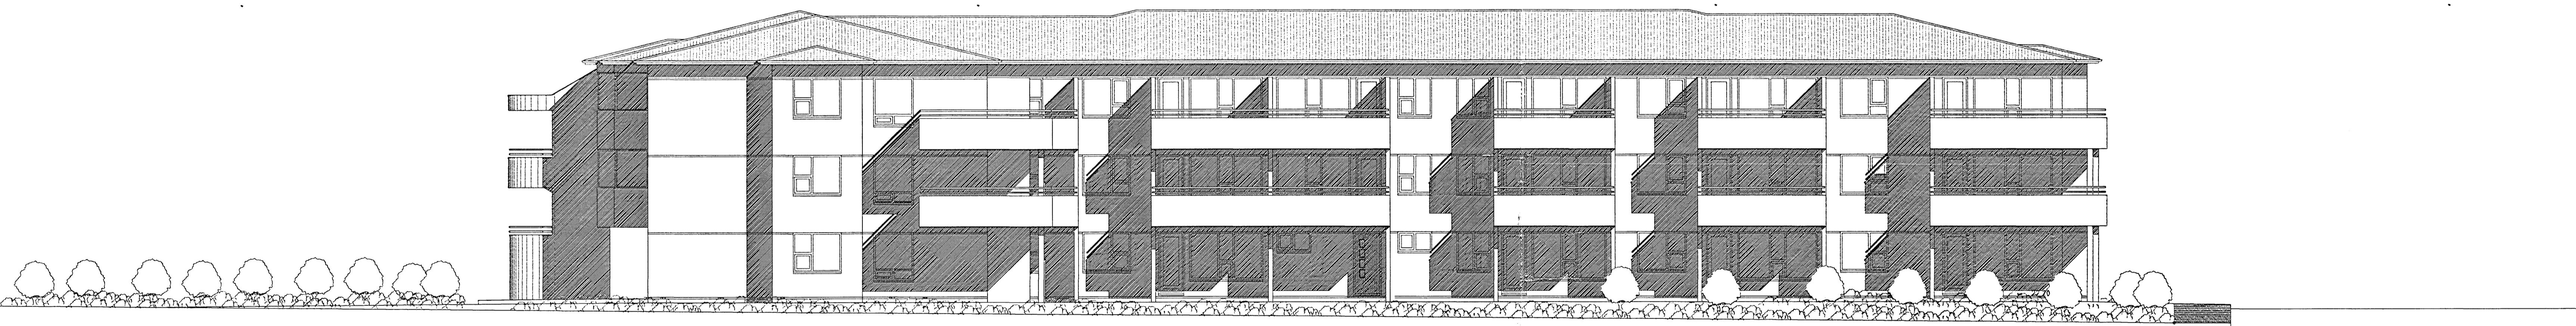

ÚTLIT VESTUR MKV. 1:100.

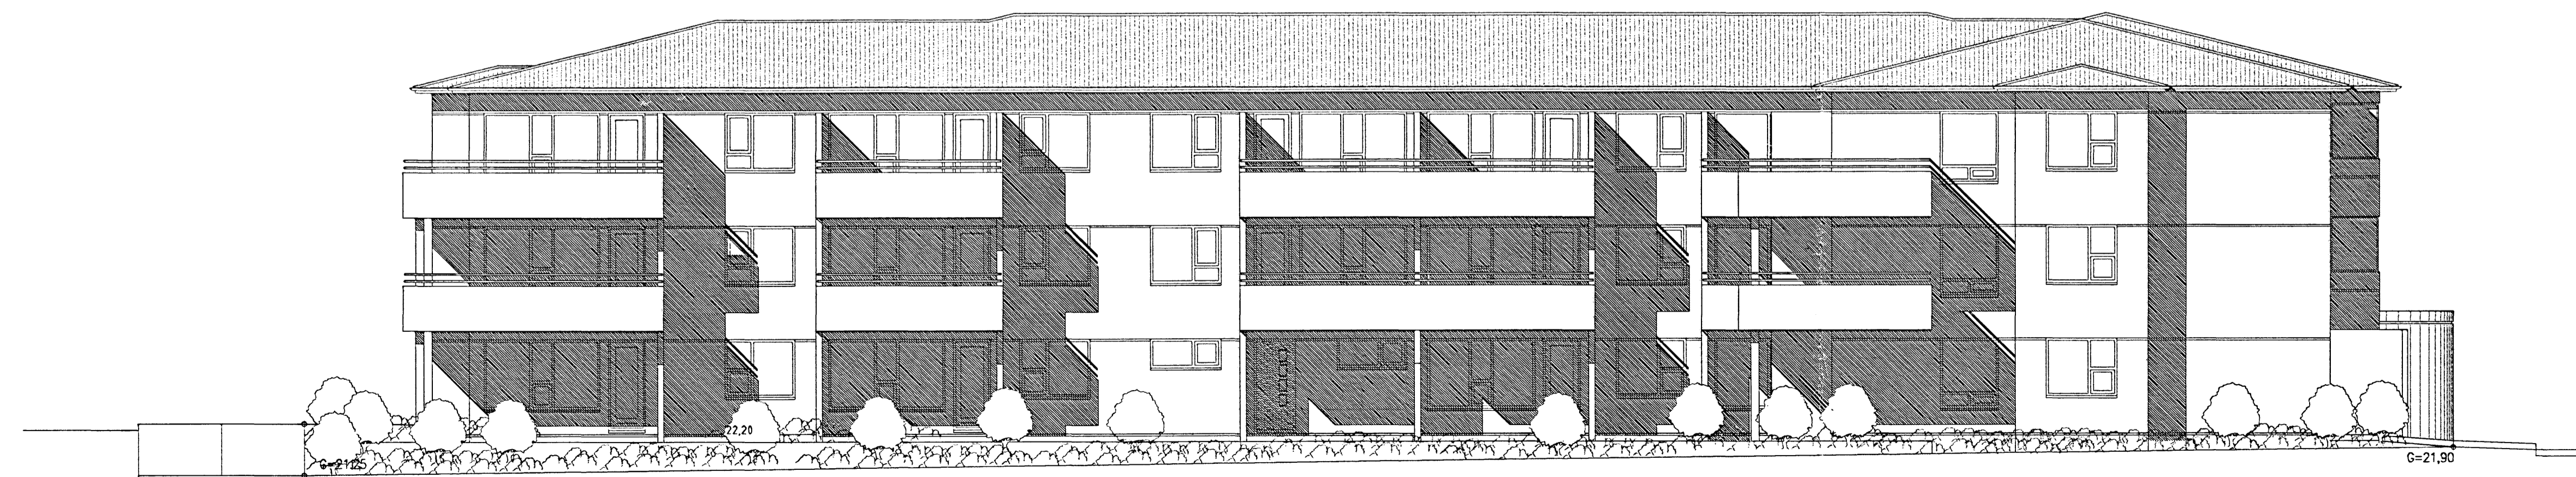

ÚTLIT SUÐUR MKV. 1:100.

DAGGARVELLIR 6A og 6B. HAFNARFIRÐI.

STH Teiknistofan ehf. Strandgötu 11 220 Hafnarfirði.
Sigurður Þorvarðarson byggingafræðingur bfi.
Sími 5651510. Netfang teiknistofan@simnet.is
Kennitala aðalnúmer: 141250-4189

Skýrmingar:	Aðaluppdráttur.
Teikning:	Öflitsmyndir.
Málkvæði:	1:100
Undirskrift:	29/404/04
Blað nr.:	4 af 6
Breytt:	Þaki breytt í apríl 2004. S.P.