

LÖÐRÉTTIR LAGNASTOKKAR
SAMEIG. MED LOFTIR.


HL/GNG
PN
FS.4

BS22
FELLA SKAL
BRUNASLÖNGU
INN Í VEGG
UL

HL/GNG
PN
FS.3

ÓFYRIRSÉÐ
BS21
FELLA SKAL
BRUNASLÖNGU
INN Í VEGG
LÖÐRÉTTIR LAGNASTOKKAR
SAMEIG. MED LOFTIR.

RV/GNG
PN
FS.1

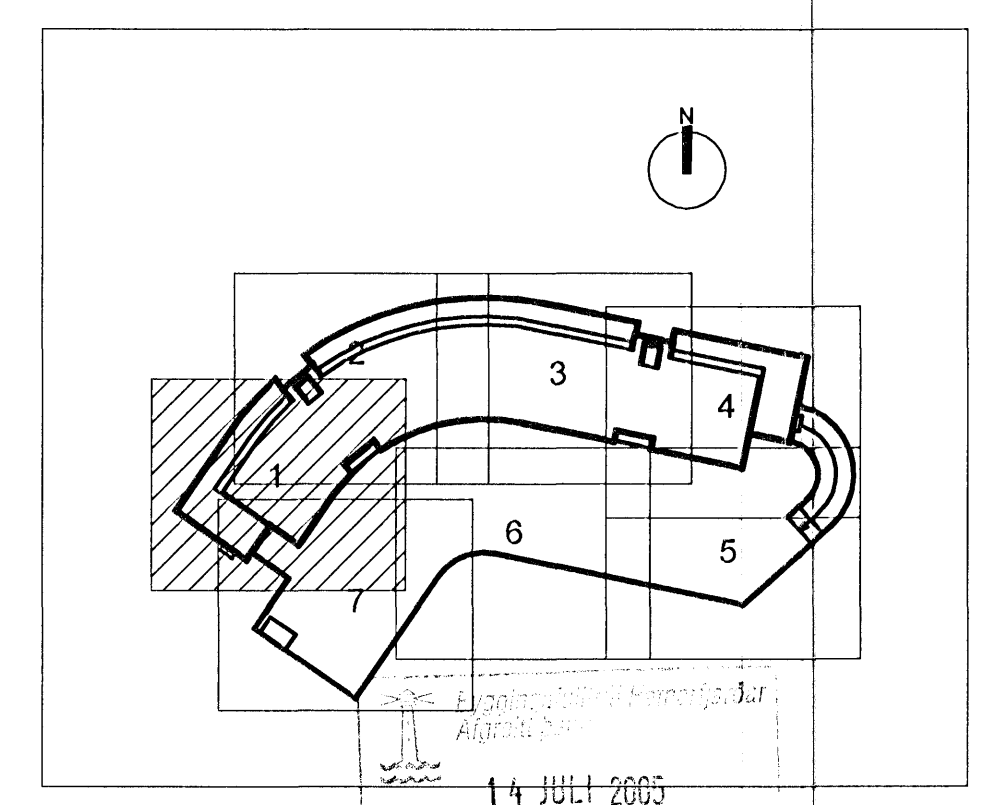

14 JULÍ 2005

22

ALLAR ALMENNAR SKÝRINGAR SJÁ TEIKN. P00

A	17.02.2005	HREINLETLAGNIR FÆRDAR TIL OG BRUNASLÖNGUR FELDAR INN Í VEGG	HANNAD	SAMP.
ÓTG.	DAGS.	BREYTING:		
DALSHRAUN 1 HAFNARFIRDI		GRUNNMYND 5.HED SVEDI 1. HREINLETLAGNIR		
VSB VERKFRÆÐISTOFA		Áritun lögg. hönnuða: Sveinn Áki Sverrisson	Kt. 230855-5609	
BEJARHRAUNI 20+220 HAFNARFJÖRDUR Heimasíða: www.vsb.is • Netfang: vsb@vsb.is Sími 595-8600 Fax 595-8610 vkr. 710798-2899		Hannað: Áb	Teiknað: Áb	
		Máli: 1:50	Yfirfarir: SAS	
		Dags: 12.01.05	Nr: 03841-P26A	