

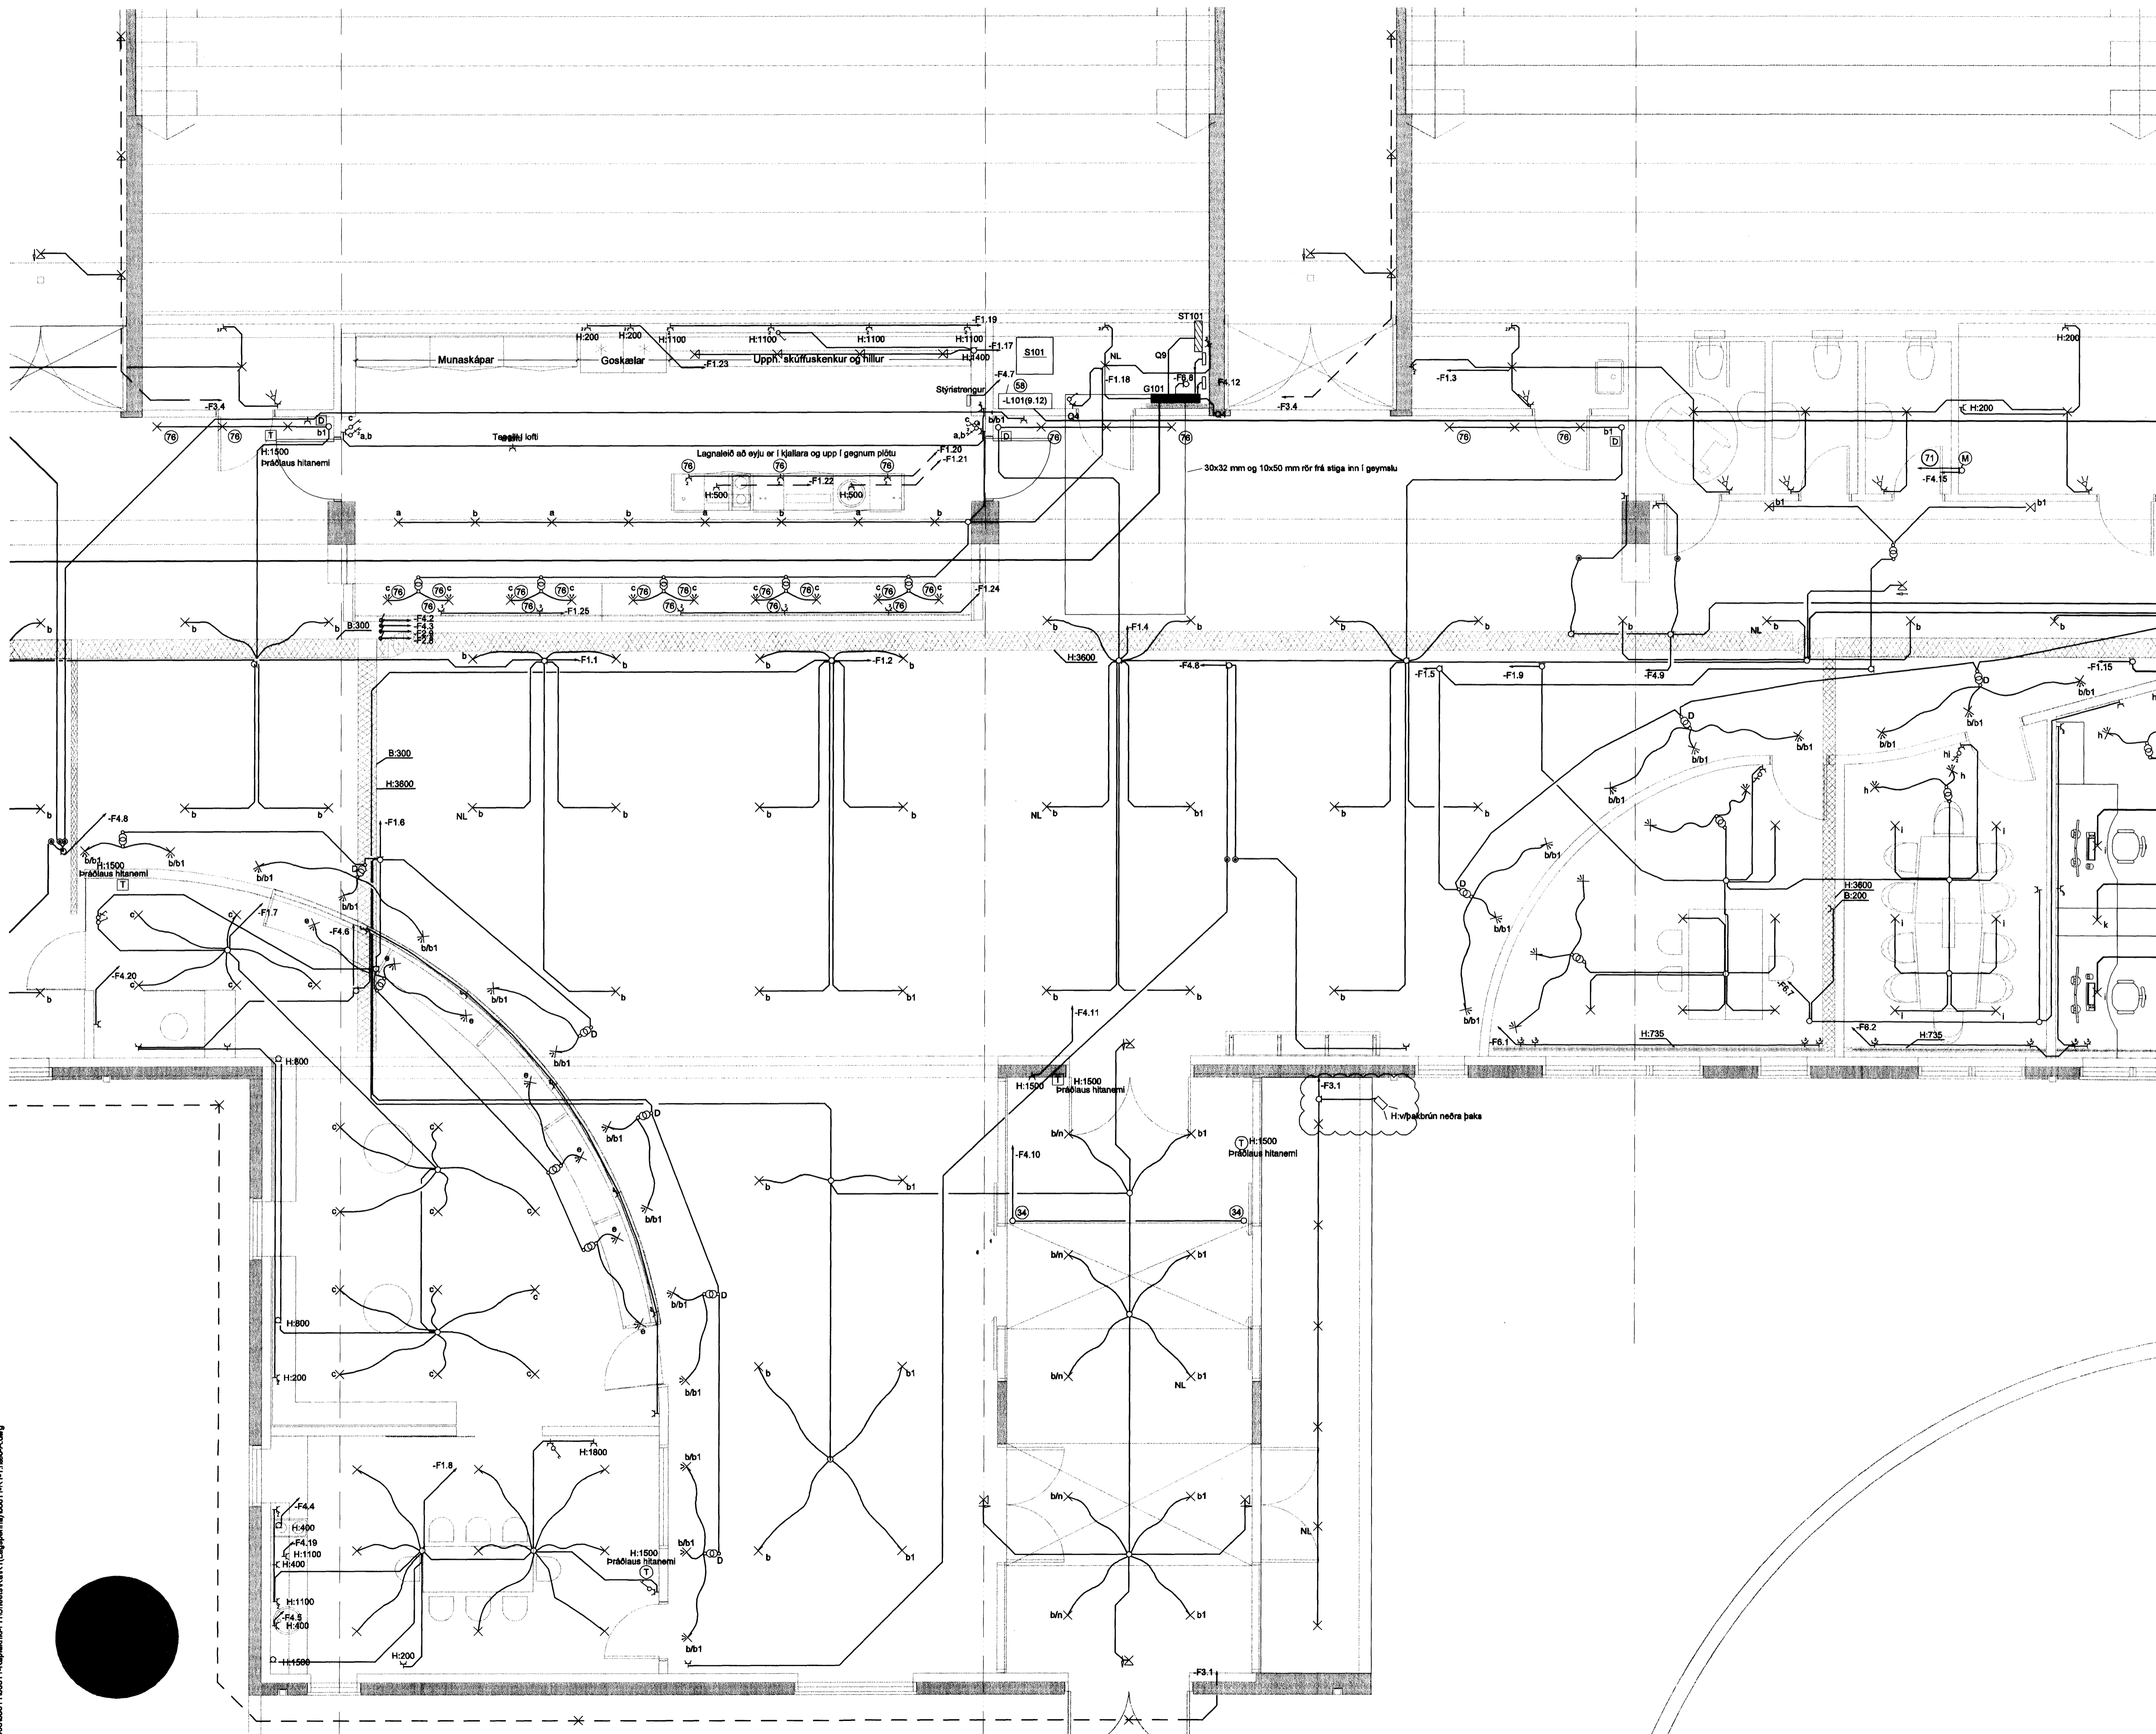


16/6 70 ft

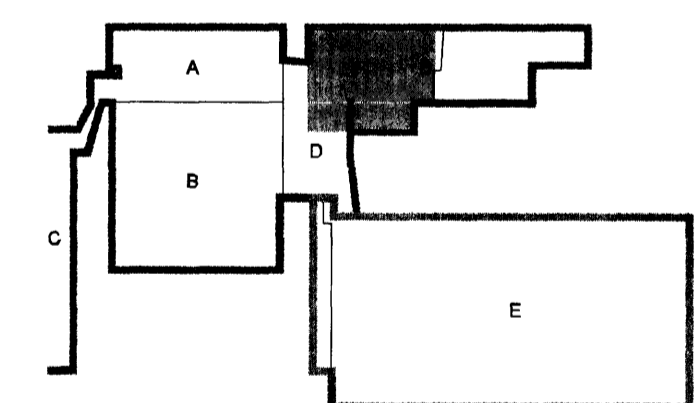

*[Signature]*  
Kl. 110457-2789

**KAPLAKRIKI**

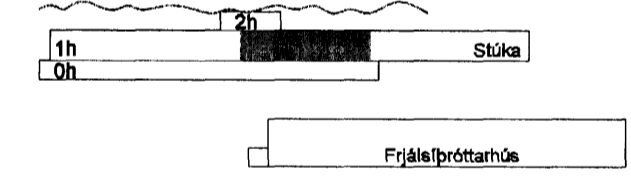

I	15.06.10	Myndavélarfari	BSG/OG
H	26.04.10	Ljósveitingarboðstafur	BSG/OG
G	22.01.10	Neyðarýsling og fl.	BSG/OG
F	07.12.09	Kveikingar, hústjórnakerfi	BSG/OG
E	05.11.08	Ymsar breytingar	BSG/OG
D	12.06.09	Ný verslun, breytt herbergi	SF/BSG
C	30.01.09	Breyting á ljósum og raflosg	SF/OG
B	09.12.08	Breyting á stjóm og ljósum	SF/OG
A	27.11.07	Verkefning	RVK/HJ
Útg. Dags.	Skýring		Hanna Þórunn

**VSB**

**VERKFRÆÐISTOFA**

BEJARHRAUN 20 • 220 HAFNARFJÖRÐUR • KENNIT. 710796-2899  
vab@vab.is • Sími 585 8600 • Fax 585 8610 • www.vsb.is

Ártun sérhönnuðar	Verkefni	KAPLAKRIKI HAFNARFIRÐI
Verkefni	Rafkerfi	Lágspenna 1.hæð
Verkefni	Grunnmynd	
Hanna Þórunn	Teiknað	Yfirfarið
RVK/HJ	RVK/HJ	BSG
Dags	30.04.2007	06811
		AR113
		1.50
		/A1
		Síða
		1

V:\20060681\06811\Kaplakriki\FH\Sheet\RAK (Lágspenna)\06811-F1-1-1.hæð-A.dwg