


Mótt: 16/6 '10


0302

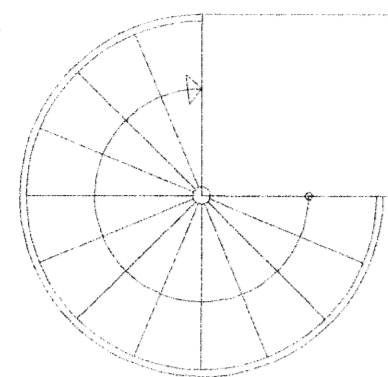

Flóttastigi
5,0 m²

0301

0201

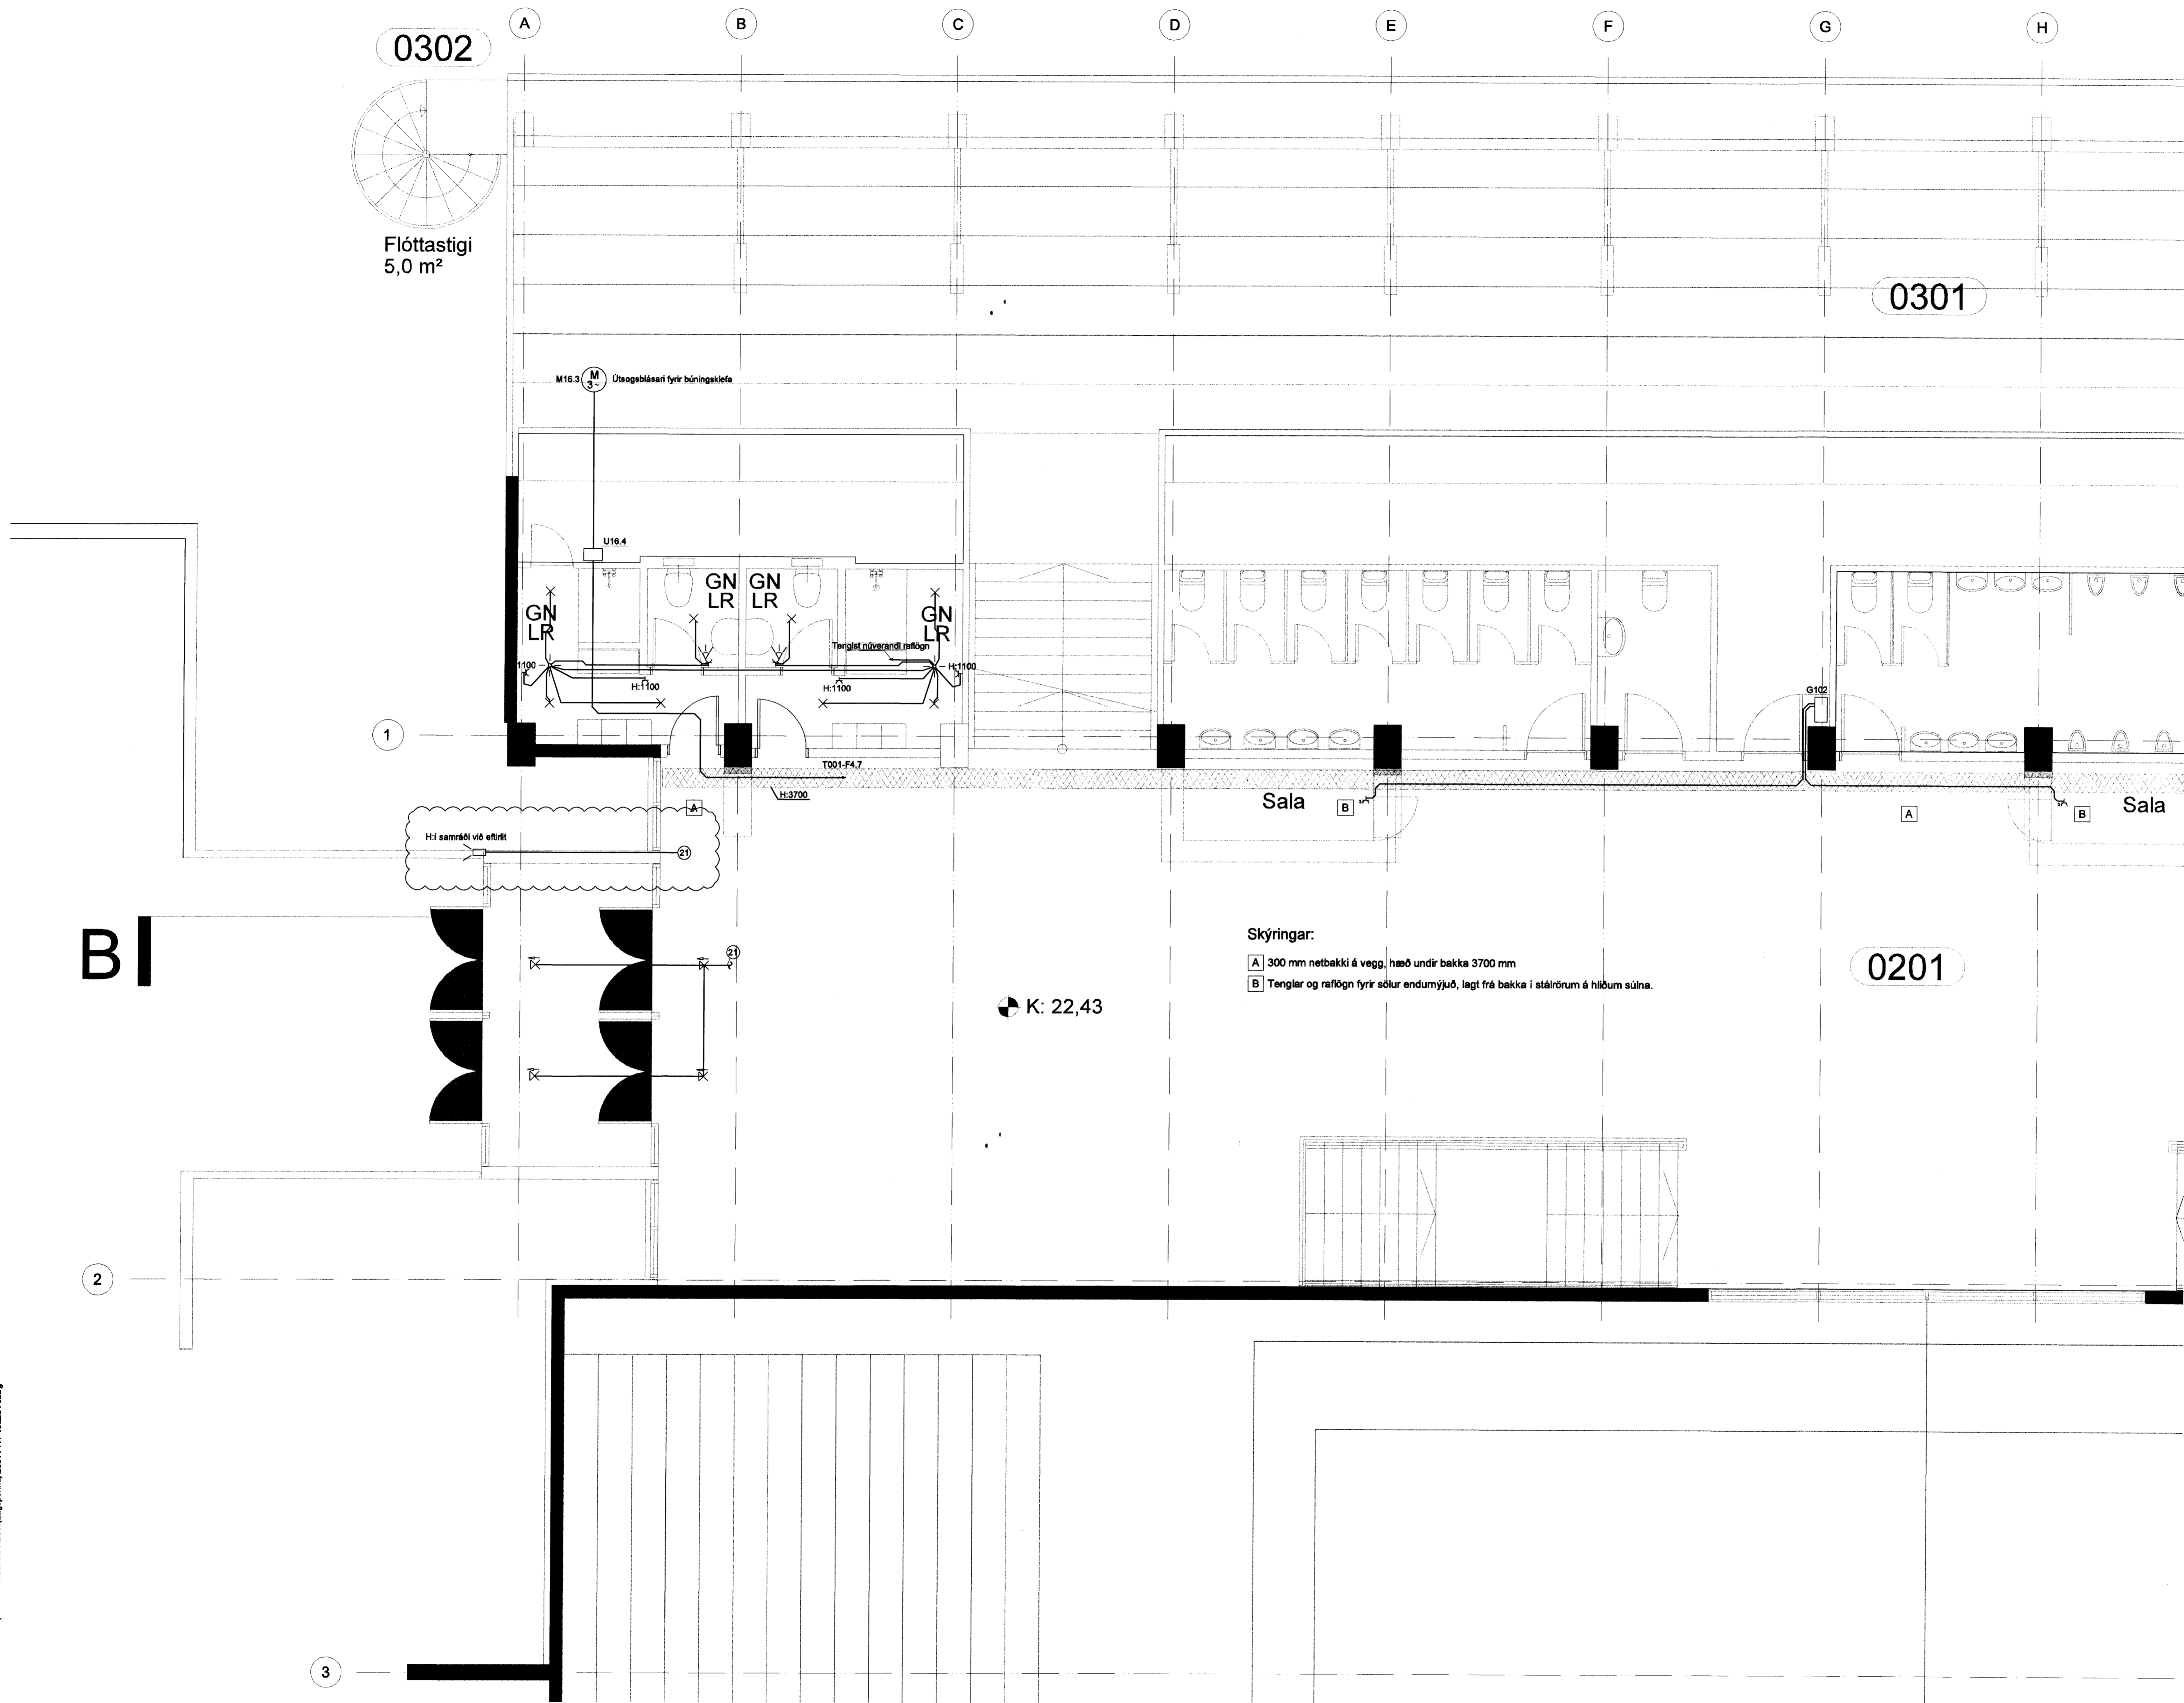



Skýringar:

- A 300 mm netbaki á vegg, hæð undir bakka 3700 mm
- B Tenglar og rafloðn fyrir sólar endurnýjuð, lagt frá bakka í stáirörum á hlöðum súna.

K: 22,43

[Signature]
Kt. 110457-2789

KAPLAKRIKI

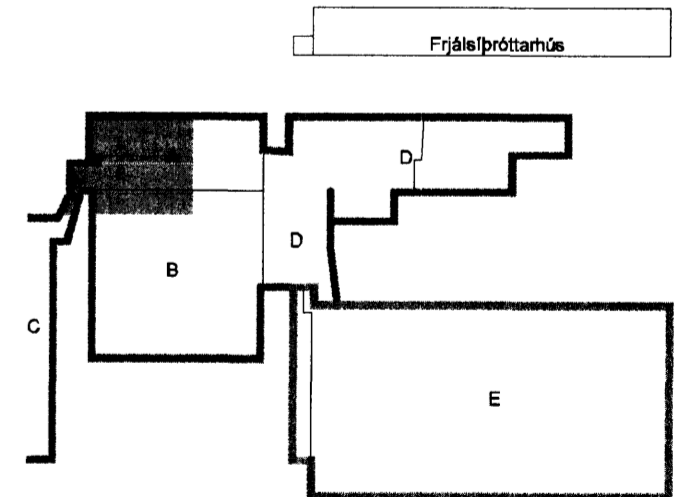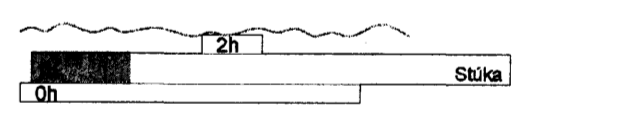

E	15.08.10	Myndavélarerfi	BSG/ÖG
D	12.08.09	Ný starfsmannastæða	SF/BSG
C	06.10.08	Loftræslingu bætt við	SF/ÖG
B	11.08.08	Bætt við stigum	SF/BSG
A	27.11.07	Verkefning	RVK/HJ
Útg. Dags.	Skýring		Hannað/Yfirferið

VSB

VERKFRÆÐISTOFA

BJARHRAUN 20 · 220 HAFNARFJÖRDUR · KENNIT. 710796-2899
 veb@vsb.is · Sími 585 8600 · Fax 585 9610 · www.vsb.is

Ártun sérhönnuðar			
Örn Guðmundsson Kt: 220961-2739			
Verkefni			
KAPLAKRIKI			
HAFNARFIRÐI			
Verktíð			
Rafkerfi			
Lágspenna 1.hæð			
Grunnmynd			
Hannað	Teknað	Yfirferið	Kvarði
RVK/HJ	RVK/HJ	BSG	1:50
Dags.	Verkefni	Tekning	Útgáfa
30.04.2007	06811	A R111	E

V:\2006\0681 106811-KaplaKriki-FriShennu\GruR1 (Lágspenna)\06811-R1-1.hæð-A.dwg