


GRUNNMYND 2.HÆÐAR, 1:50

GRUNNMYND 2.HÆÐAR, 1:50


- Gífsveggir:
- Veggjagerð A, 147 mm.
- Útveggir:
- Stálklæddur útveggur tækniklefa.

HK = Hrákoti á steypit gólf
FK = Frágenginn kóti gólf
NB = Kóti í neðri brún ops
EB = Kóti í efri brún ops
NF = Niðurfall
BSL = Brunaslanga

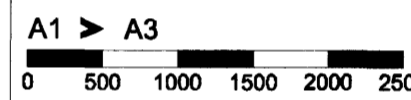

- C: Sérhútamærkingar tæknirýmis, E-201. 25.05.2010
B: Lagnaveggur í rými E-202 að lyftu. Staðkun tæknirýmis, E-201. Lögur stigapalls á gangi, E-203. 15.05.2010
A: Húró að F-byggingu spegluð og trappa ferð með henni. 04.05.2010

BREYTINGAR: DAGS:

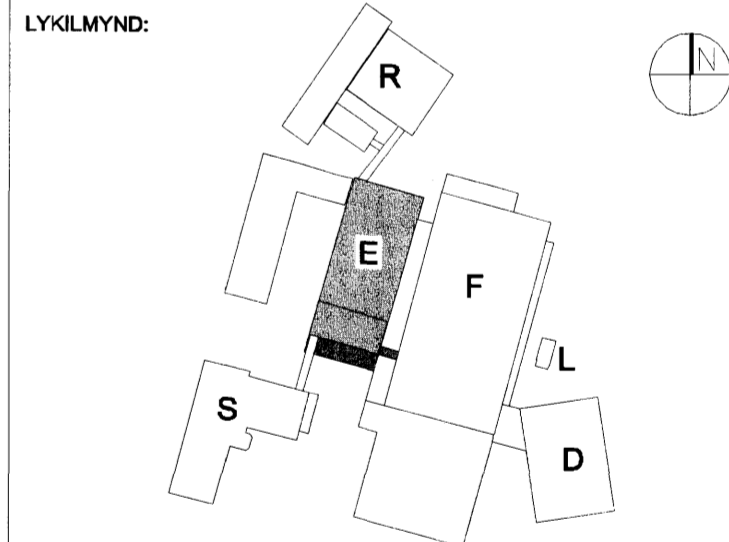

VERKKAUPI:

actavis
REYKJAVÍKURVEGUR 78.
BYGGINGARHLUTI: E-BYGGING

VERKTEIKNING
GRUNNMYND 2. HÆÐAR
BLAÐ 2 AF 2

VERK: ACTA 0933 DAGS: 02.05.2010
KVARDI: 1:50 TEIKNAD: ÖB
SKRÁ: 0933-E-204-205.dwg

ÚTI INNI

ARKITEKTAR

ÞINGHOLTSSTRÆTI 27 101 REYKJAVÍK
SÍMAR 552 7860 & 562 7860 FAX 552 7861
NETFANG ut@ui.is
VEFFANG http://www.ui.is

BALDUR Ó. SVAVARSSON ARKITEKTAR FAI
120357-5149

JÓN ÞÓR ÞORVALDSSON ARKITEKTAR FAI
021256-7579

TEIKNINGANR: **A-E-205** BREYTING: **C**