
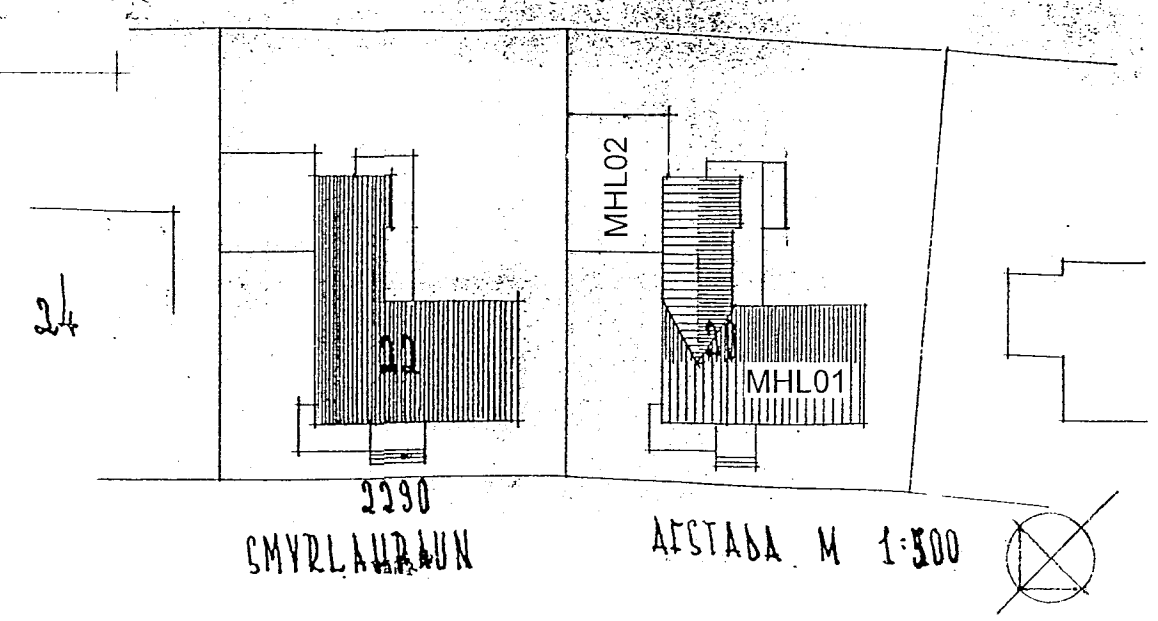
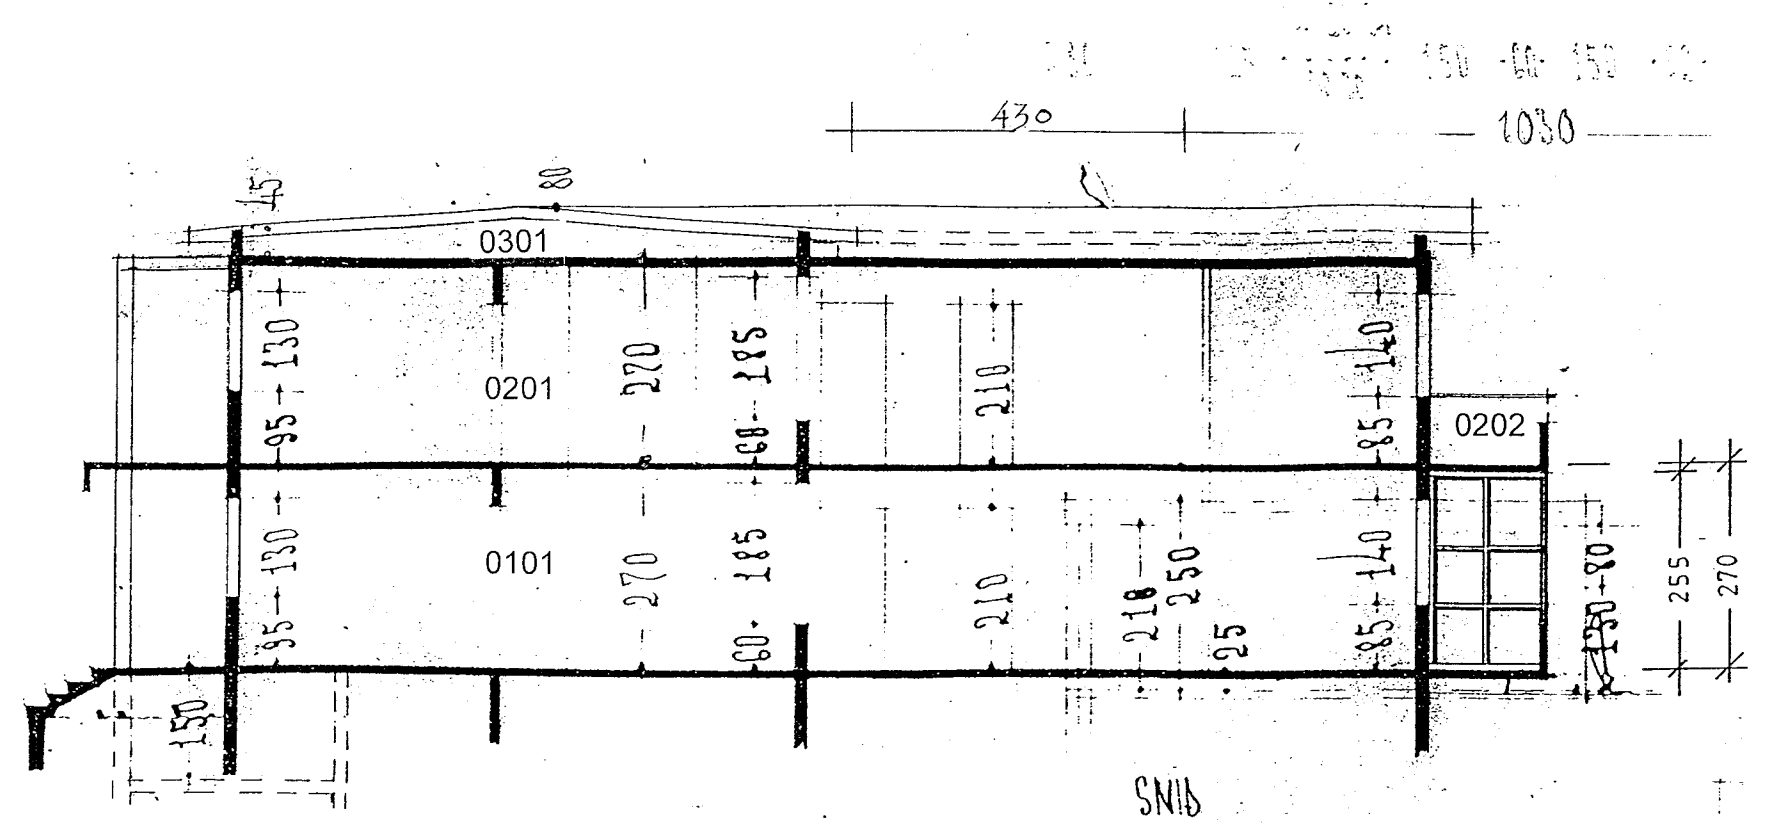
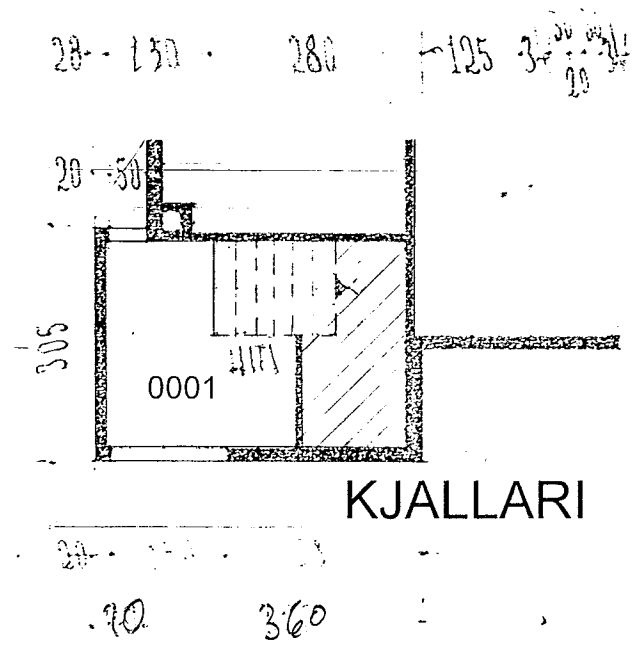


Byggingarfulltrúi
samþykkir erindið.

15 APR. 2003


Bent skal á að samþykkt þessi verður ekki virk,
fyrir en eftir þinglýsingu eignaskiptayfirlýsingar-
innar og skráningu þennar hjá Fasteignamatari ríkisins.
Byggingarfulltrúinn í Hafnarfirði
F.h. Kristján Þórarinnsson

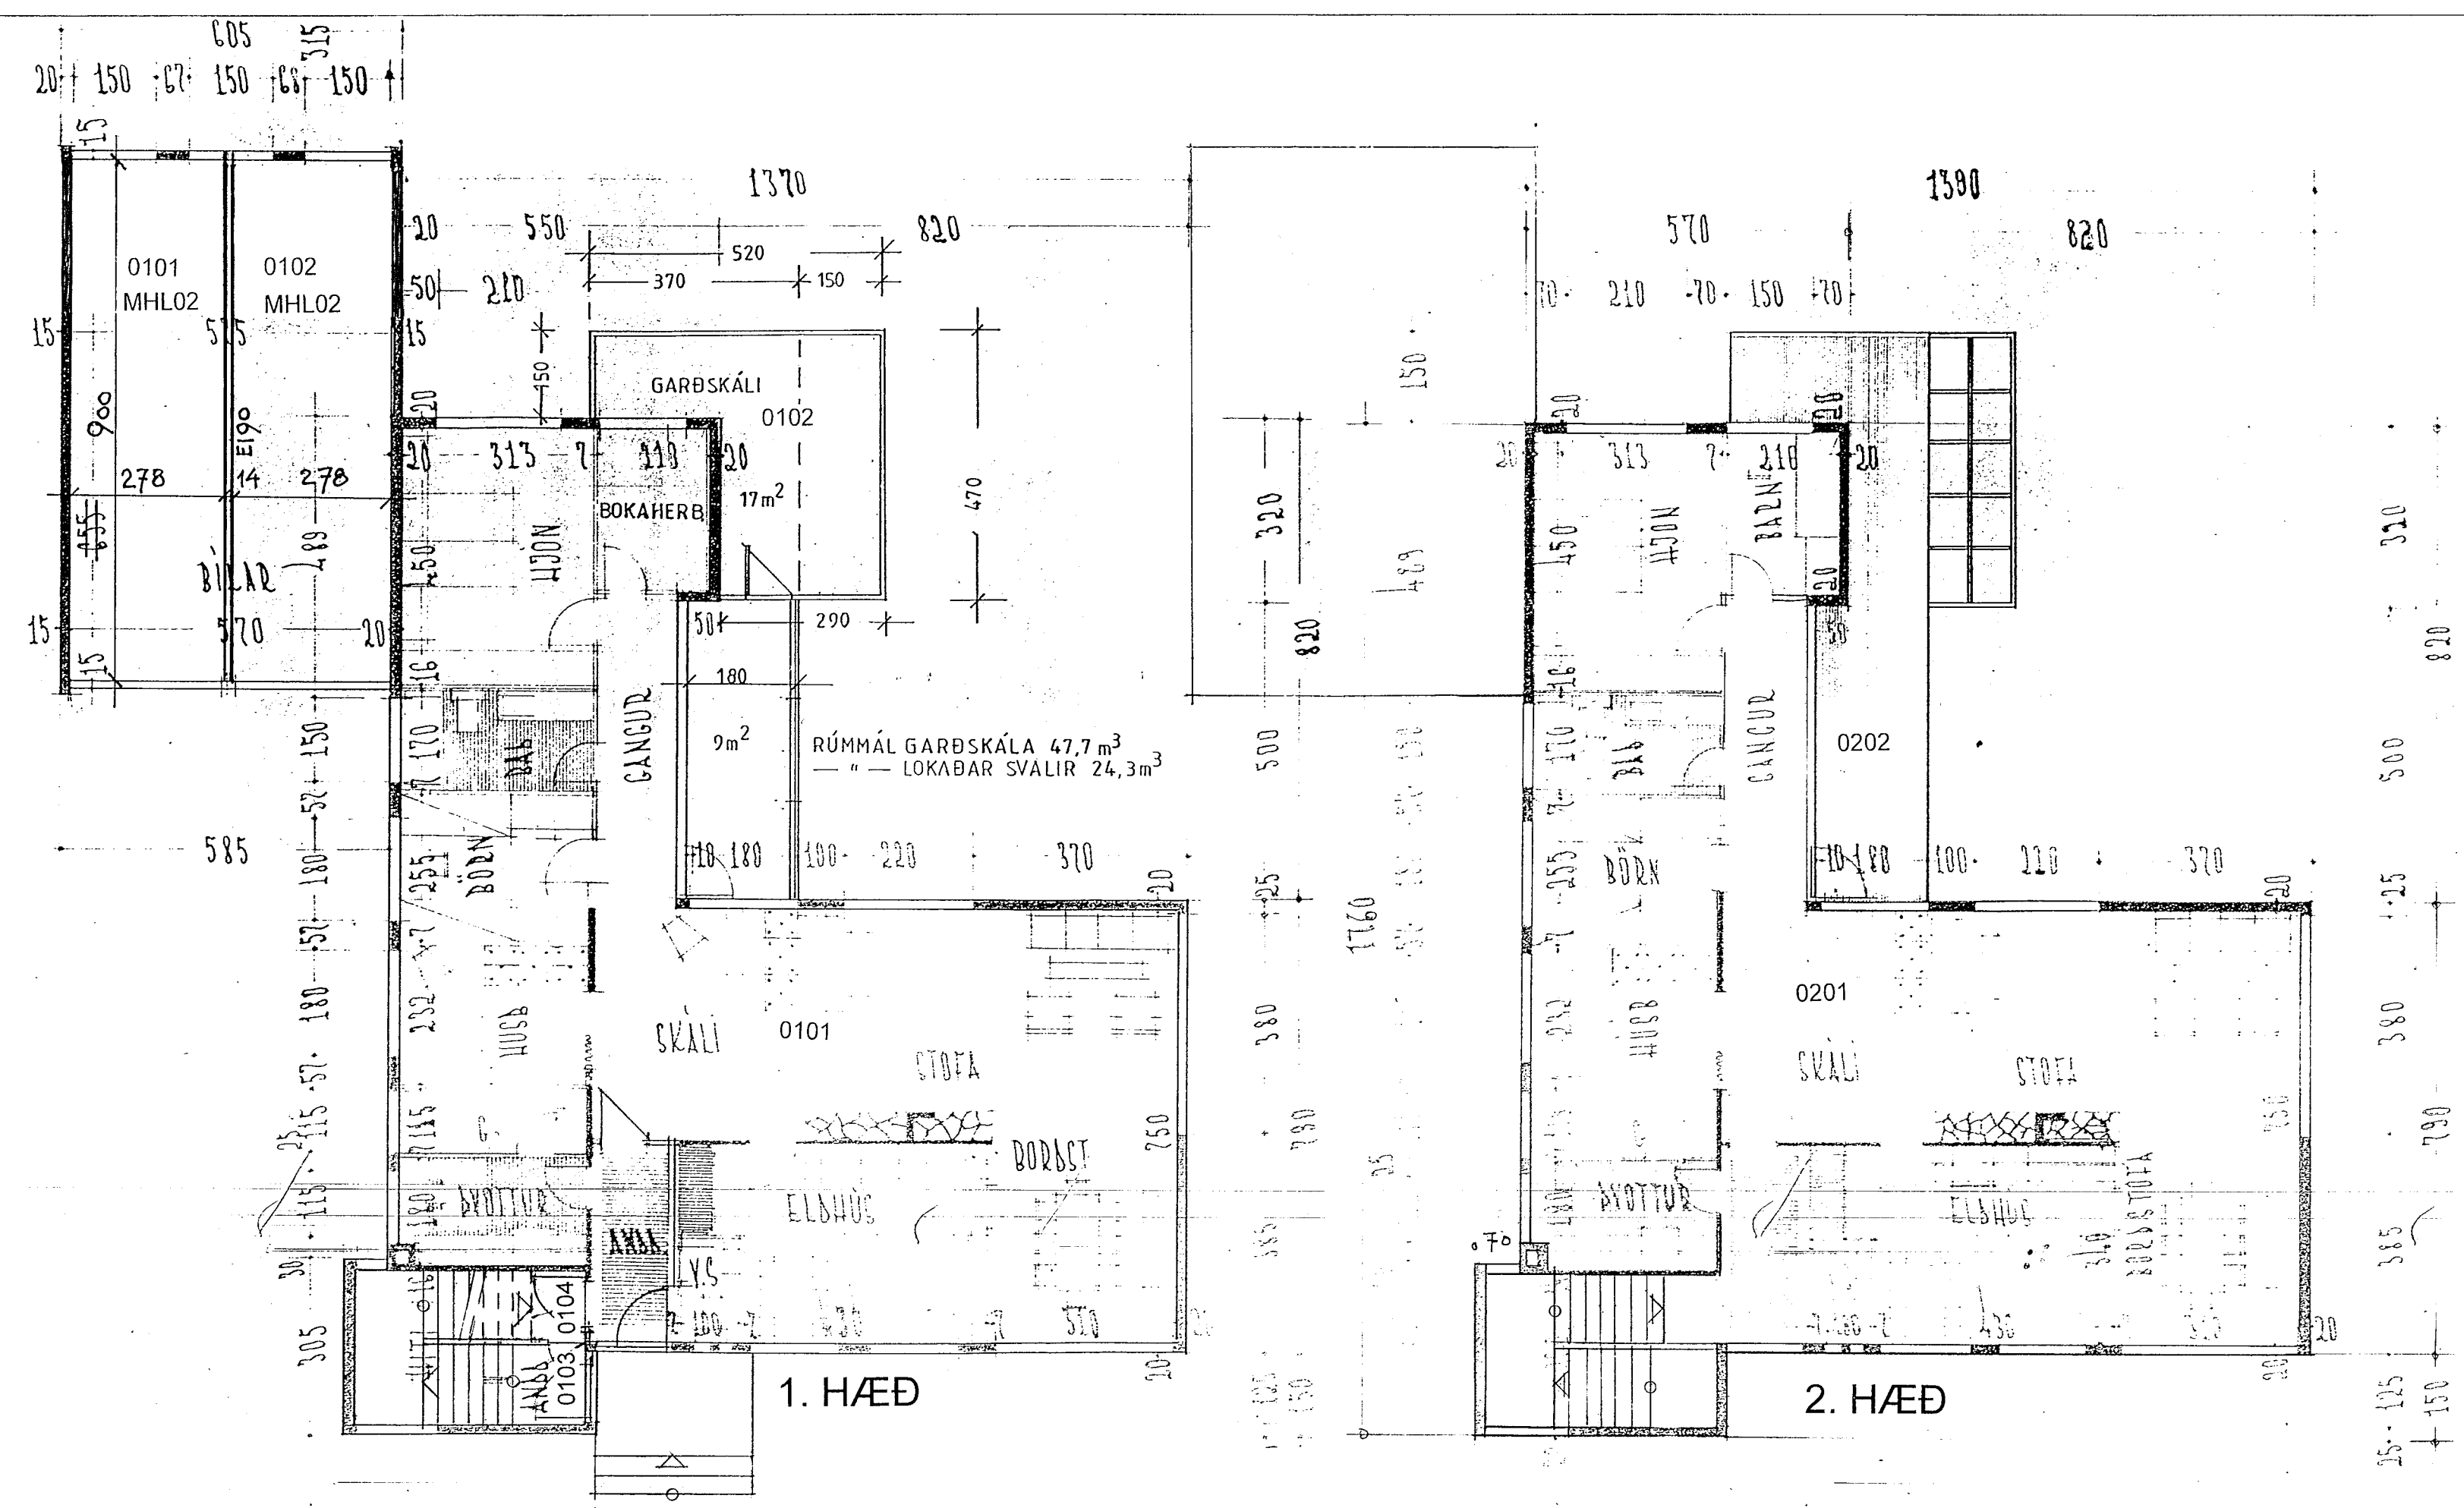

SMYRLAURAUN 20,
HAFNARFIRÐI BL-01

BREYTT:	DAGS:	LÝSING:

Upphaflega uppdrætti teiknuðu Kjartan Sveinsson og Sveinn Ivarsson dags.: breytt í maí 1981. Sólstofu teiknaði Sveinn Ivarsson í júlí 1997. Teikningablöð vegna eignaskiptayfirlýsingar dags.: 22.04.2003 vann Sigurbjör Adalsteinsson á þann hátt að færa rétta stærð bilgeymslu inn á ljósrit af teikningum Sveins Ivarssonar frá júlí 1997.

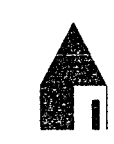

ÞRÍÐJA HÆÐIN, ARKITEKTAR - SIGURÞÓR ADALSTEINSSON FAI
Línur þínir Atalsteinsson
GRUNNMÝNDIR - SNÍÐ - AFSTÖÐUMÝND

HANNAÐ: TEIKNAD: DAGS: 22.04.2003 MKY: 1:100 VERKNR: STRANDGÖTU 28 220 HAFNARFIRÐI
SÍMI: 555 46 10 FAX: 565 48 31
KT:250144-3939
NETFANG: sig@landio.is