


UNDIRSTÖÐUR, GRUNNMYND M; 1:50

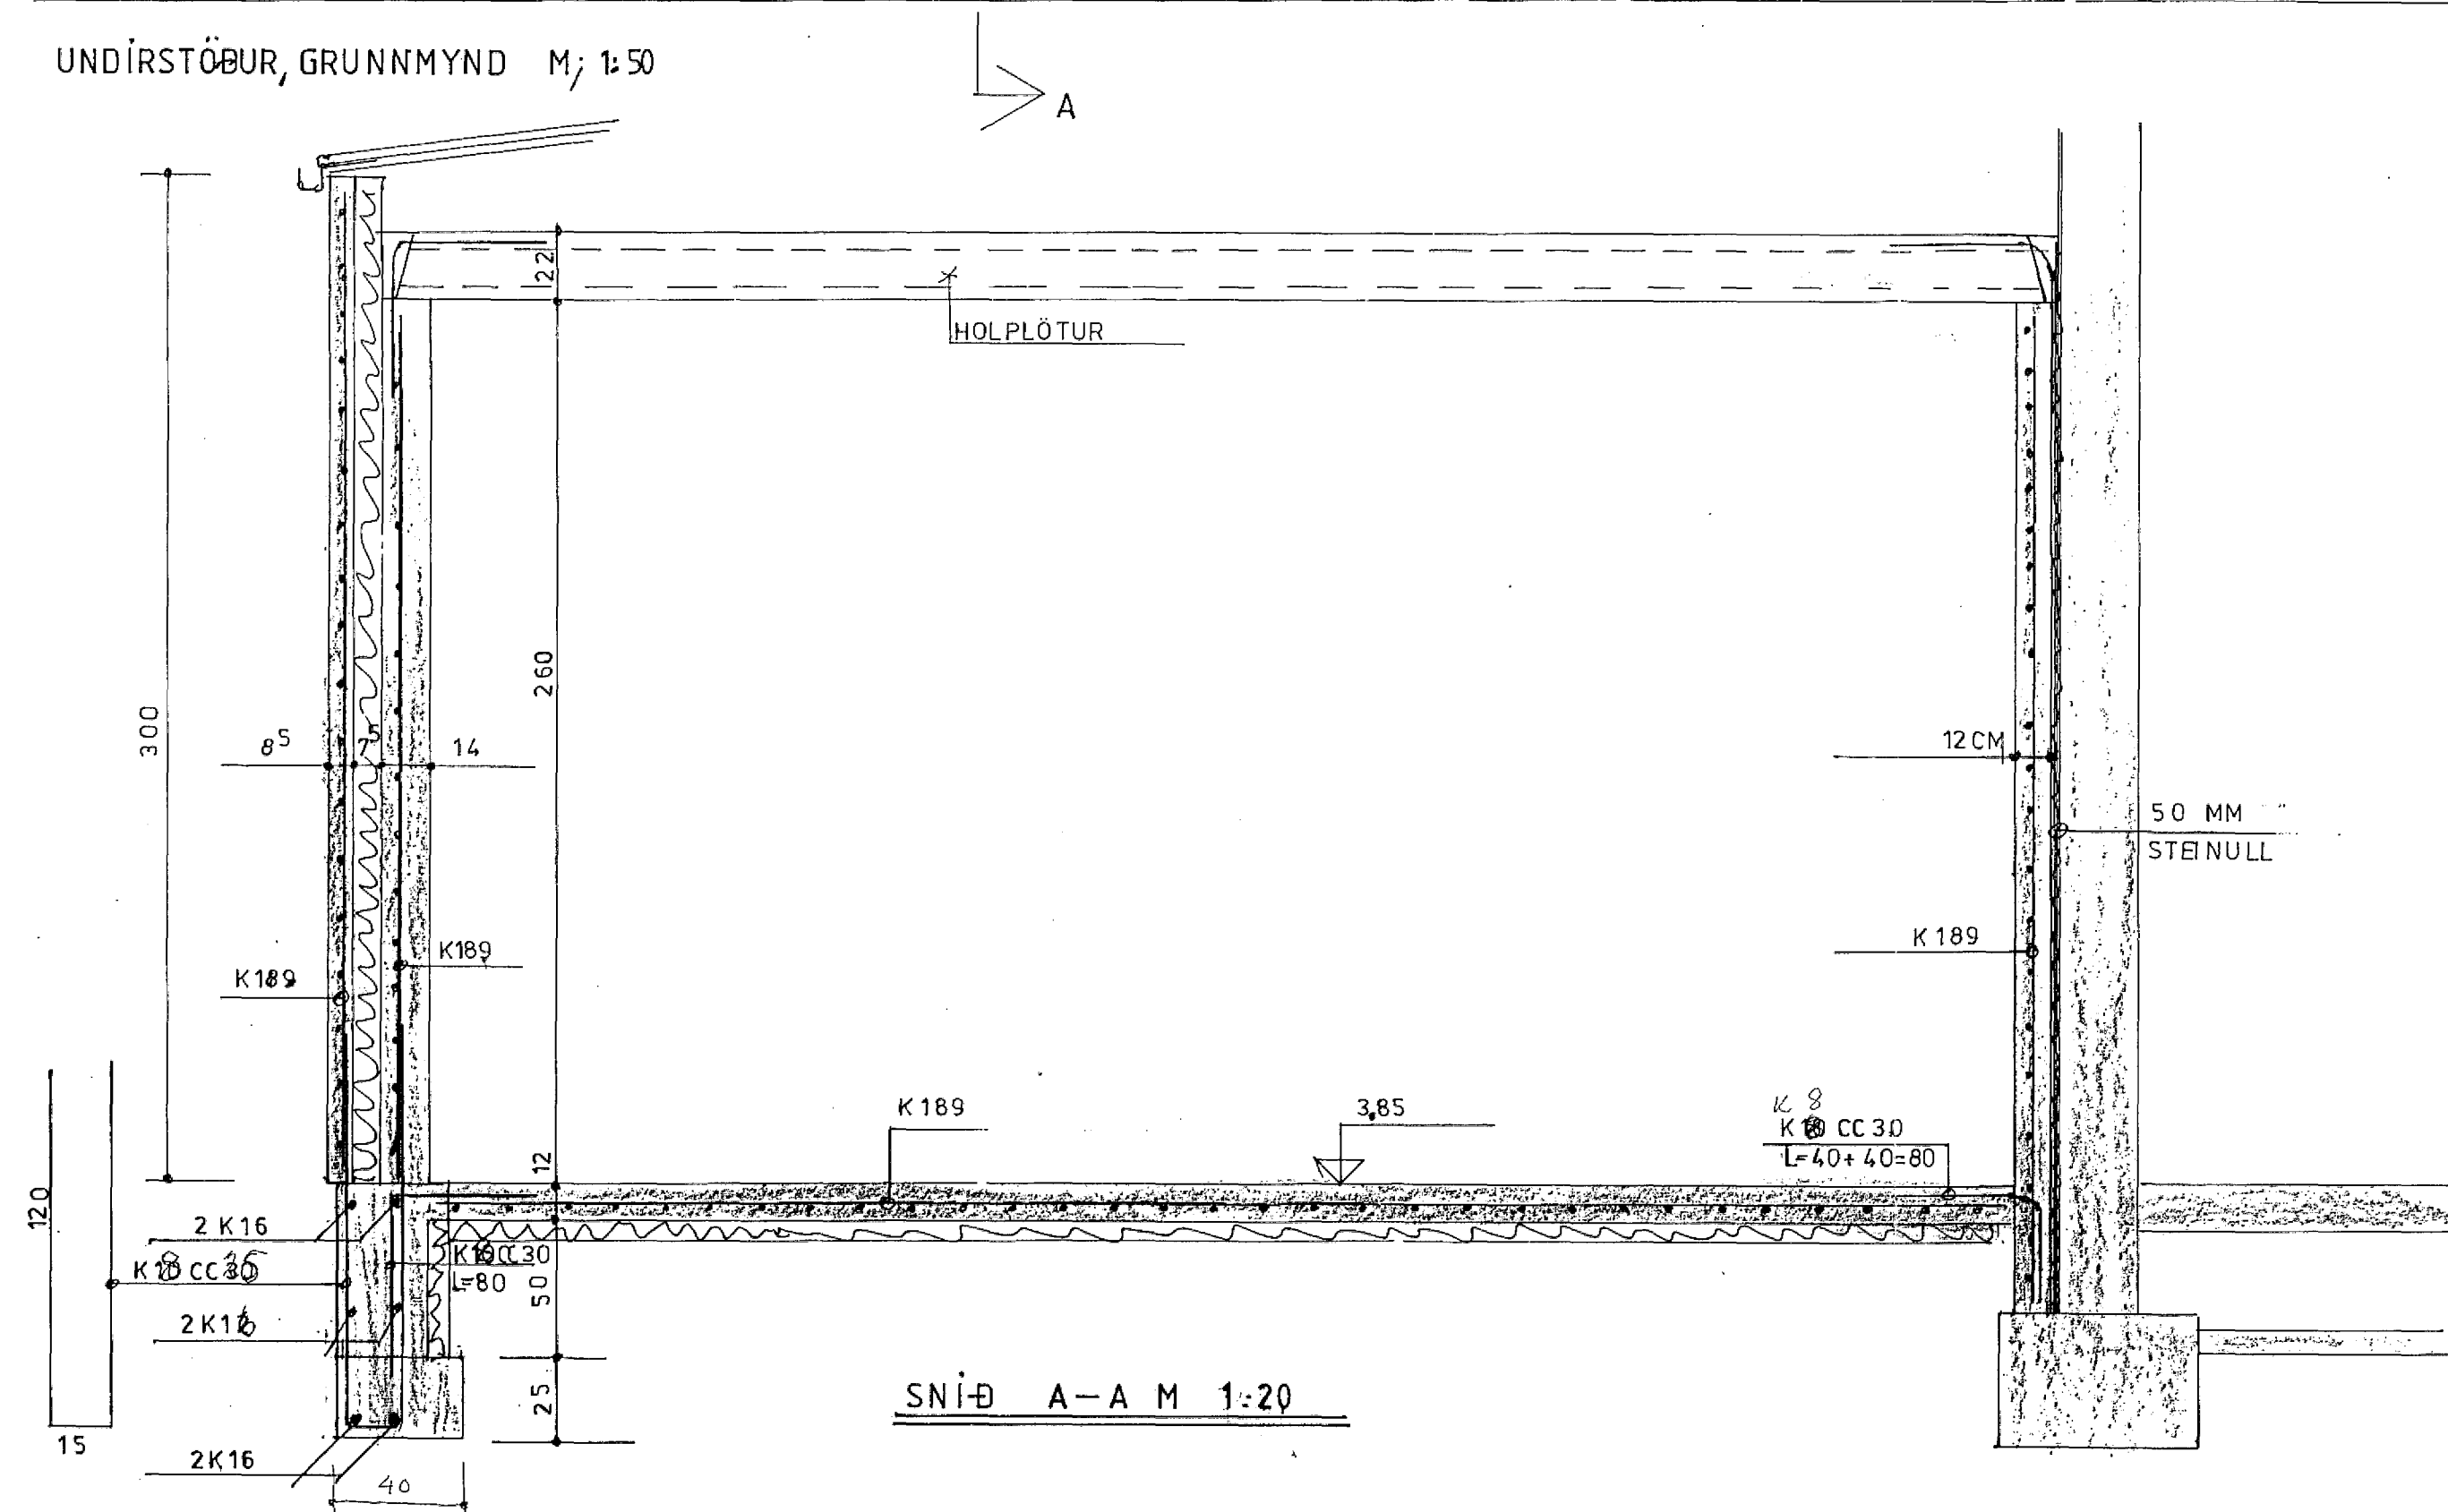

SNÍÐ A-A M 1:20

VERKHÖNNUN

VERKFRÆÐI- OG TEIKNISTOFA



Armúla 21 Reykjavík Sími 91-39900

Verk nr. 293 Teiknað:

Teikn. nr. Hannað:

Mælikv.: 1: 50 1:20 Samþykkt: *Svein*

Dags. ágúst 1988 Breytt:

Verkefni: Vörugæmsla Faxafrosts

Heiti teikn.: *...*