


GRUNNMYND 1.HÆÐ 1:50

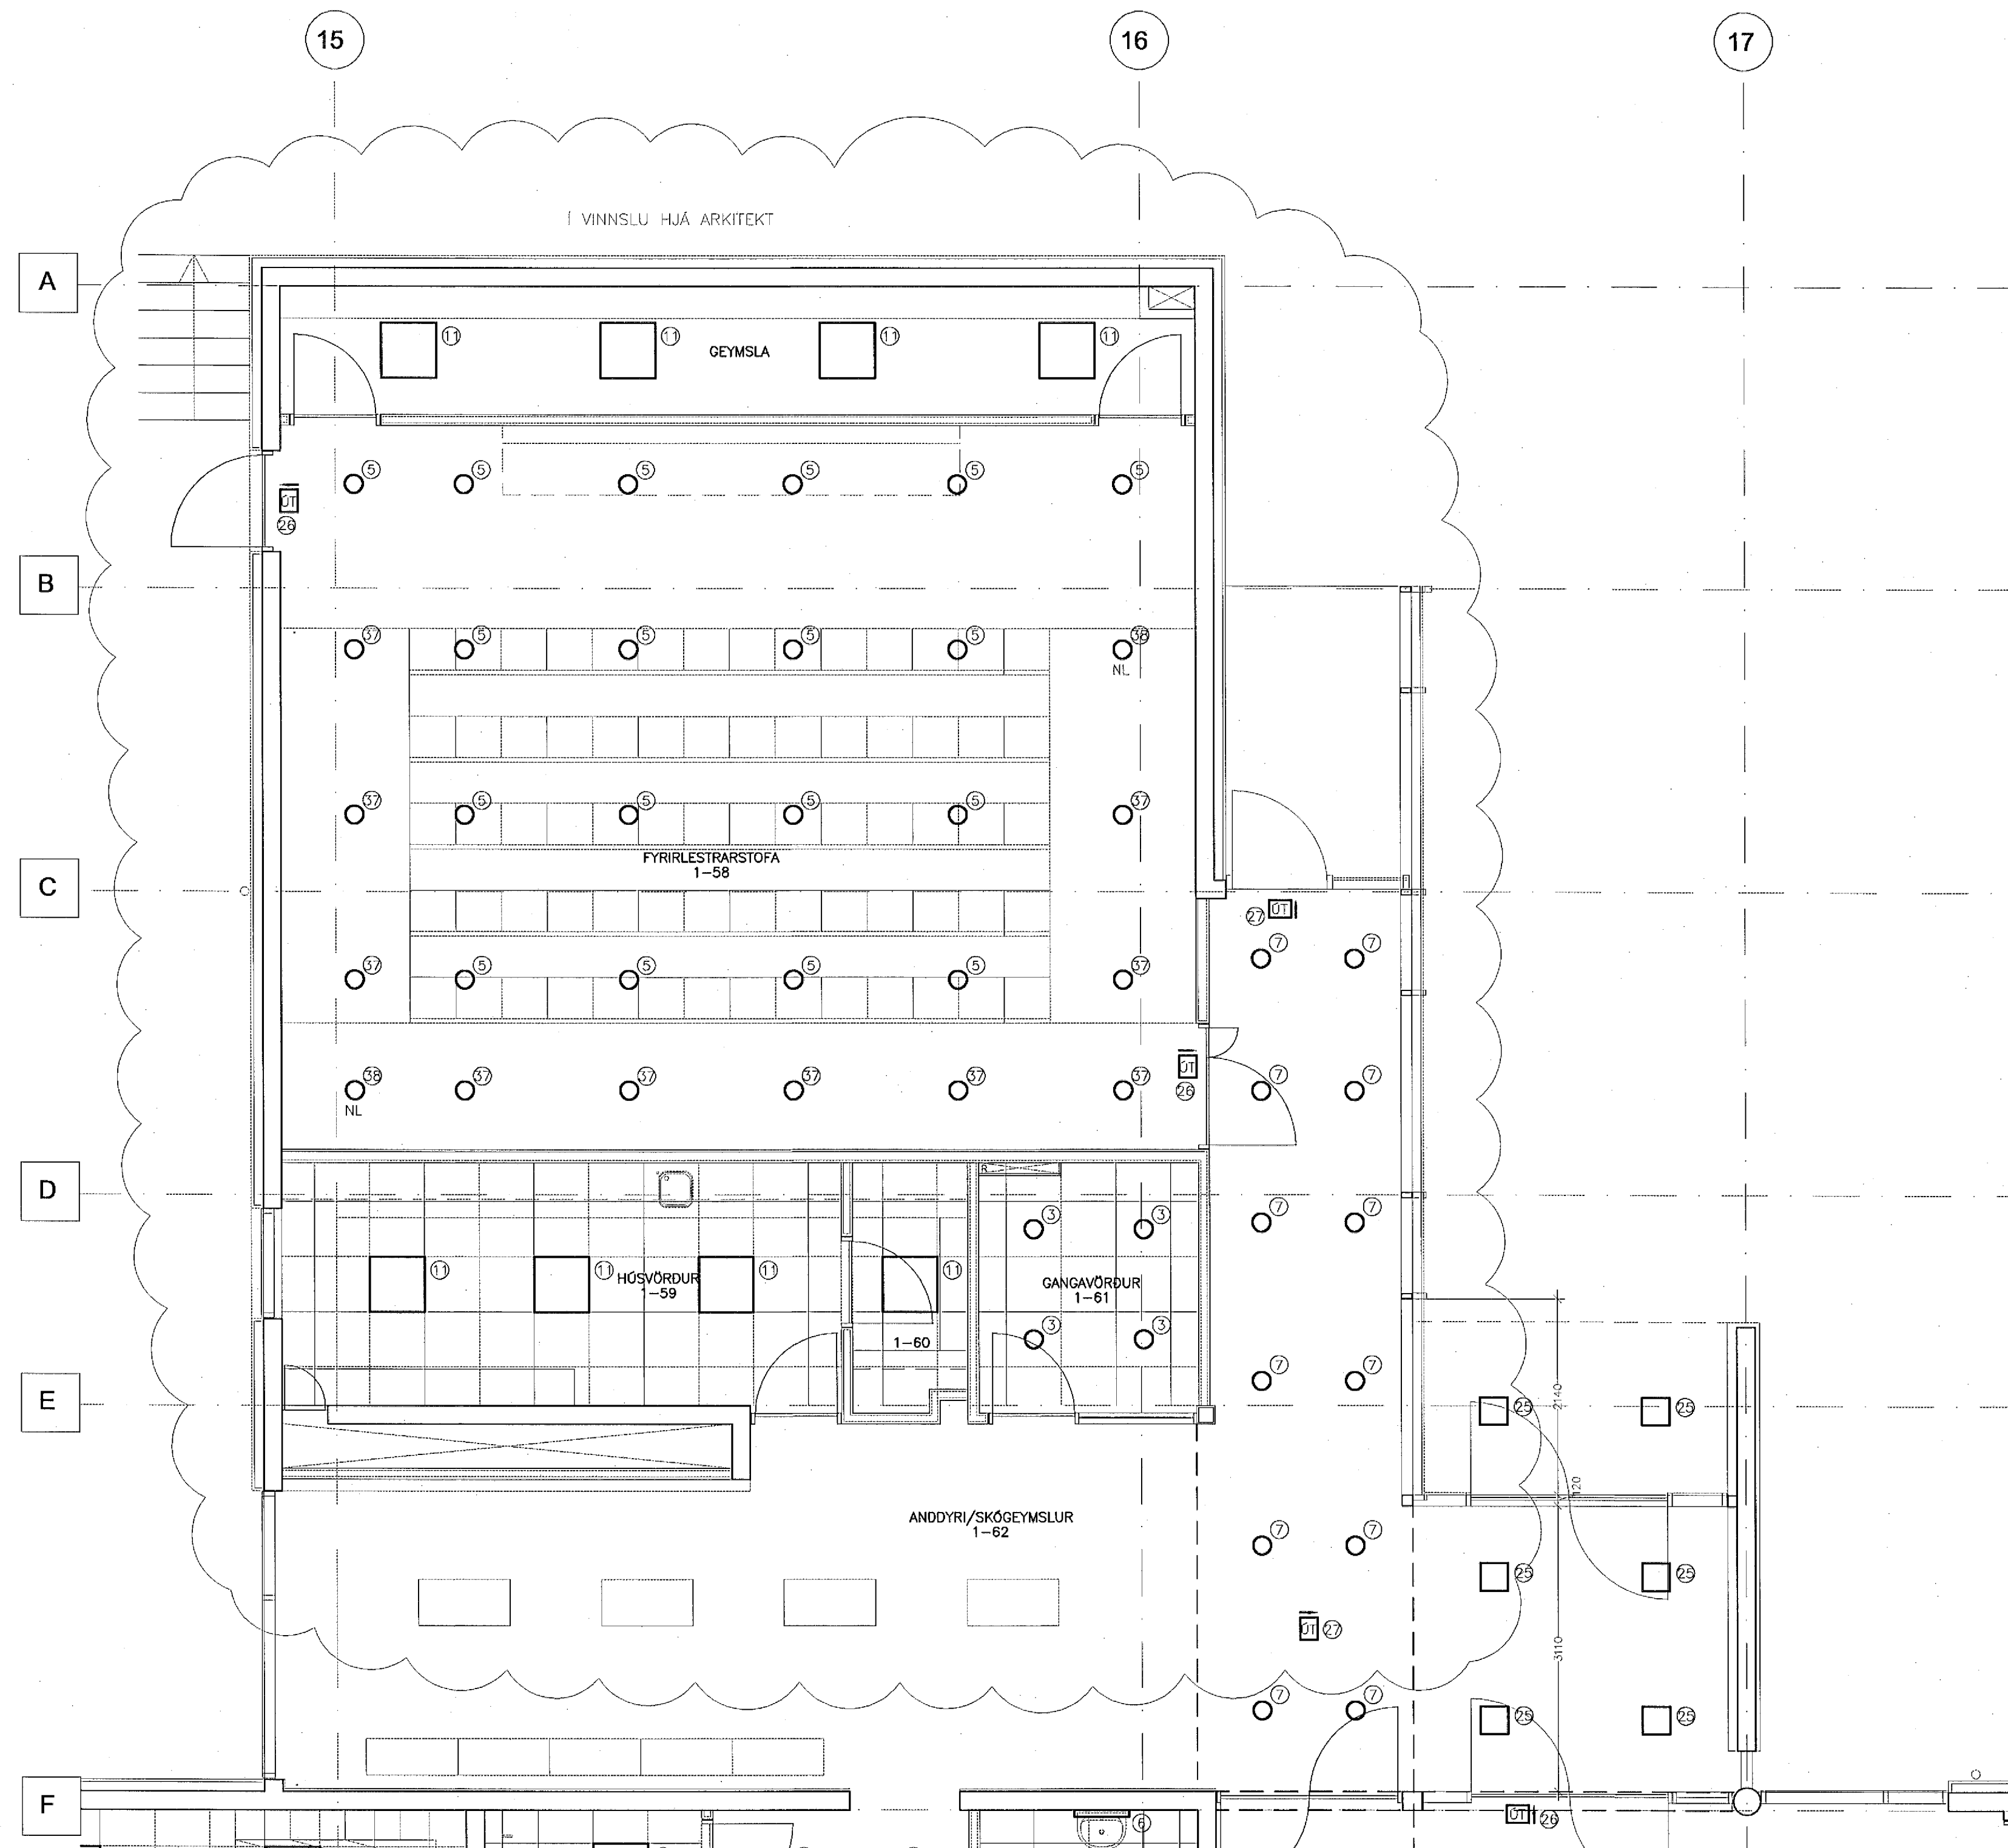


ATHUGASEMDIR OG SKÝRINGAR SJÁ TEIKNINGU B2-R0-VA-001

29. Maí 2002

[Signature]

BR. DAGS. BREYTING REKKN. TEKNI

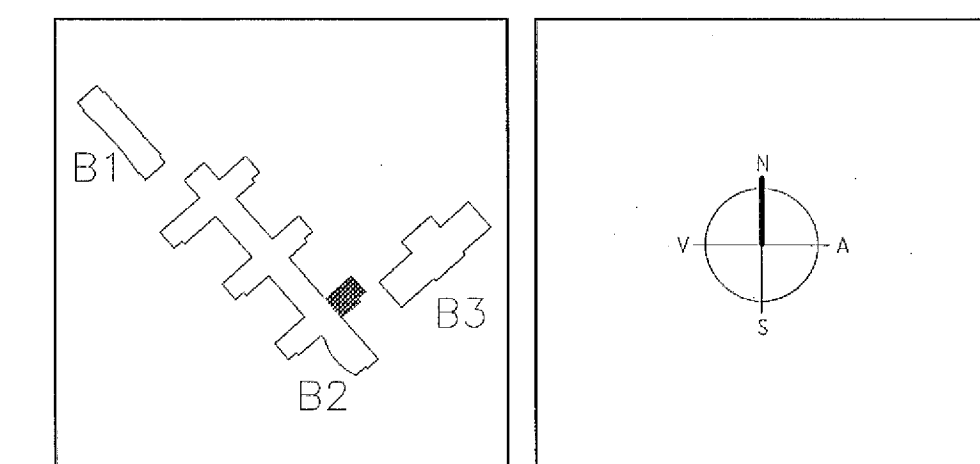

ARKITEKTAR
BERGSTADASTRÆTI 10, RVK.
Sími: 551-1460, netfang:arkitekti@eshoff.is

FINNUR BJÖRGVINSSON
HILMAR ÞÓR BJÖRNSSON
SIGRÍÐUR ÓLAFSDÓTTIR

LANDMÖTUN
VÍSÓ HÁDKJÓF

EINAR E. SÆMUNDSEN
INGIBJÖRG KRISTJÁNSDÓTTIR
MARGRÉT SIGURDARDÓTTIR

VÍSÓ
VÍSÓ HÁDKJÓF

SÓLVANGSVEGUR 4
LÆKJARKÓLI

RAFORKUWIRKI
LAMPAPLAN
GRUNNMYND 1. HÆÐ

MANND/TEKNI
ATH. *[Signature]*
SAMÞYKKT
KT. *[Signature]*

KVADR. 1:50
VEÐNR.
00258

REKKN. NR.
REYKJAVIK
110595-7768
19.05.2002

BR.
B2-R2-VG1-009