



Snið í Inntak M. 1:100

TAFLA T1 M/SMÁSPENNUHÓLF

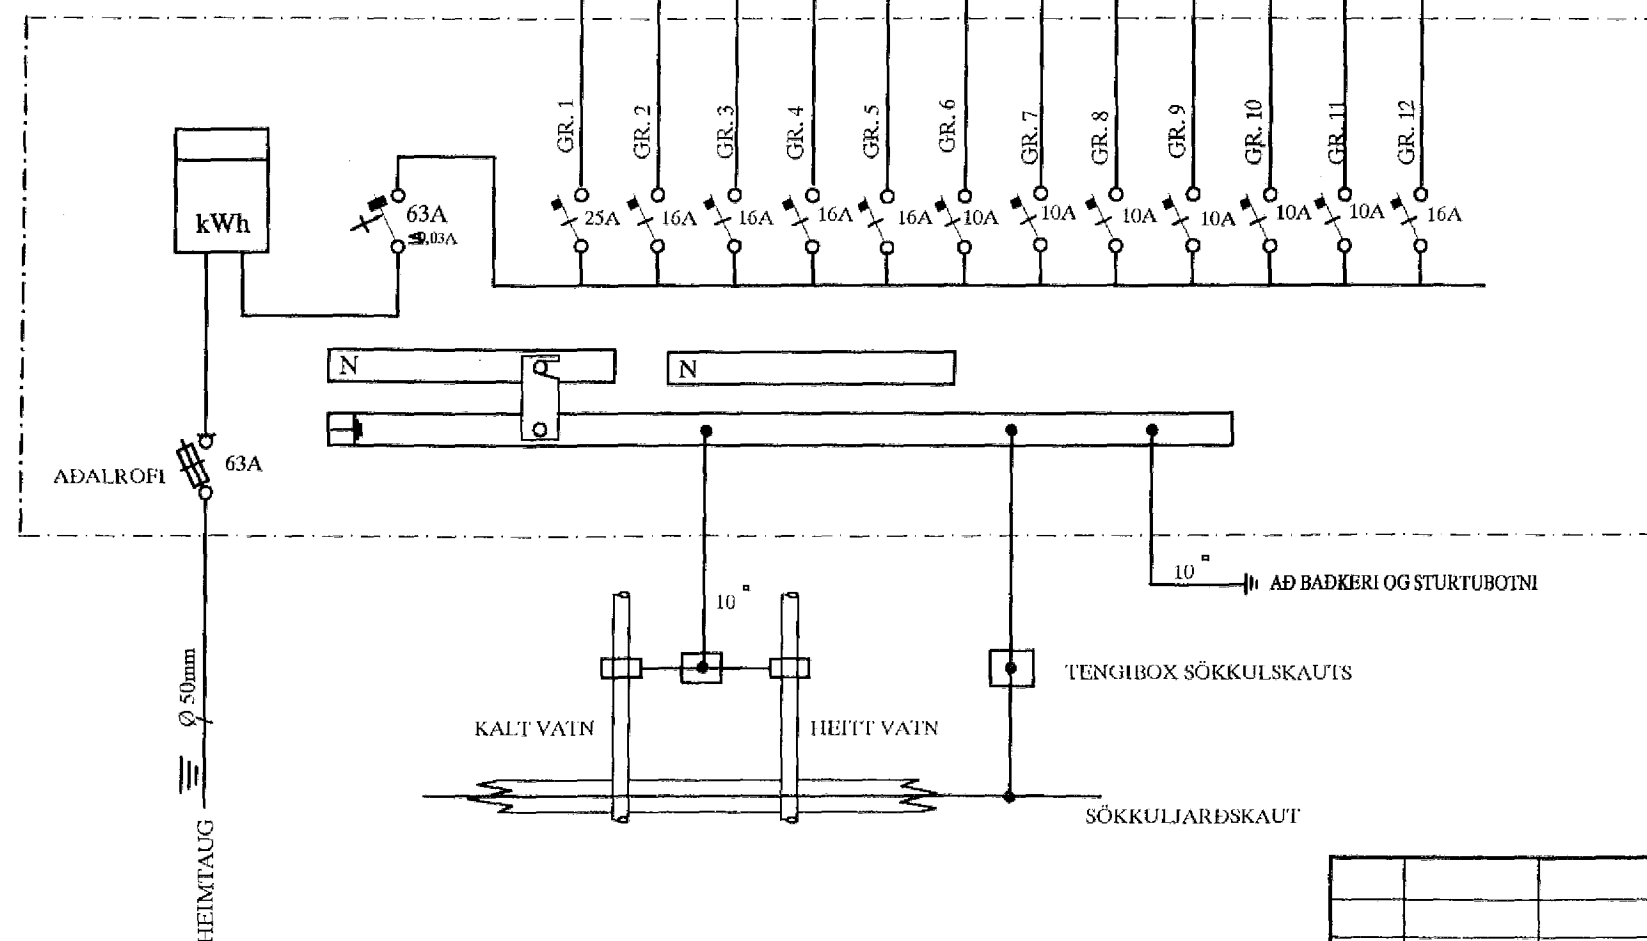

HÚSVEITA TENGIST Á FASA T.

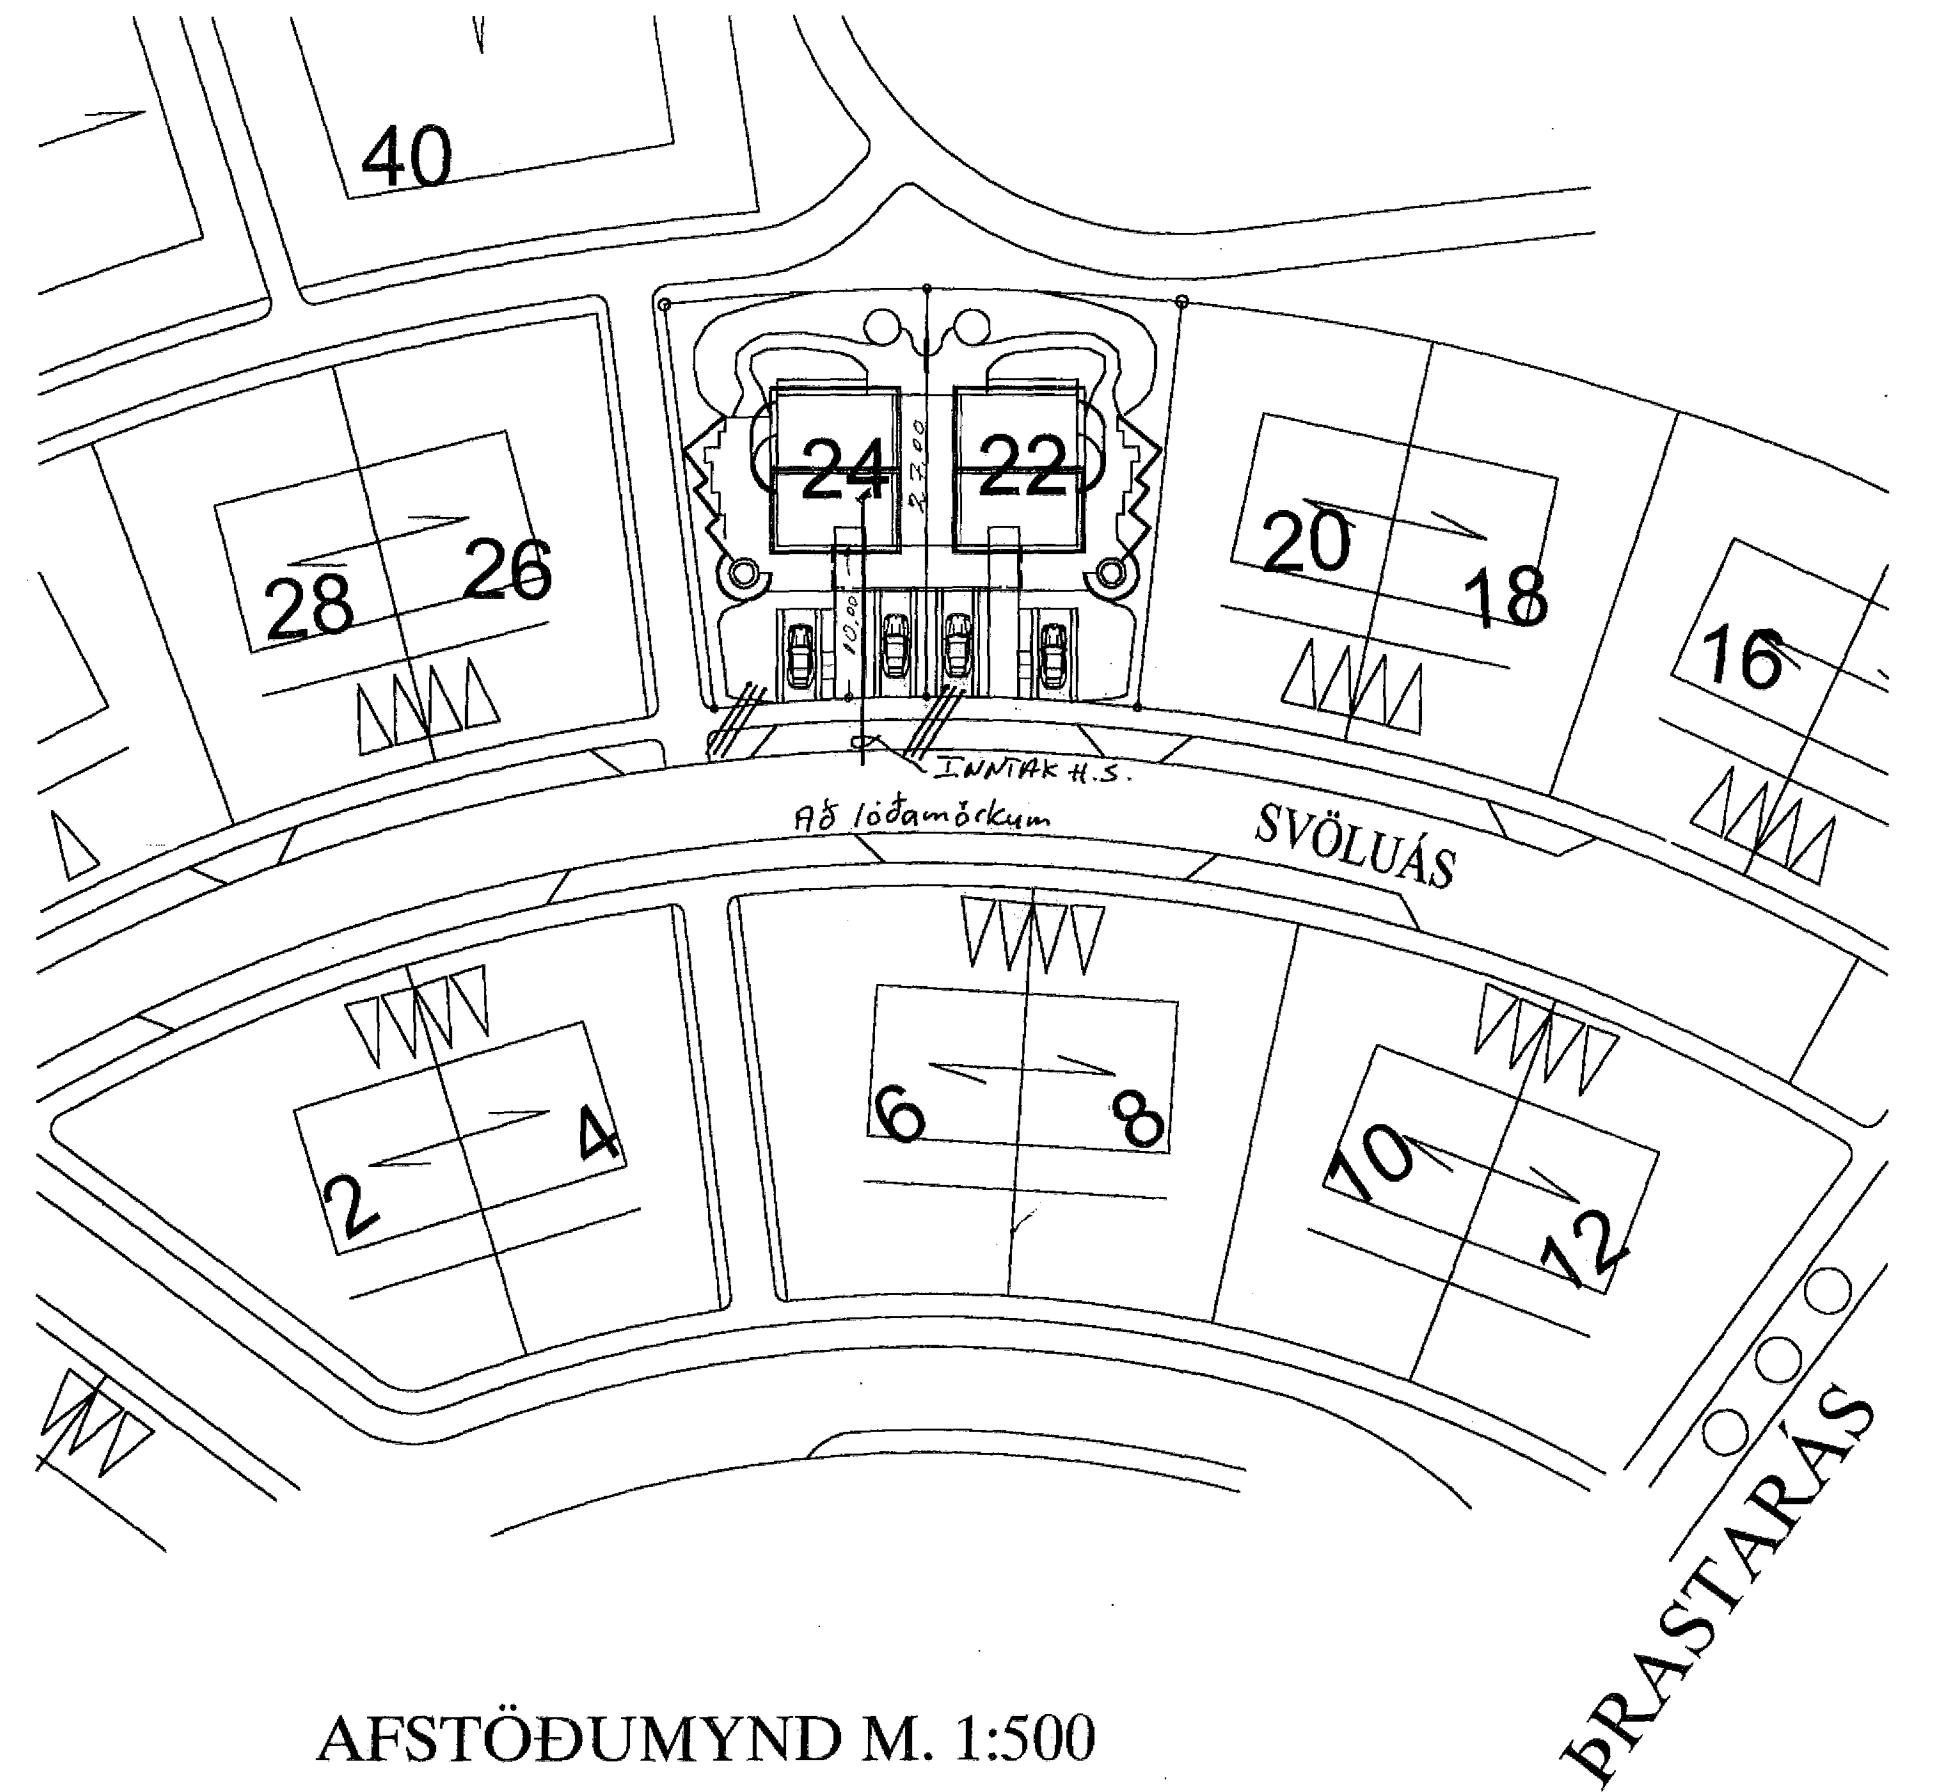

AFSTÖÐUMYND M. 1:500

SKÝRINGAR

LAGNIR ERU HULDAR 16mm PLASTPÍPUR OG TAUGAR 3x1,5.
 HÆÐ Á ROFUM SÉ 105 sm.
 TENGLAR VIÐ ROFA SÉU Í SÖMU HÆÐ OG ROFAR.
 HÆÐ Á TENGLUM SÉ 20sm.
 HÆÐ Á VEGGLJÓSUM YFIR VÖSKUM SÉ 210sm.
 MÁLSTRAUMUR ROFA SÉ 10A, EN TENGLA 16A.

NEMA ANNARS SÉ GETIÐ

L = SJÓNVARP, F = BÆJARSÍMI, T = HITANEMAR F. GÓLFHITA H=160sm
 H = HÁTALARADÓSIR H=20sm, DS = DYRASÍMI H=130sm

- R_j REYKSKYNNJARI jóniskur
- R_o REYKSKYNNJARI optiskur
- O → HREYFISKYNNJARI ÞJÓFA VARNARKERFIS H=V/LOFT

Inntök samþykkt 29.9.2002.
 f.h. HITAVEITU SUBURNESJÁ h.t.
Björg Dögg

4408

				SVÖLUÁS 24 HAFNARFIRÐI				MÁV. 1:100 1:500	
				AFST. SNIÐ, SKÝR. EINLÍNUMYND				TEIKNR. 1	
								SÍÐASTA TNR.	
A 01.12.08 HEIMTAUGAR OG FULLNADARTEIKNING				BPT T.S. <i>rausli, Sævið, 220146-2839</i>		TERA S/F		RÁFMAGNSVERKFRÆÐISTOFA	
ÓTIG. DAGR				TEIKN. HANNAÐ		SÁMÞYKKT		KENNITALA	
								EDMUND BELLERSEN RÁFMAGNSVERKFRÆÐISTOFA SÍMI 5987388	
								TRAUÐI ÖVERNÞÓSSON RÁFMAGNSVERKFRÆÐISTOFA SÍMI 5987390	
								TNR. 4 A ² 2	
								ÓTIG. A	