


Samþykkt þann

02. des. 2013

Byggingafrúinn / Hafnarfirði
Eh. Hröfður S. Gunnlaugsson

RÚMMYND 1:50

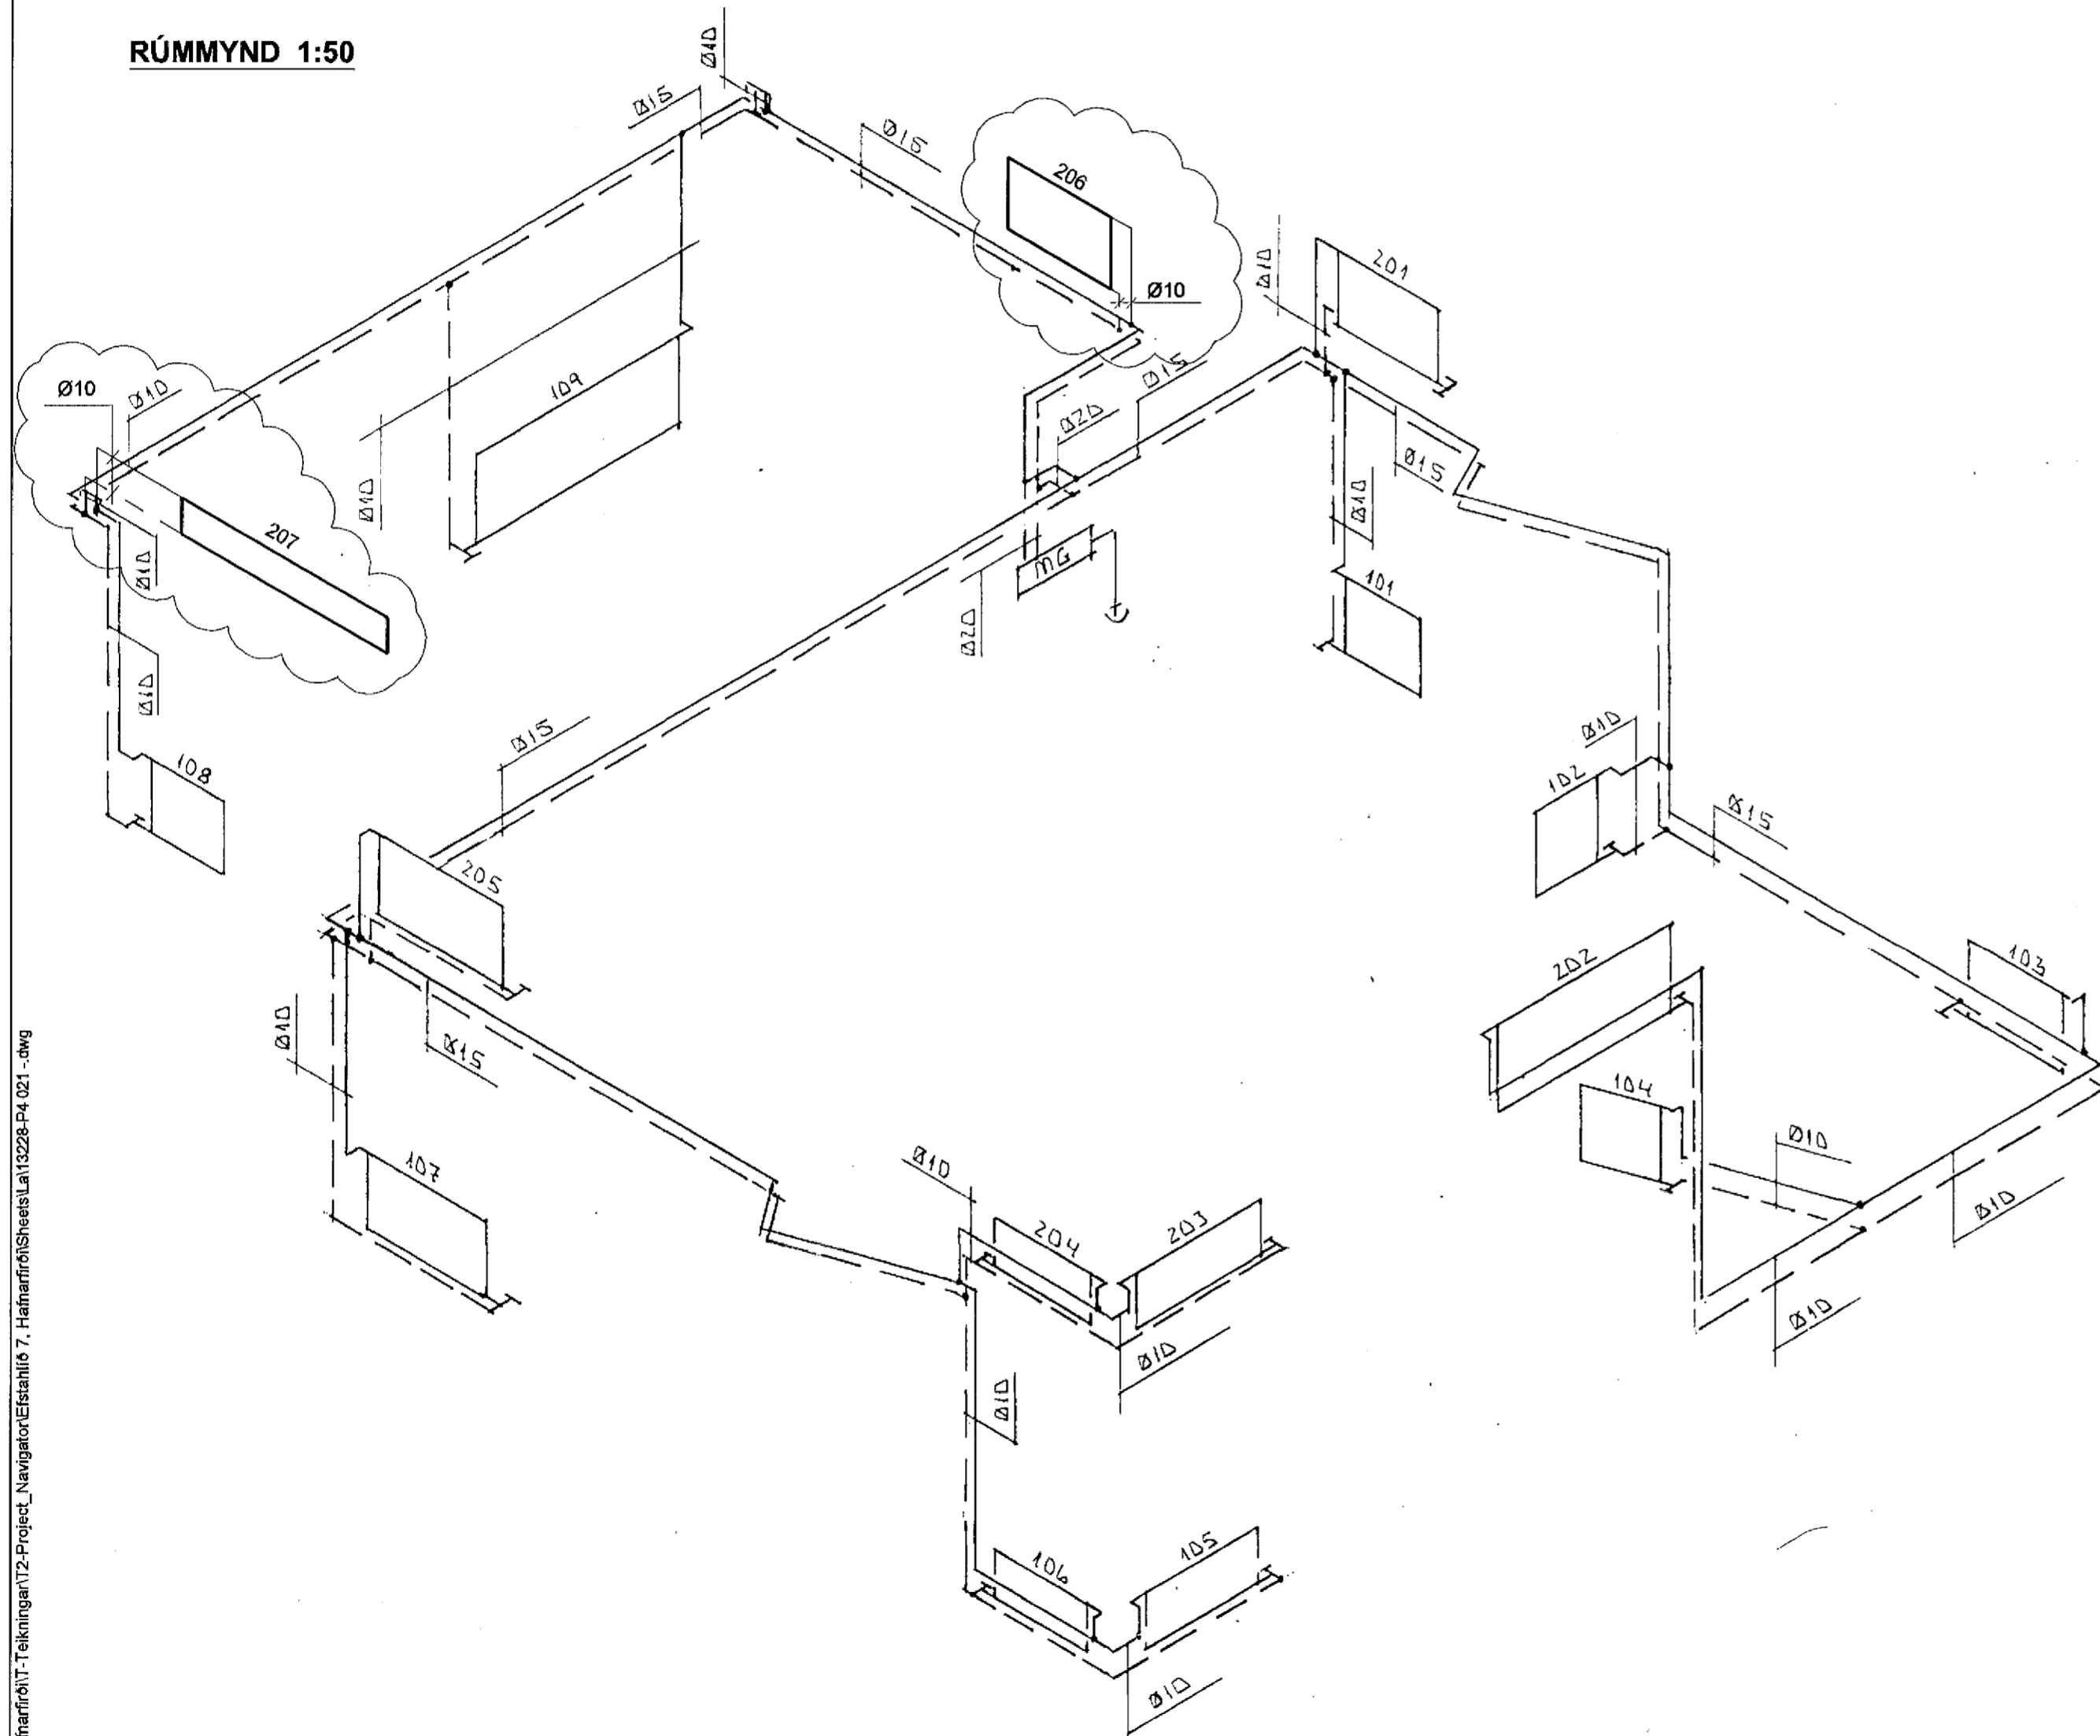

SKÝRINGAR

Sjá nánar eldri teikningu frá Þráni Ragnarssyni, rúmmynd, ofnalagnir, dags. júlí 1995.

Útg. Dags. Skýring Hannad/Yfirfarid

VSB

VERKFRÆÐISTOFA

BEJARHRAUN 20 • 220 HAFNARFJÖRDUR • KENNIT. 710796-2899
vsb@vsb.is • Sími 585 8600 • Fax 585 8610 • www.vsb.is

Áritun sérhönnuðar
Sveinn Áki Sverrisson Kt: 230855 5809
Kt: 230855 5809 • aki@vsb.is

Verkefni
**EFSTAHLÍÐ 7
HAFNARFIRÐI**

Verkhliði
Lagnir
Rúmmynd, ofnalagnir
Nýir ofnar nr. 206 og 207

Hannad	Teiknad	Yfirfarid	Kvardi	Síða
SAS	GG	SAS	1:50 / A2	-
Dags.	Verkefni	Teikning	Útgáfa	
21.11.2013	13228	P4 022	-	