
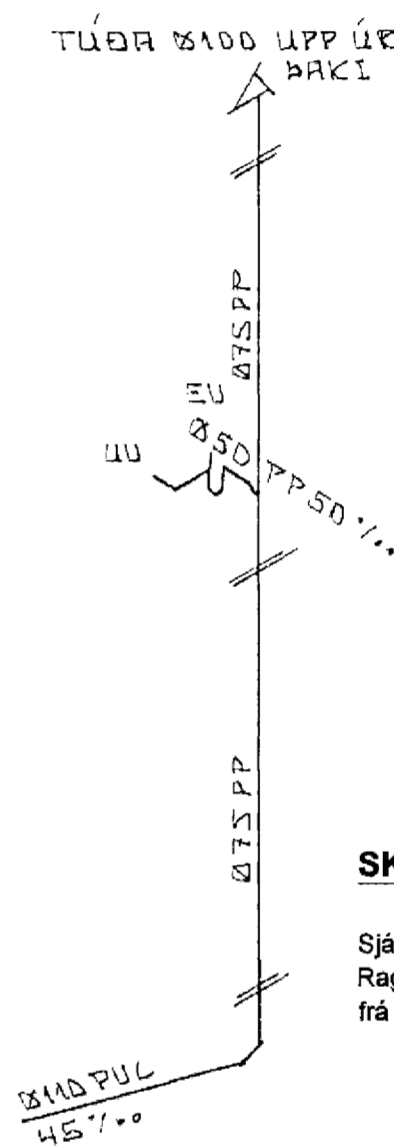
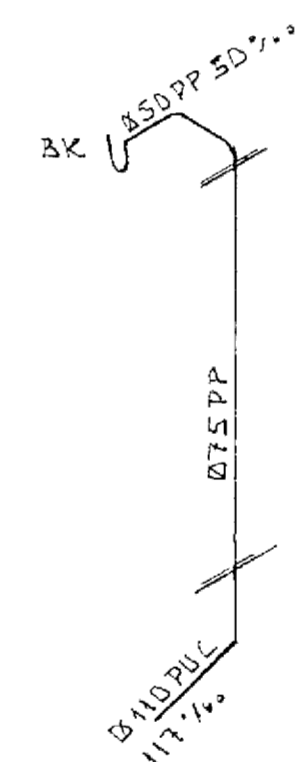


STAMMI 1

STAMMI 2

STAMMI 3

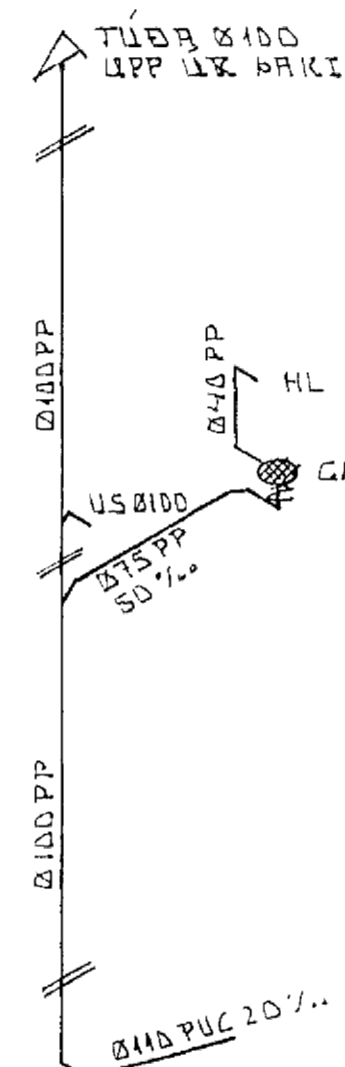


OFNATAFLA EFSTAHLÍÐ 7

$\Delta t = 40^\circ$

Nr. ofns	Valin ofnhæð	Valin ofnlengd	ofn-gerð	Tegund ofnloka	Valinn ofn Afköst [W]
206	600 mm	1.000 mm	22	-	1.255 W
207	300 mm	2.000 mm	22	-	1.393 W

GRUNNMYND 1:50

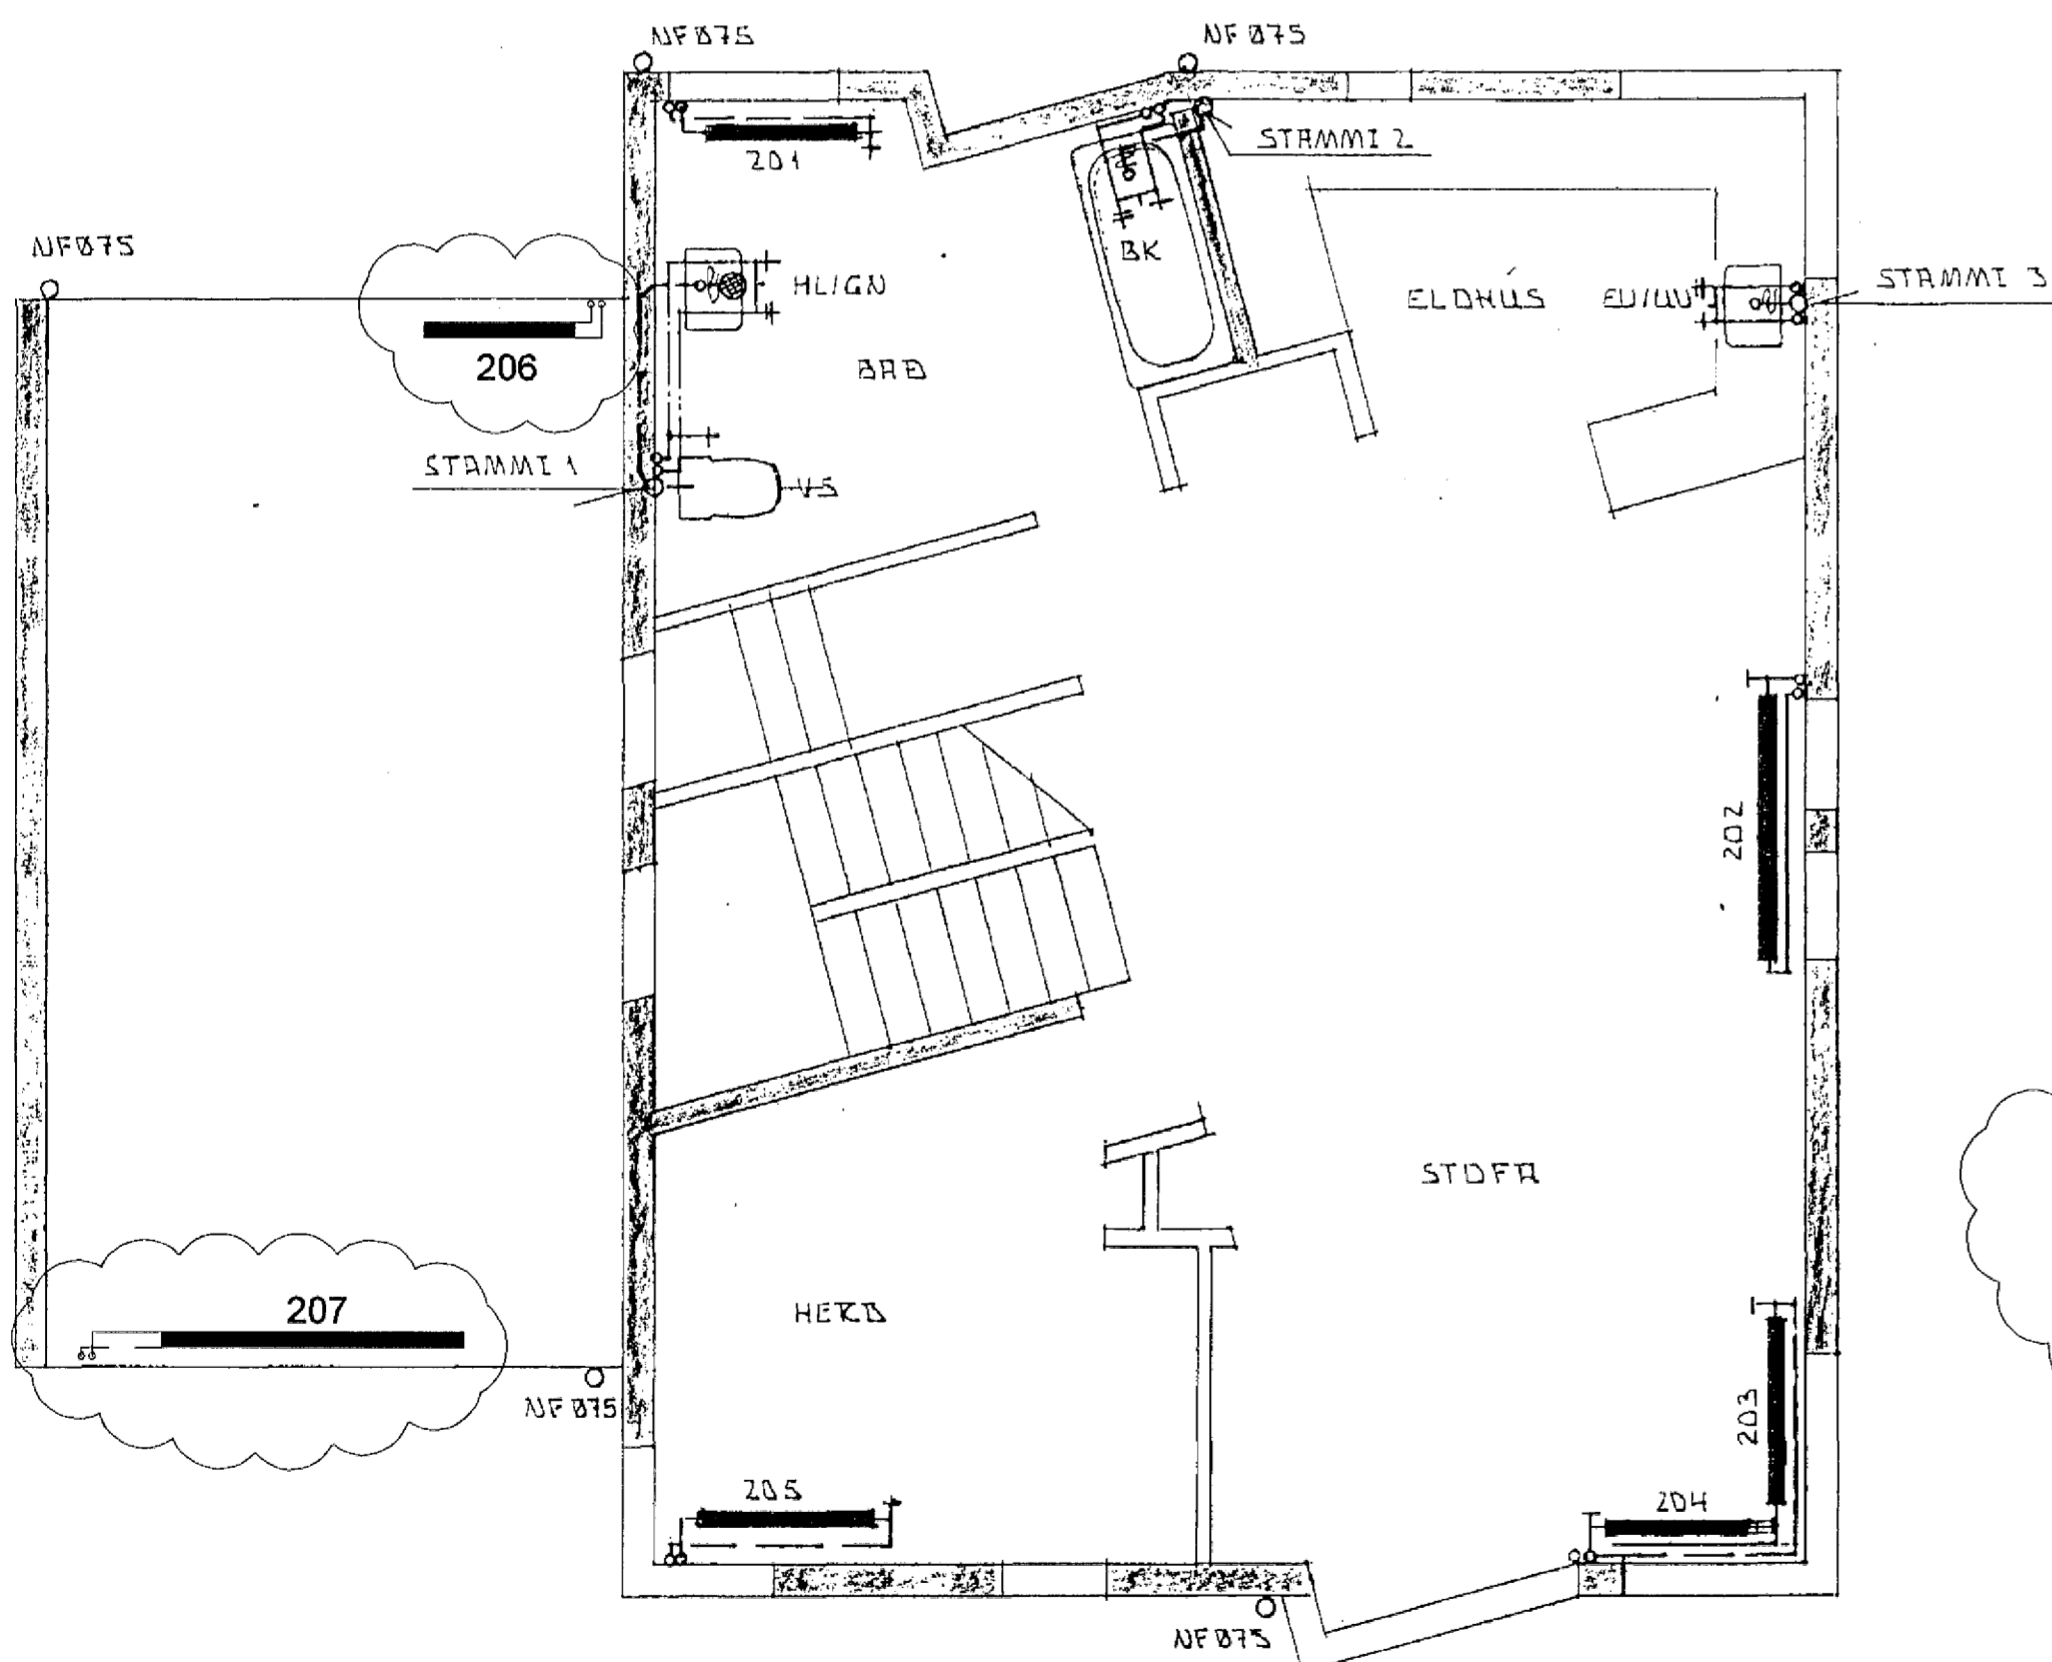

SKÝRINGAR

Sjá nánar eldri teikningar, grunnmyndir, ofnatafla, frá Þráni Ragnarssyni frá 19. apríl 1995

Útg. Dags. Skýring Hannað/Yfirfarið



VERKFRÆÐISTOFA

BÆJARHRAUN 20 • 220 HAFNARFJÖRDUR • KENNIT. 710796-2899
vsb@vsb.is • Sími 585 8600 • Fax 585 8610 • www.vsb.is

Áritun sérhönnuðar Sveinn Áki Sverrisson Kt: 230855-5809
Kt: 230855 5809 • aki@vsb.is

Verkhætti
EFSTAHLÍÐ 7
HAFNARFIRÐI

Verkhliuti
Lagnir
Grunnmynd 2. hæðar, rúmmynd, frárennislagnir
Nýir ofnar nr. 206 og 207

Hannað	Teiknað	Yfirfarið	Kvarði	Síða
SÁS	GG	SÁS	1:50	/ A2
Dags.	Verkefni	Teikning	Útgáfa	
21.11.2013	13228	P4 021	-	-