


27 NOV 2013

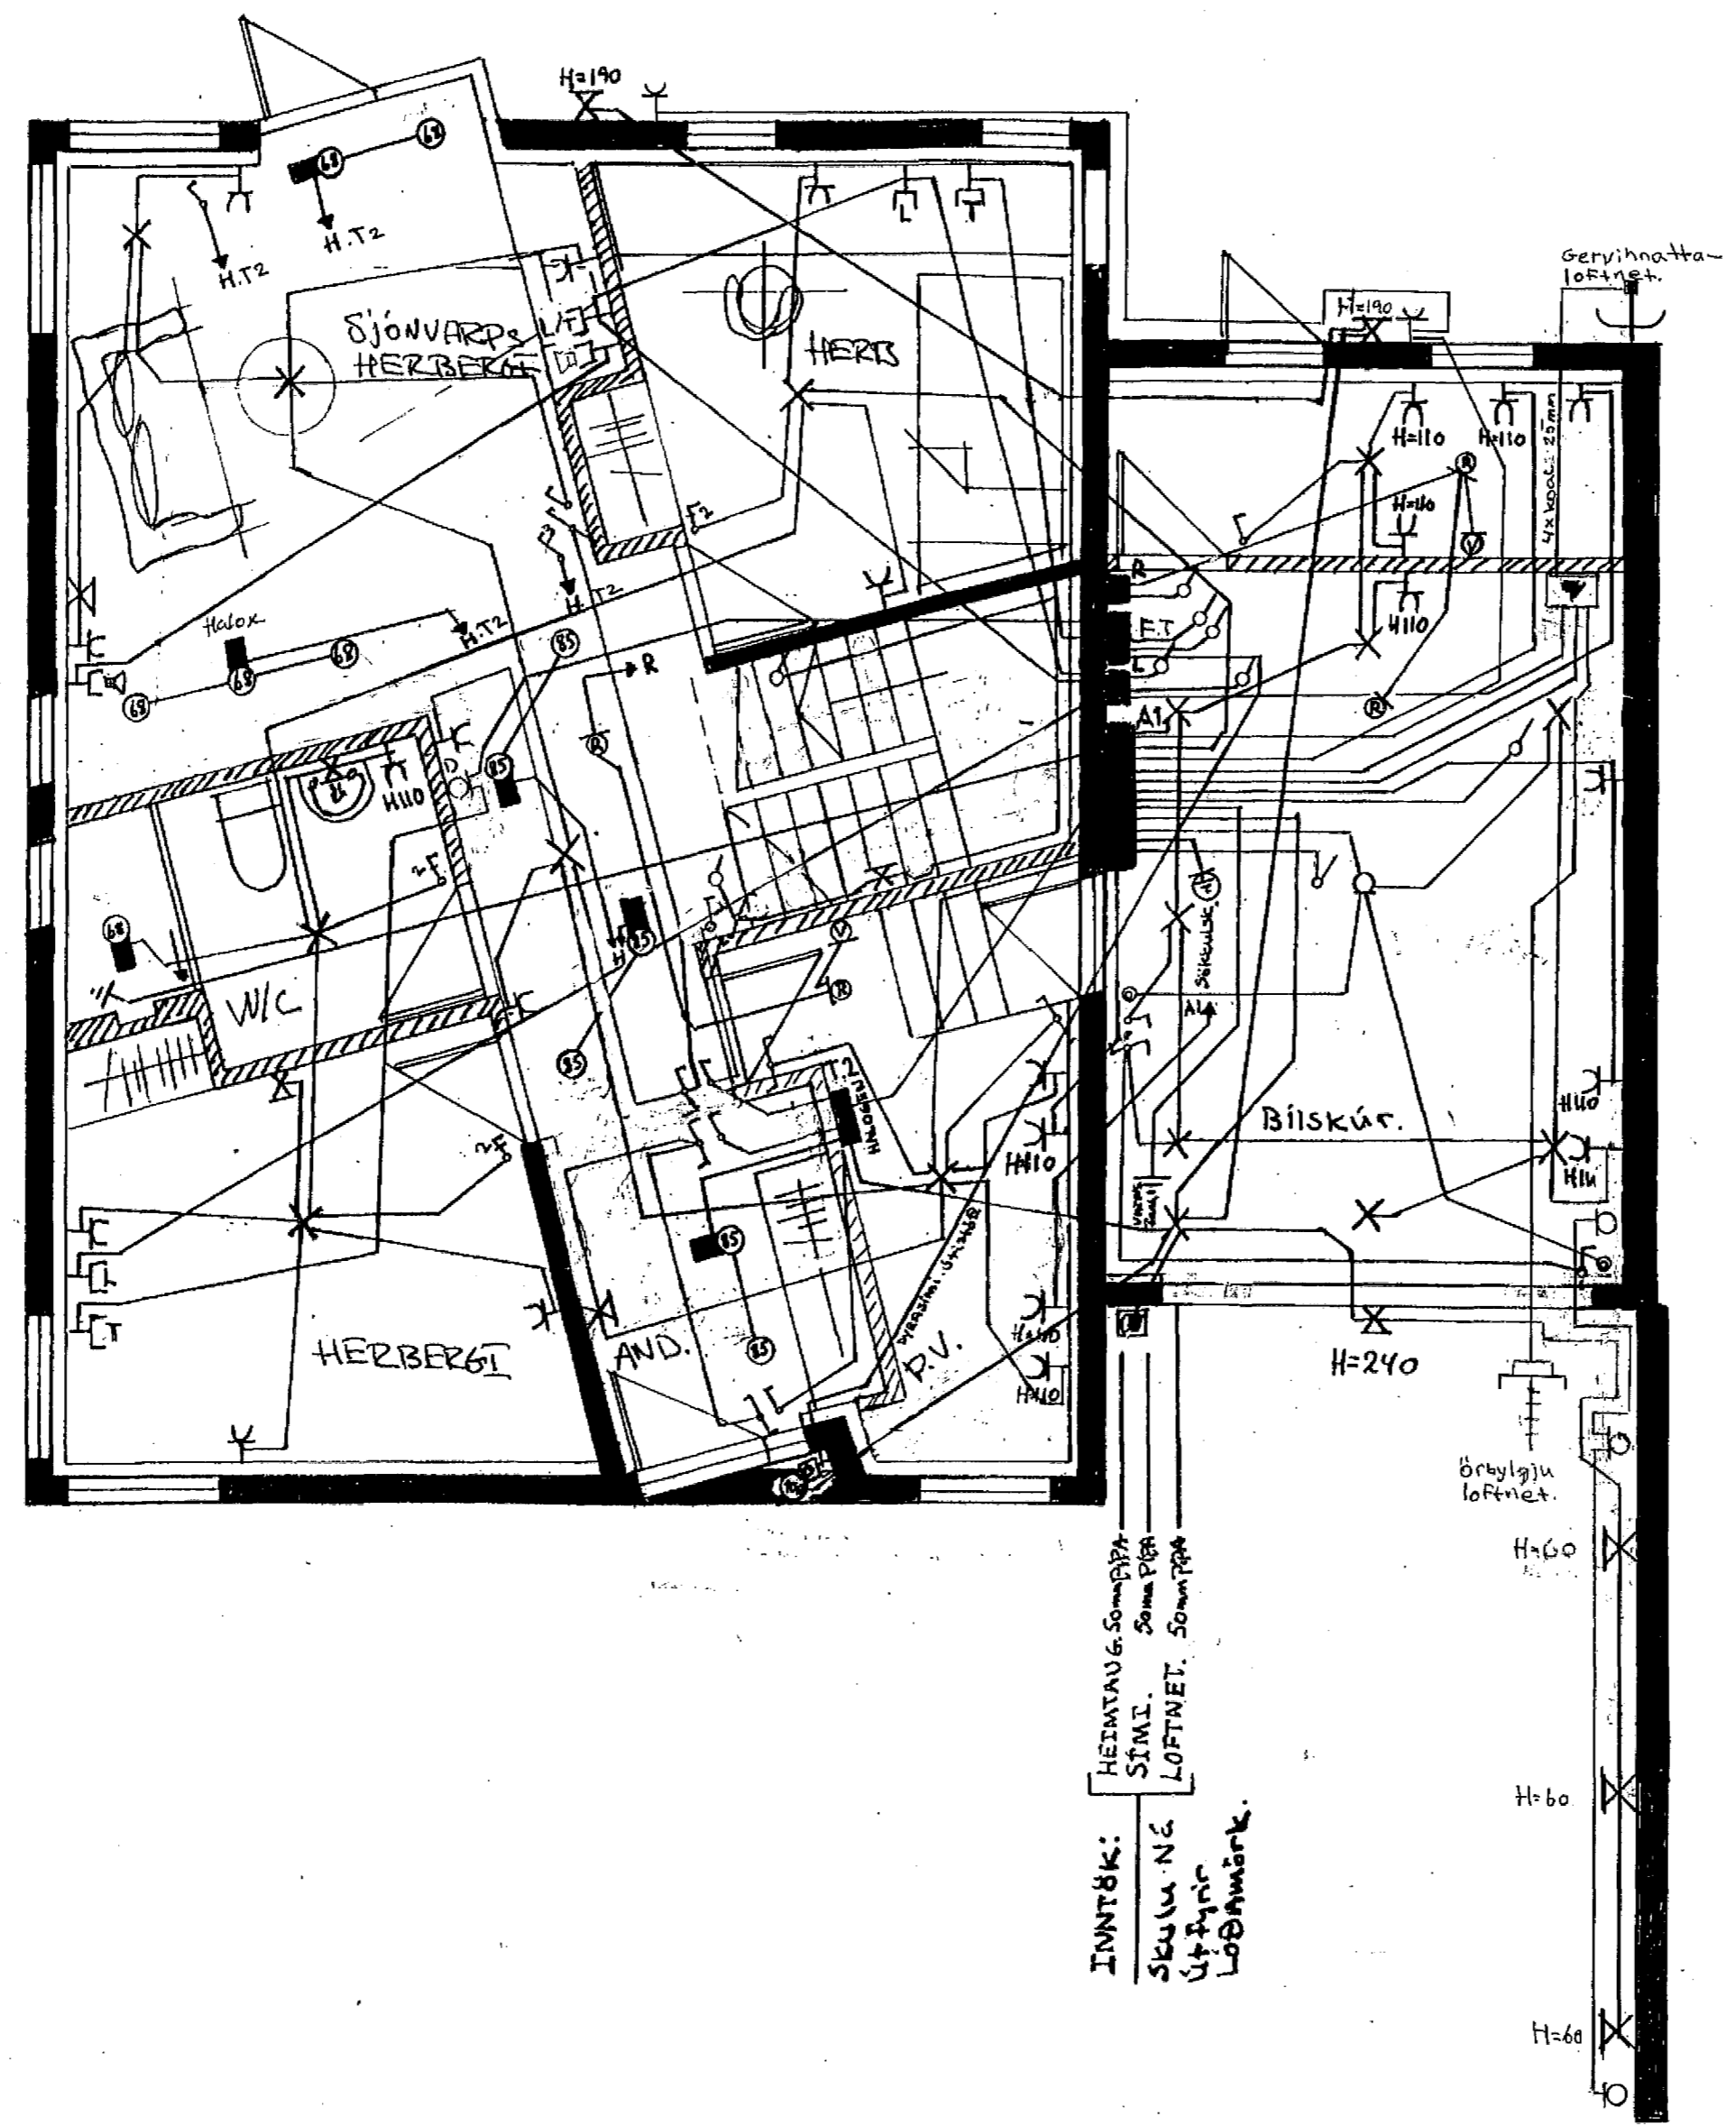

EFSTAHLIÐ 7 HAFNARFIRÐI
M: 1:50 - 1.HÆÐ
D. MARS '95 BREYTT NOV '2013
T. Björgvin Ingvarsson.
 NC.3

3337.