


AFSTÖÐUMYND 1:500

SKÝRINGAR:

RAFLAGNIR SEU 16mm PLASTPIPULAGNIR
 ÍDRÖGNAR 3X 1/5mm ÍDRÖTTARTAUGUM
 MÁLMETRAMMUR RAFFRÍNAÐAR SÓ ÍSAMRÆMI
 VIÐ STÆRÐ YFIRSTRÁUMSVARNA
 SAMKVÆMT TÍFULTTEIKNINGU
 HÆÐ TENGLA, LOFTNETSTENGLA OG SÍMATENGLA SÉ 20cm
 HÆÐ ROFATENGLA 1HÆÐAR SÉ 100cm
 HÆÐ ROFATENGLA 2HÆÐAR SÉ 110cm
 ÖFANGREIND MÁL EÐU MIÐLÖG UÐ FRAGENGIN GÓLF
 OG MIÐJU VEFJAR DÖSK
 ALLAR MÁLTÖKUR SKULU MIÐAST VIÐ
 MÁLSETTAR BYGGINGARTEIKNINGU
 ÞESSAR SKÝRINGAR EIGA UÐ EF ANNAES
 ER EKKI GETIÐ Á TEIKNINGU.

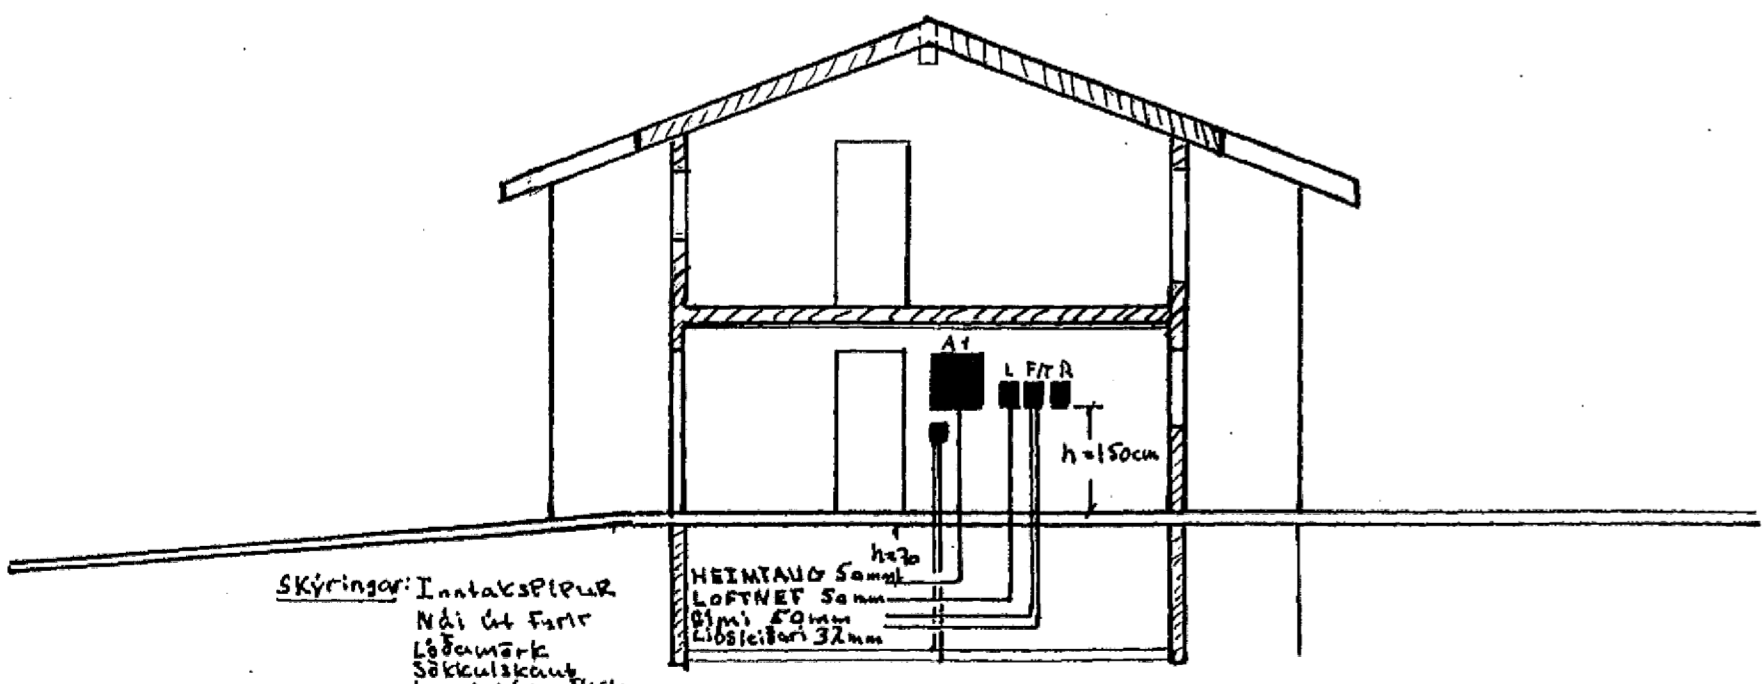

SKÝRINGAR: Innviðsþlepur
 Náð út fyrir
 Lögumark
 Sökkulskaut
 Þengist í jarðlísta
 AÐALSTÖL

HEINTAND Samg
 LOFTNET Samg
 0,1m² 2,0mm
 Líðstærð 32mm

SNÍÐMYND 1:100

EFSTAHLÍÐ 7 AFSTÖÐUMYND OG SNÍÐMYND.
 MKV 1:100 1:500
 D. MAR 8 '95 BREVTT Nov'2013
 T. B Jónquin Ingvarsson.