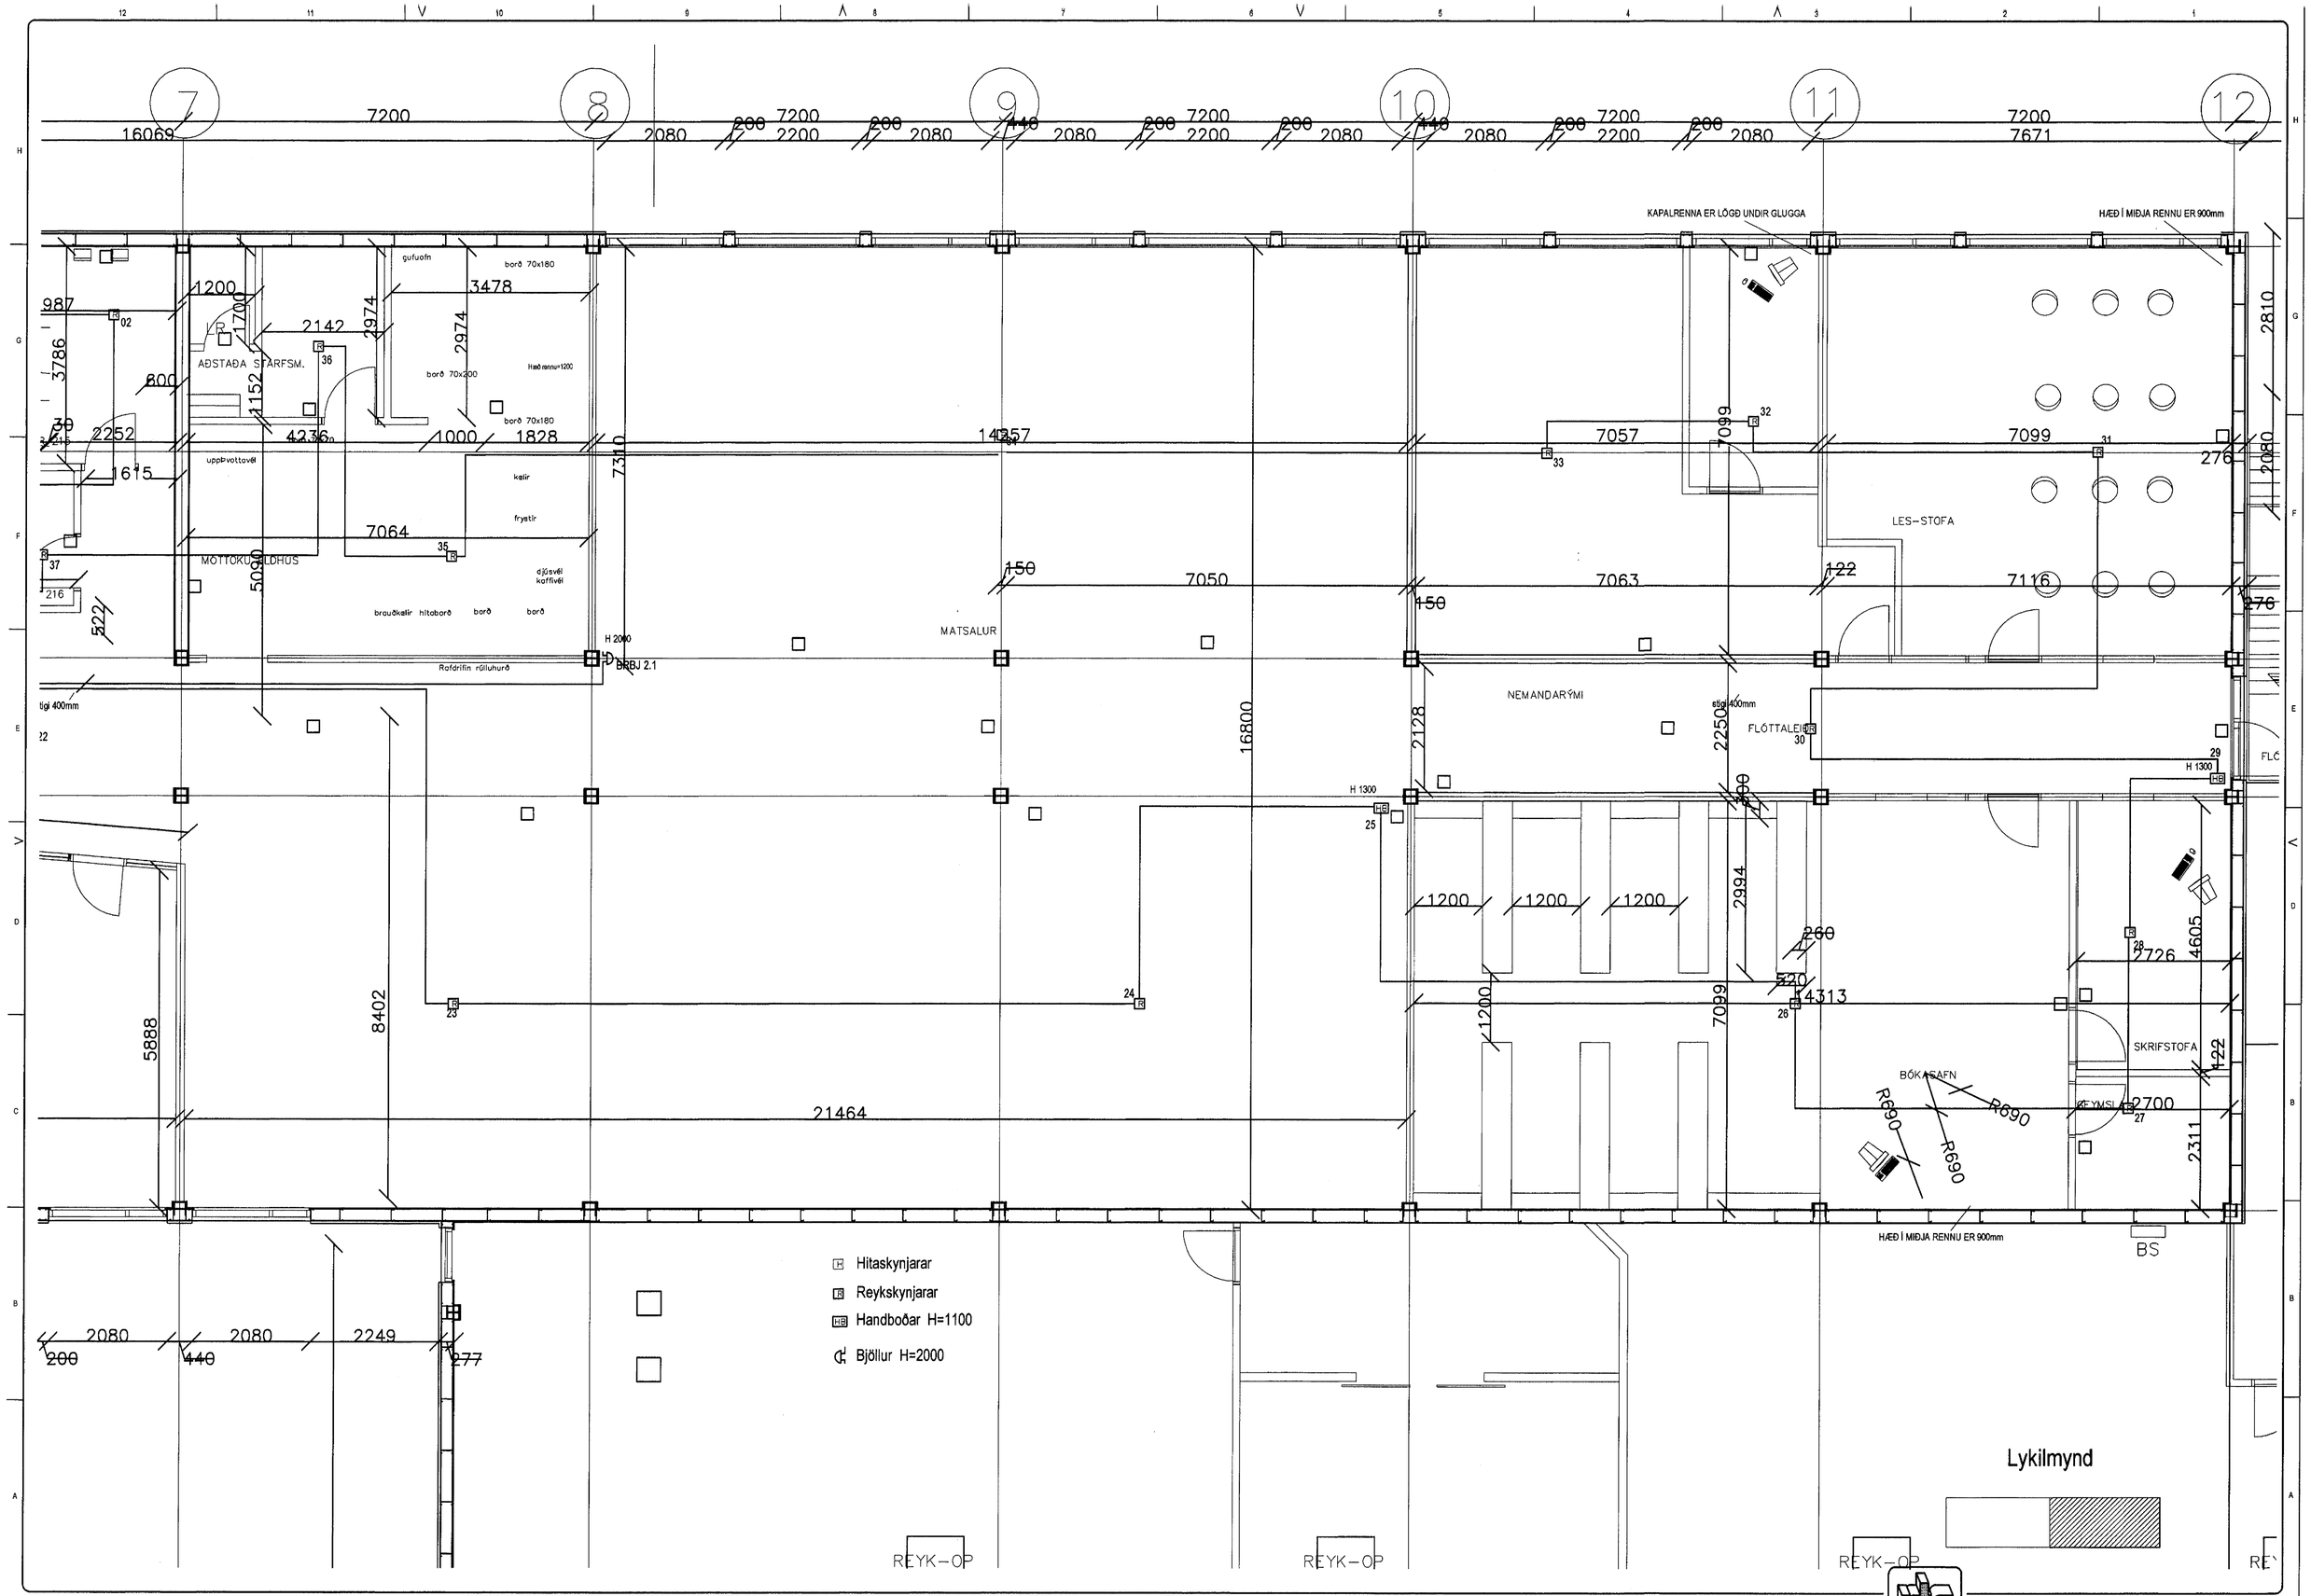

FRV	BREYTING A DAGS: 28.10.99 / SVE	BREYTING B DAGS: APRÍL 2000 REYNDARTEIKNINGAR	BREYTING C DAGS:	BREYTING D DAGS:	TEIKNAÐ SVE	YFIRF.	TÖLVUHEITI 744-2H, DWG
	MÆLISTOKKUR 0 5 10 15 20 25 30 cm			MÆL. KVARÐI 1:50	SAMÞYKKT		

VERKHEITI: IÐNSKÓLINN FLATARHRAUN 12, HAFNARFJÖRÐUR

VERKHLUTI: BRUNAVIÐVÖRUNARKERFI

HANNAÐ SVE

RAFTÆKNISTOFAN

GRENSÁSVEGUR 3 ◦ 108 REYKJAVÍK
520 9900 ◦ FAX: 520 9901

TEIKNING NR. 5-71-744-1-241

DAGS: ÁGÚST 99

BREYT. B