

1 2 3 4 5 6 7 8

A

B

C

D

E

F

A

B

C


D

E

F

Byggingafultrúi Hafnarfjarðar  
Móttekið þann


27 NOV. 2013

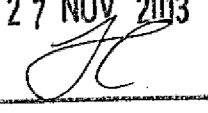

STADFESTING UM SAMEIGINLEGA FRAMKVEMD VEGGAR  
Á LÓDARMÖRKUM ERLUÁSS 86 OG ERLUÁSS 84

HÓSEIGENDUR ERLUÁS 86 25/11/13.  
*Július Jóhannesson*  
*G. MARAETI SALOMONSDÓTTIR*

HÓSEIGENDUR ERLUÁS 84  
*Hildur Halldórsra Kambadóttir*  
*Rannar Haf Björn*

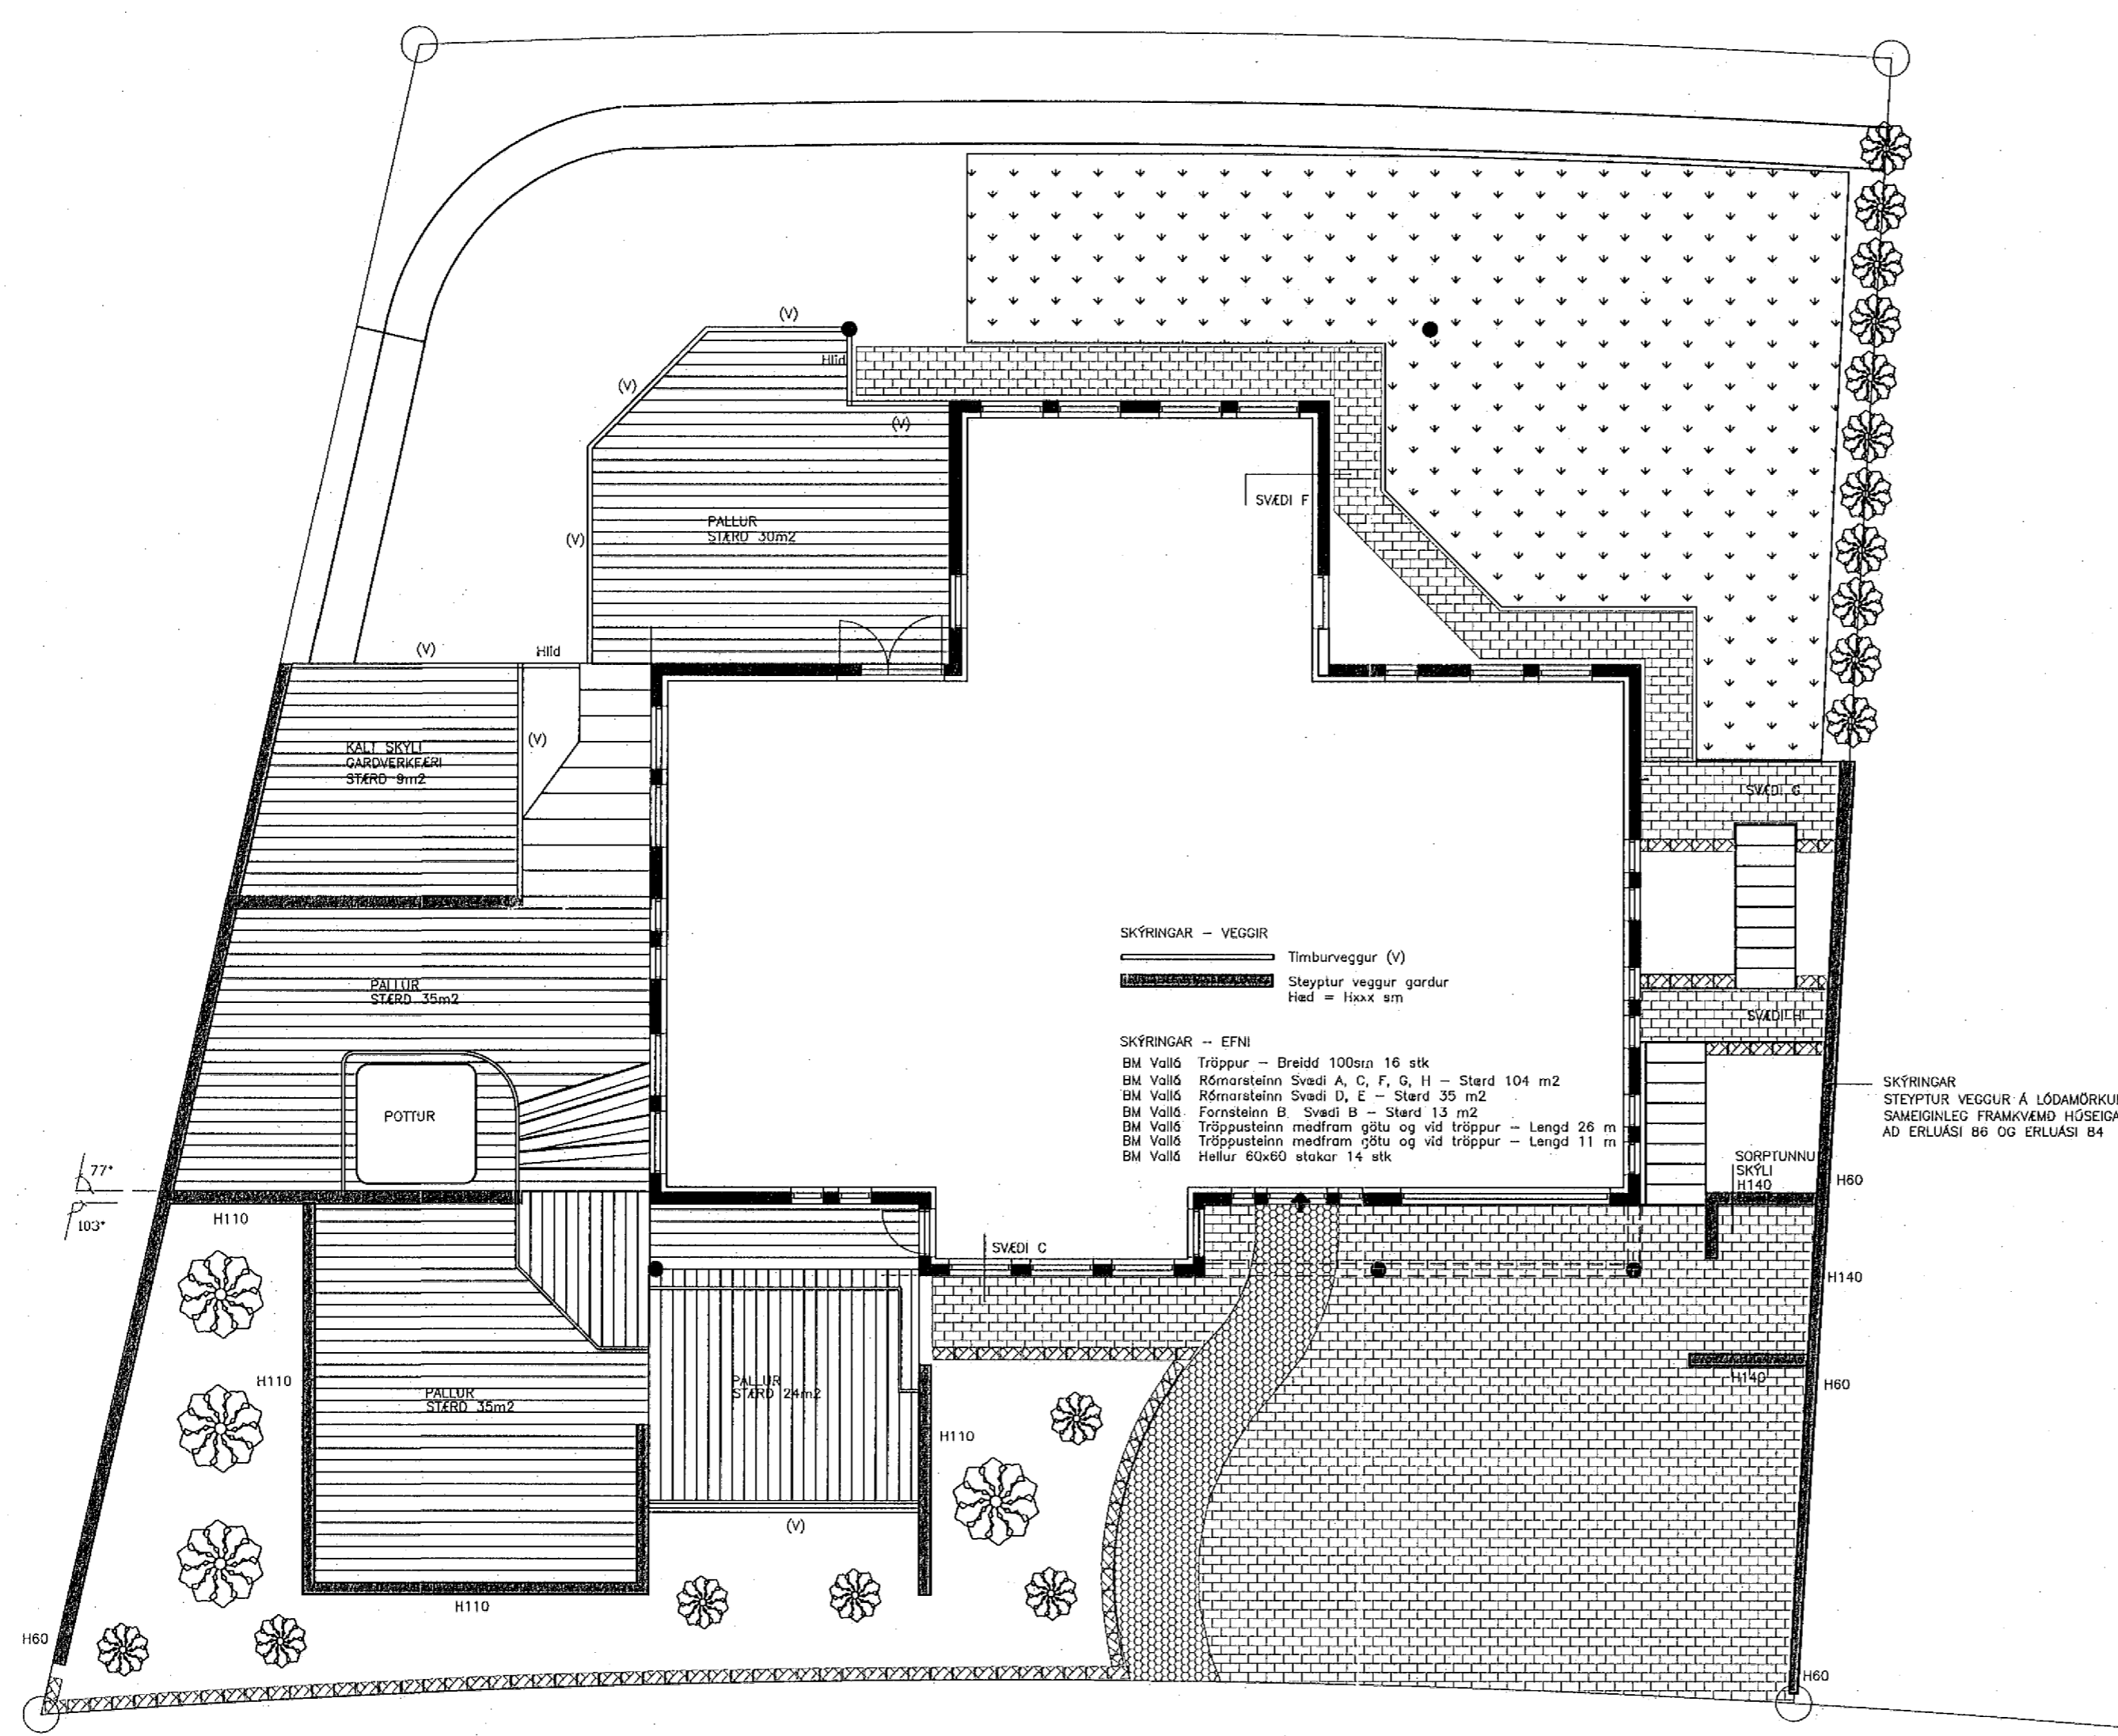

SKÝRINGAR - VEGGIR  
 Timburveggur (V)  
 Steypur veggur gardur  

SKÝRINGAR - EFNIR  
 BM Valló Trúppur - Breidd 100sm 16 stk  
 BM Valló Rómasteinn Svæði A, C, F, G, H - Stærð 104 m<sup>2</sup>  
 BM Valló Rómasteinn Svæði D, E - Stærð 35 m<sup>2</sup>  
 BM Valló Fornasteinn B Svæði B - Stærð 13 m<sup>2</sup>  
 BM Valló Trúppusteinn meðfram götu og við trúppur - Lengd 26 m  
 BM Valló Trúppusteinn meðfram götu og við trúppur - Lengd 11 m  
 BM Valló Hellur 60x60 stakar 14 stk

SKÝRINGAR  
 STEYPTUR VEGGUR Á LÓDARMÖRKUM  
 SAMEIGINLEG FRAMKVEMD HÓSEIGANDA  
 AD ERLUÁSI 86 OG ERLUÁSI 84

REYNDARTEIKNING.

MÆLIKVARÐI			
1:100			
BREYTINGAR			
ÚTG. DAGS.	BREYTING	HA.	YF.
VERKHLUTI			
LÓDARTEIKNING - GARDUR GRUNNMÝND LÓÐAR			
VERKKAUPI			
GÖTUHEITI			
ERLUÁS 86			
STADUR			
HAFNARFJÖRÐUR			
HANNAÐ	TEIKNAD	YFIRF.	BLAÐ NR.
J.J.	J.J.	J.J.	08
DAGS.	VERK NR.	N. BLAÐ NR.	
15.11.13	02-02	09	
TEIKN.NR.			UTGÁFA
1.008			
SAMP.		KENNIT.	
Július Jóhannesson, verkfræðingur/byggingastj. kt. 050461-5219			

Kvardi  
100sm | 100sm | 100sm | 100sm

1 2 3 4 5 6 7 8