


Byggingafultrúi Hafnarfjarðar
Móttekið þann
27 NOV 2013
J. Macurá




VESTURHLID

L=65.20
HÆÐARLEGA LANDS Í LÓÐARMÖRKUM

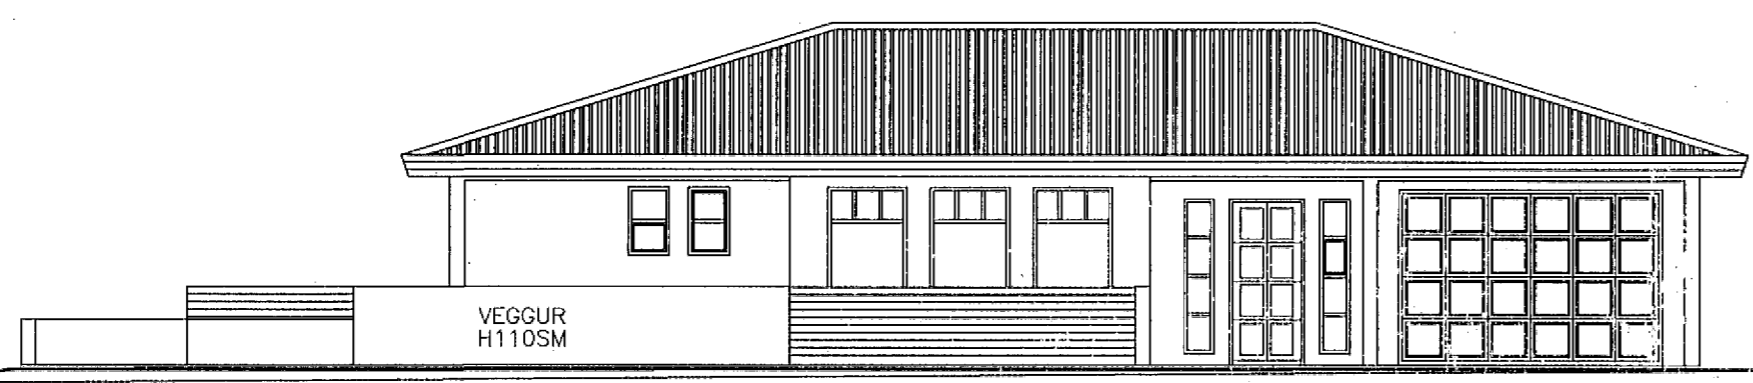


AUSTURHLID
FRAMHLID

HÆÐARLEGA LANDS Í LÓÐARMÖRKUM

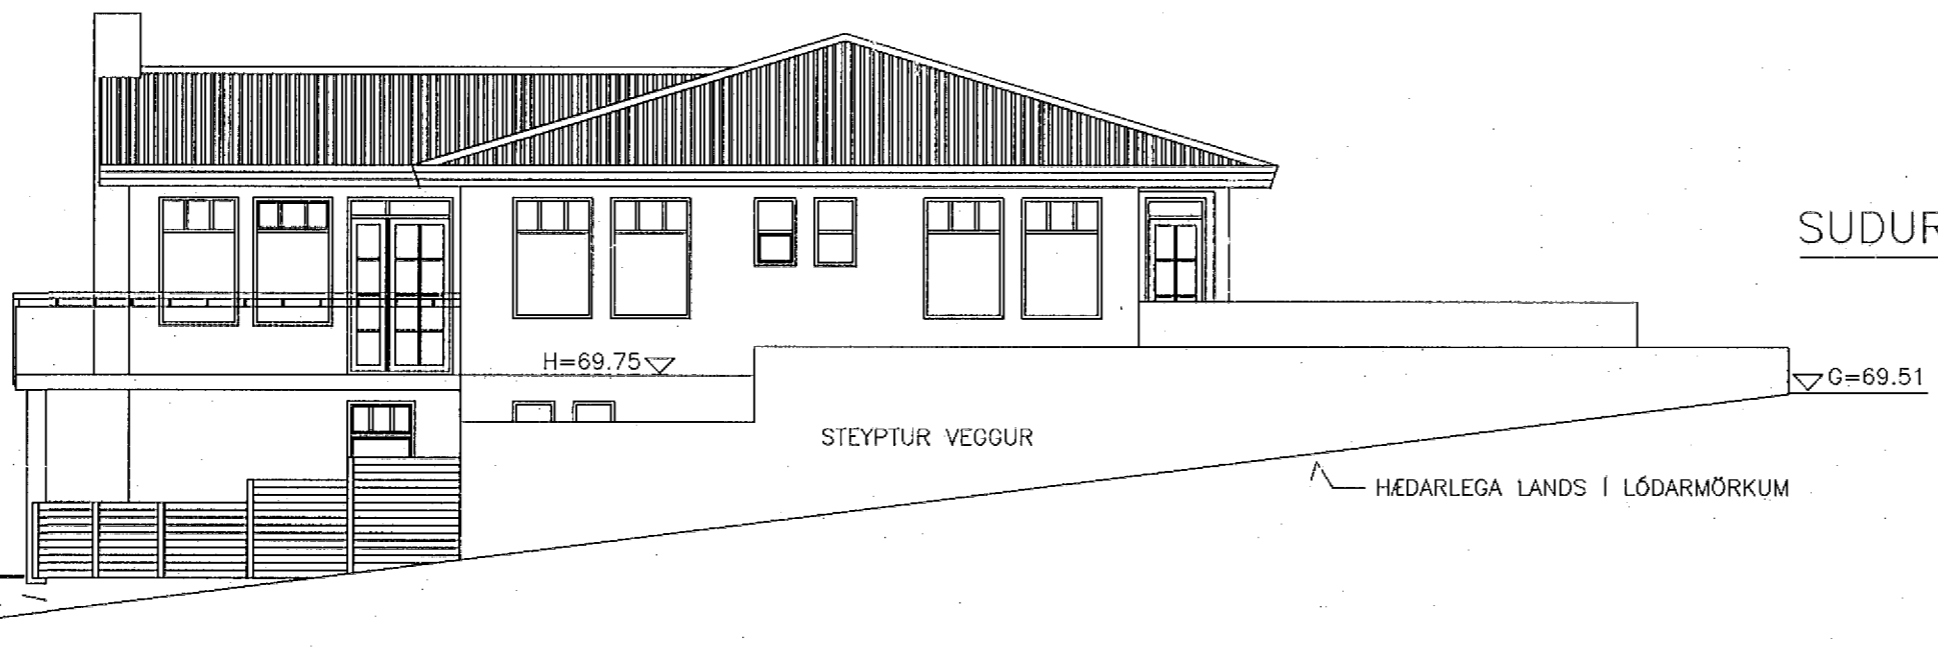

SUDURHLID

HÆÐARLEGA LANDS Í LÓÐARMÖRKUM

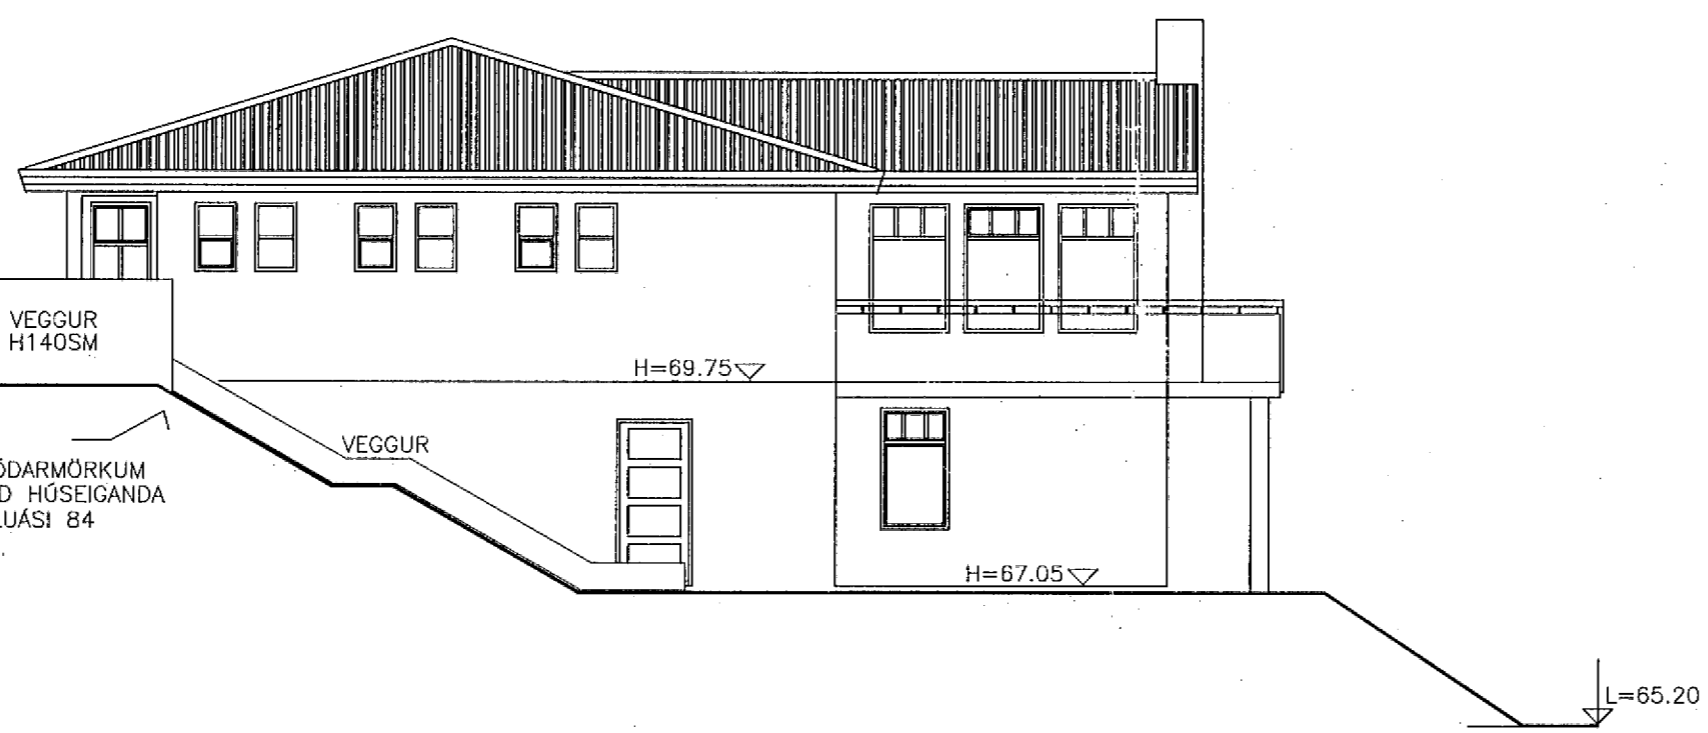

NORDURHLID

HÆÐARLEGA LANDS Í LÓÐARMÖRKUM
SKÝRINGAR
STEYPTUR VEGGUR Á LÓÐARMÖRKUM
SAMEIGINLEG FRAMKVÆMD HÚSEIGANDA
AD ERLUÁSI 86 OG ERLUÁSI 84

STADFESTING UM SAMEIGINLEGA FRAMKVÆMD VEGGAR
Á LÓÐARMÖRKUM ERLUÁSS 86 OG ERLUÁSS 84

HÚSEIGENDUR ERLUÁS 86 25/11/13.
Júlíus Jóhannesson
J. MACURÁ JALMUNSDÓTTIR

HÚSEIGENDUR ERLUÁS 84
Háldur Halldórsson Kartalóttir
Anna Stef Björn

REYNDARTEIKNING.
skilvægur

MÆLIKVARDI 1:100			
BREYTINGAR			
ÚTG. DAGS.	BREYTING	HA.	YF.
VERKHLUTI LÓÐARTEIKNING - GARDUR ÁSYND GARDVEGGJA			
VERKKAUPI			
GÖTUHEITI ERLUÁS 86			
STADUR HAFNARFJÖRÐUR			
HANNAD J.J.	TEIKNAD J.J.	YFIRF. J.J.	BLAD NR. 09
DAGS. 15.11.13	VERK NR. 02-02	N. BLAD NR. --	
TEIKN.NR. 1.009			UTGÁFA
SAMP.		KENNIT.	
Júlíus Jóhannesson, verkfræðingur/byggingastj. kt. 050461-5219 <i>Júlíus</i>			