
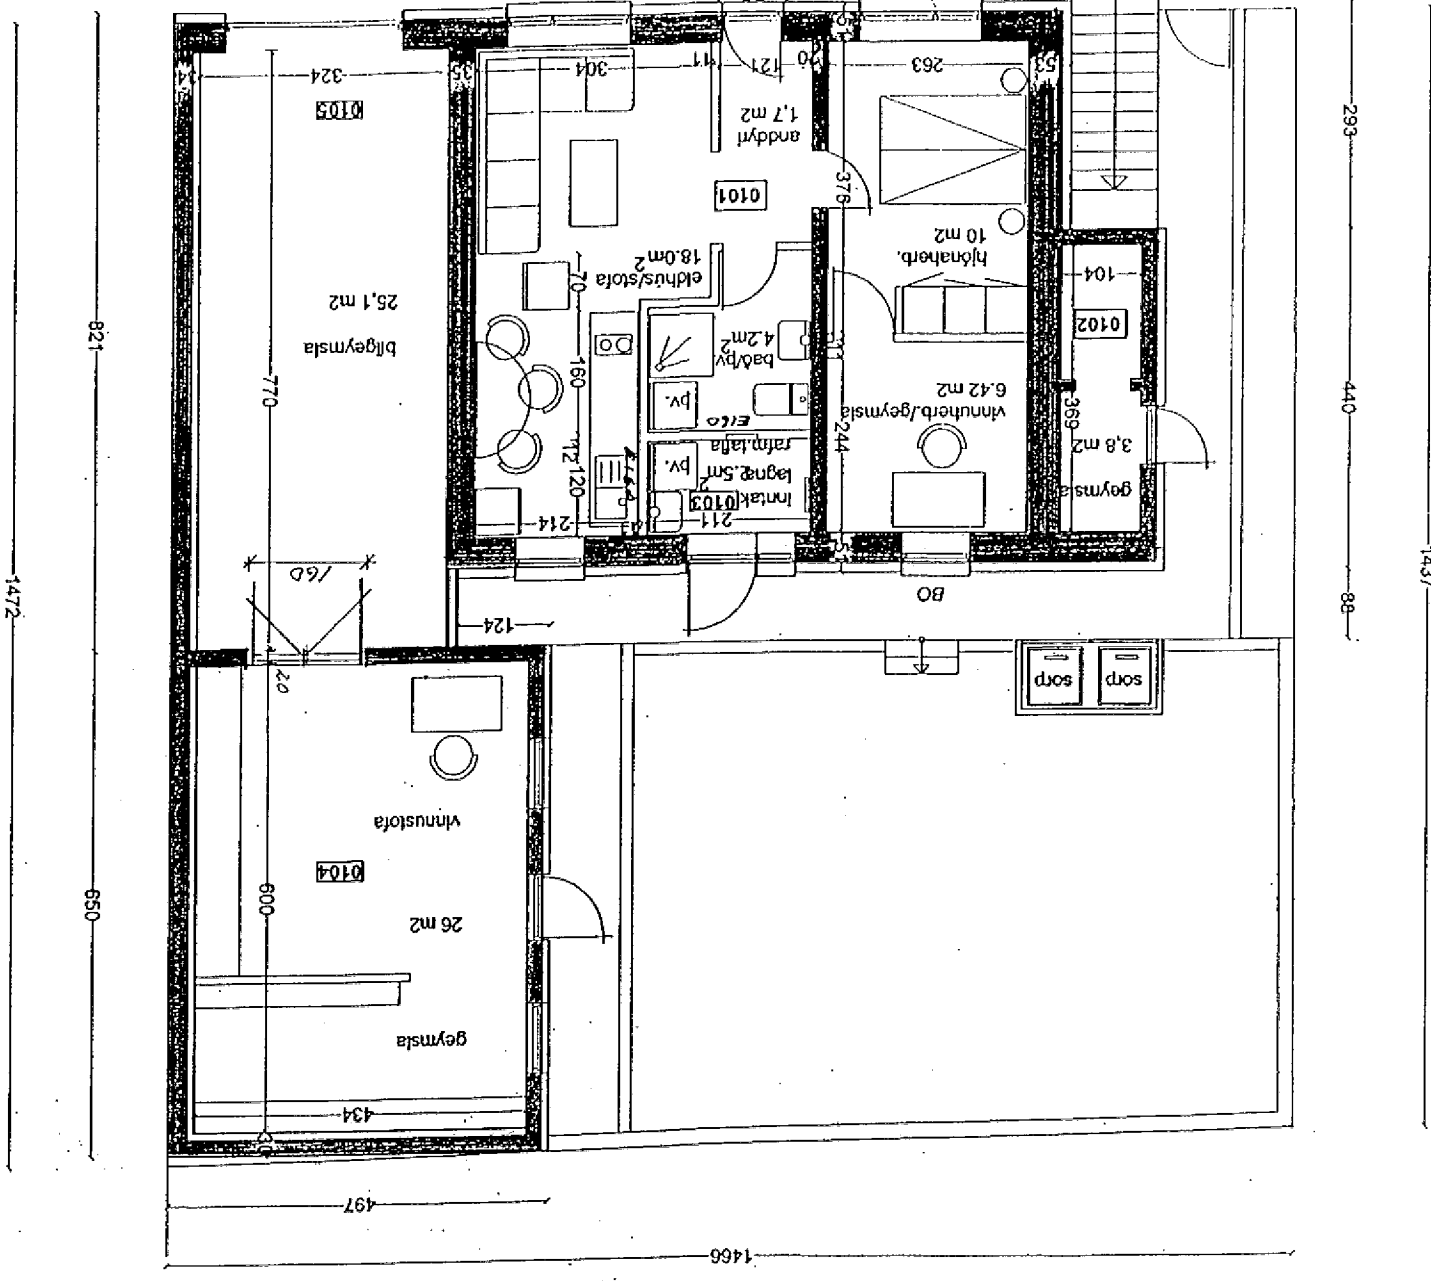
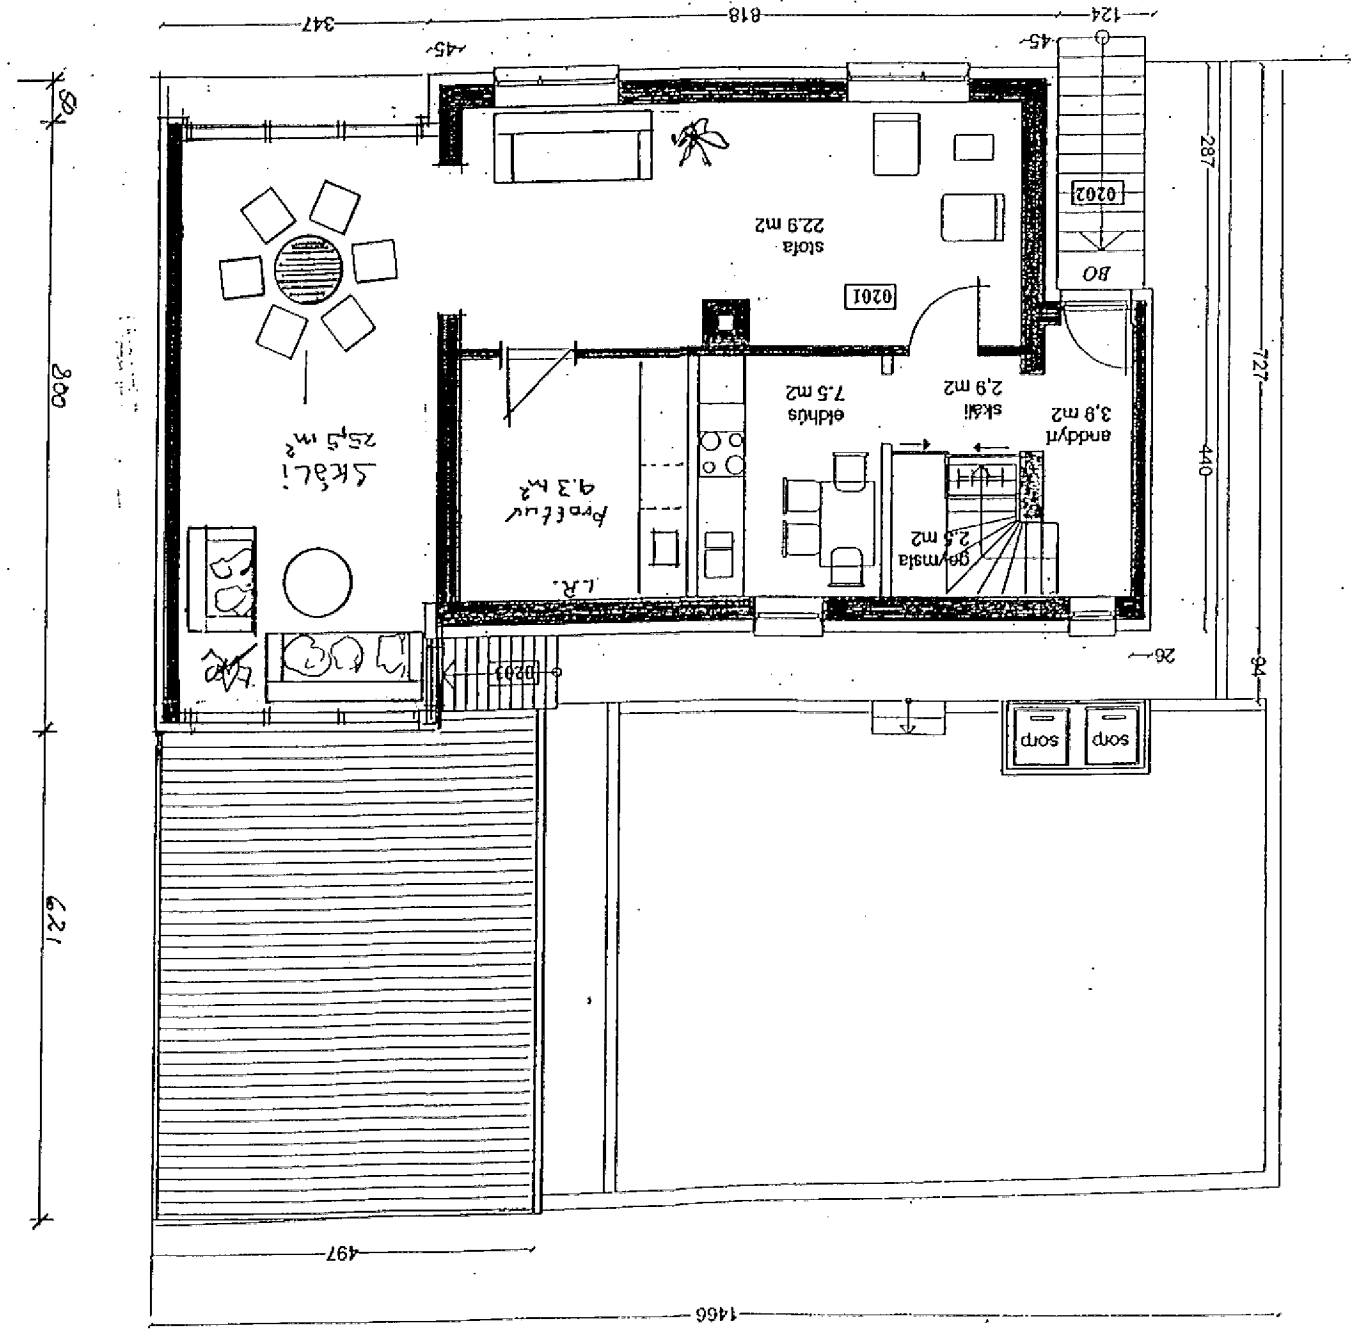
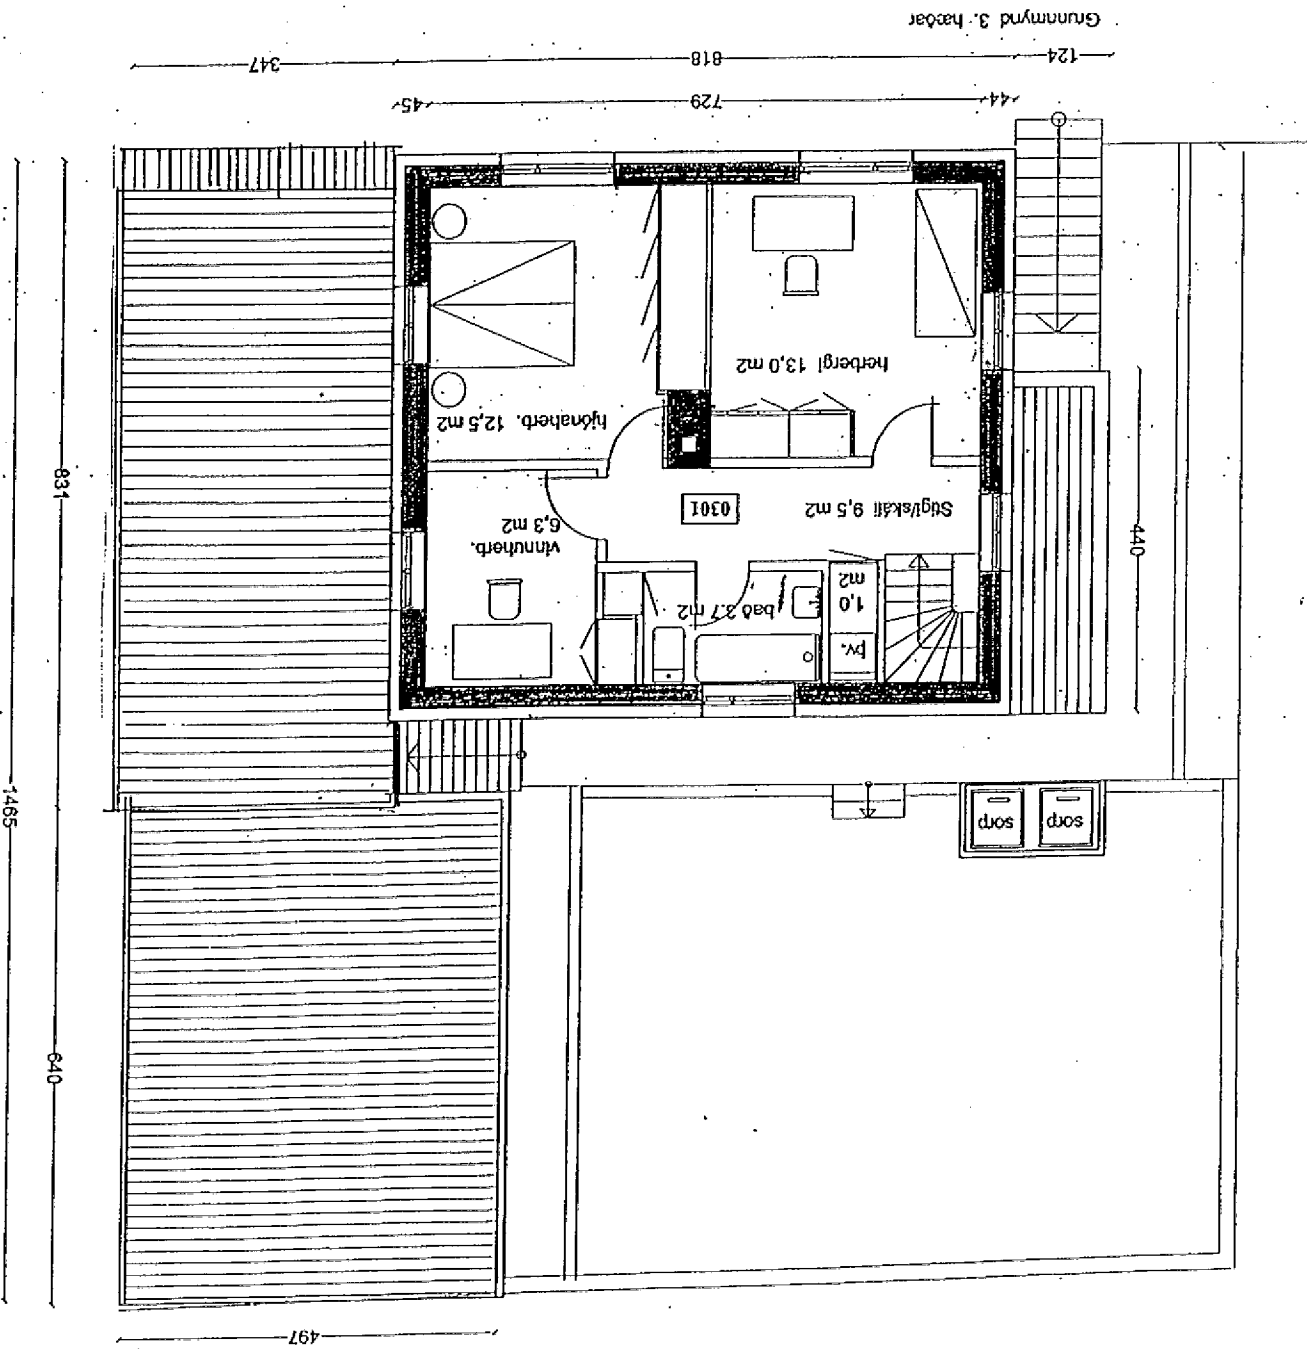


HÖNNUN KRISTJAN ÞÓRARSSON S-565.5227 & 899.2944		HÖNNUN KRISTJAN ÞÓRARSSON BFL S-565.5227 & 899.2944	
EFNI:	Grunnmyndir og afsöðunmynd	NR:	15
Dags:	11.10.2001	Kvarði:	1/100

11.10.2001 sótt um að hækka yfirbyggingu á svölum um 20 sm.
og breyta þéttili dreggja úr 100 mm í 75 mm.
05.08.2001 er sótt um yfirbyggingu á svölum vegna leka á flötu þaki.

HVERFISGATA

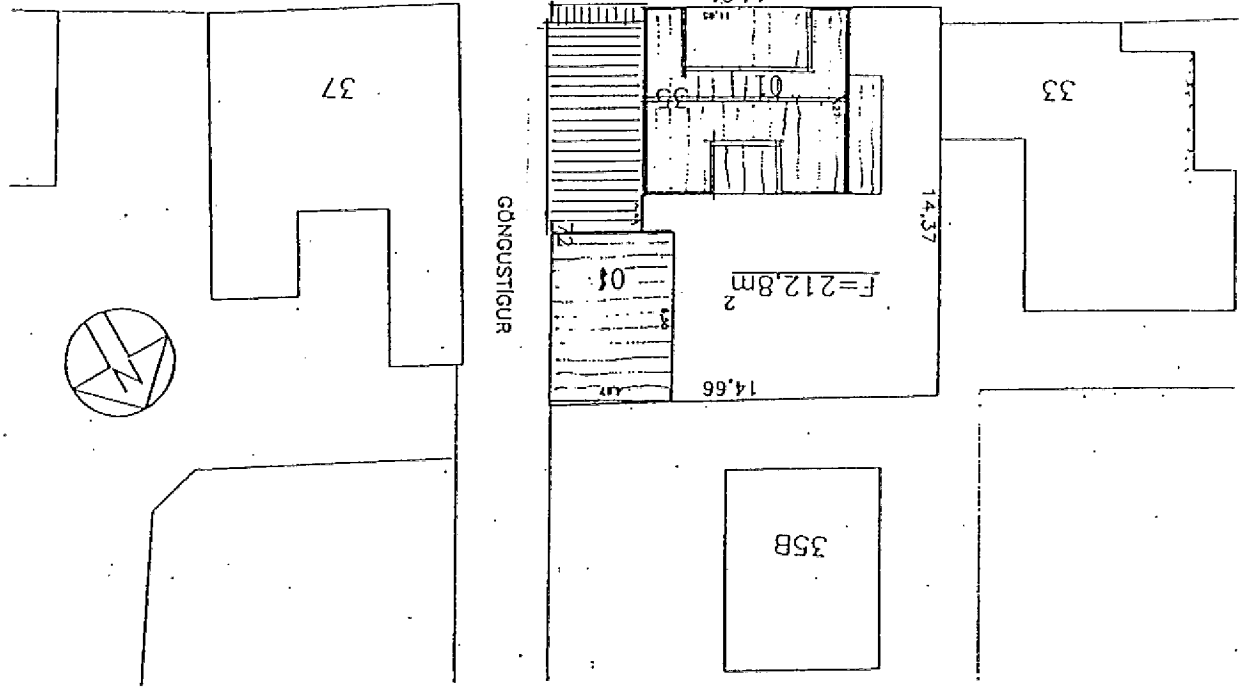

HÖNNUN
TÆKNIRÁÐGJÖF
KRISTJAN ÞÓRARSSON
HÖNNUN - RAÐGJÖF - EFTIRLIT
Hverfisgata 35
220 Höfnarfjörður
Sími 565-5227 & 899-2944

Samþykkt þann
17. Okt. 2001
Byggingarráðgjafi / Hönnari
Eiríkur Magnússon
fr. S. Magnúsdóttir