



ADALTAFLA

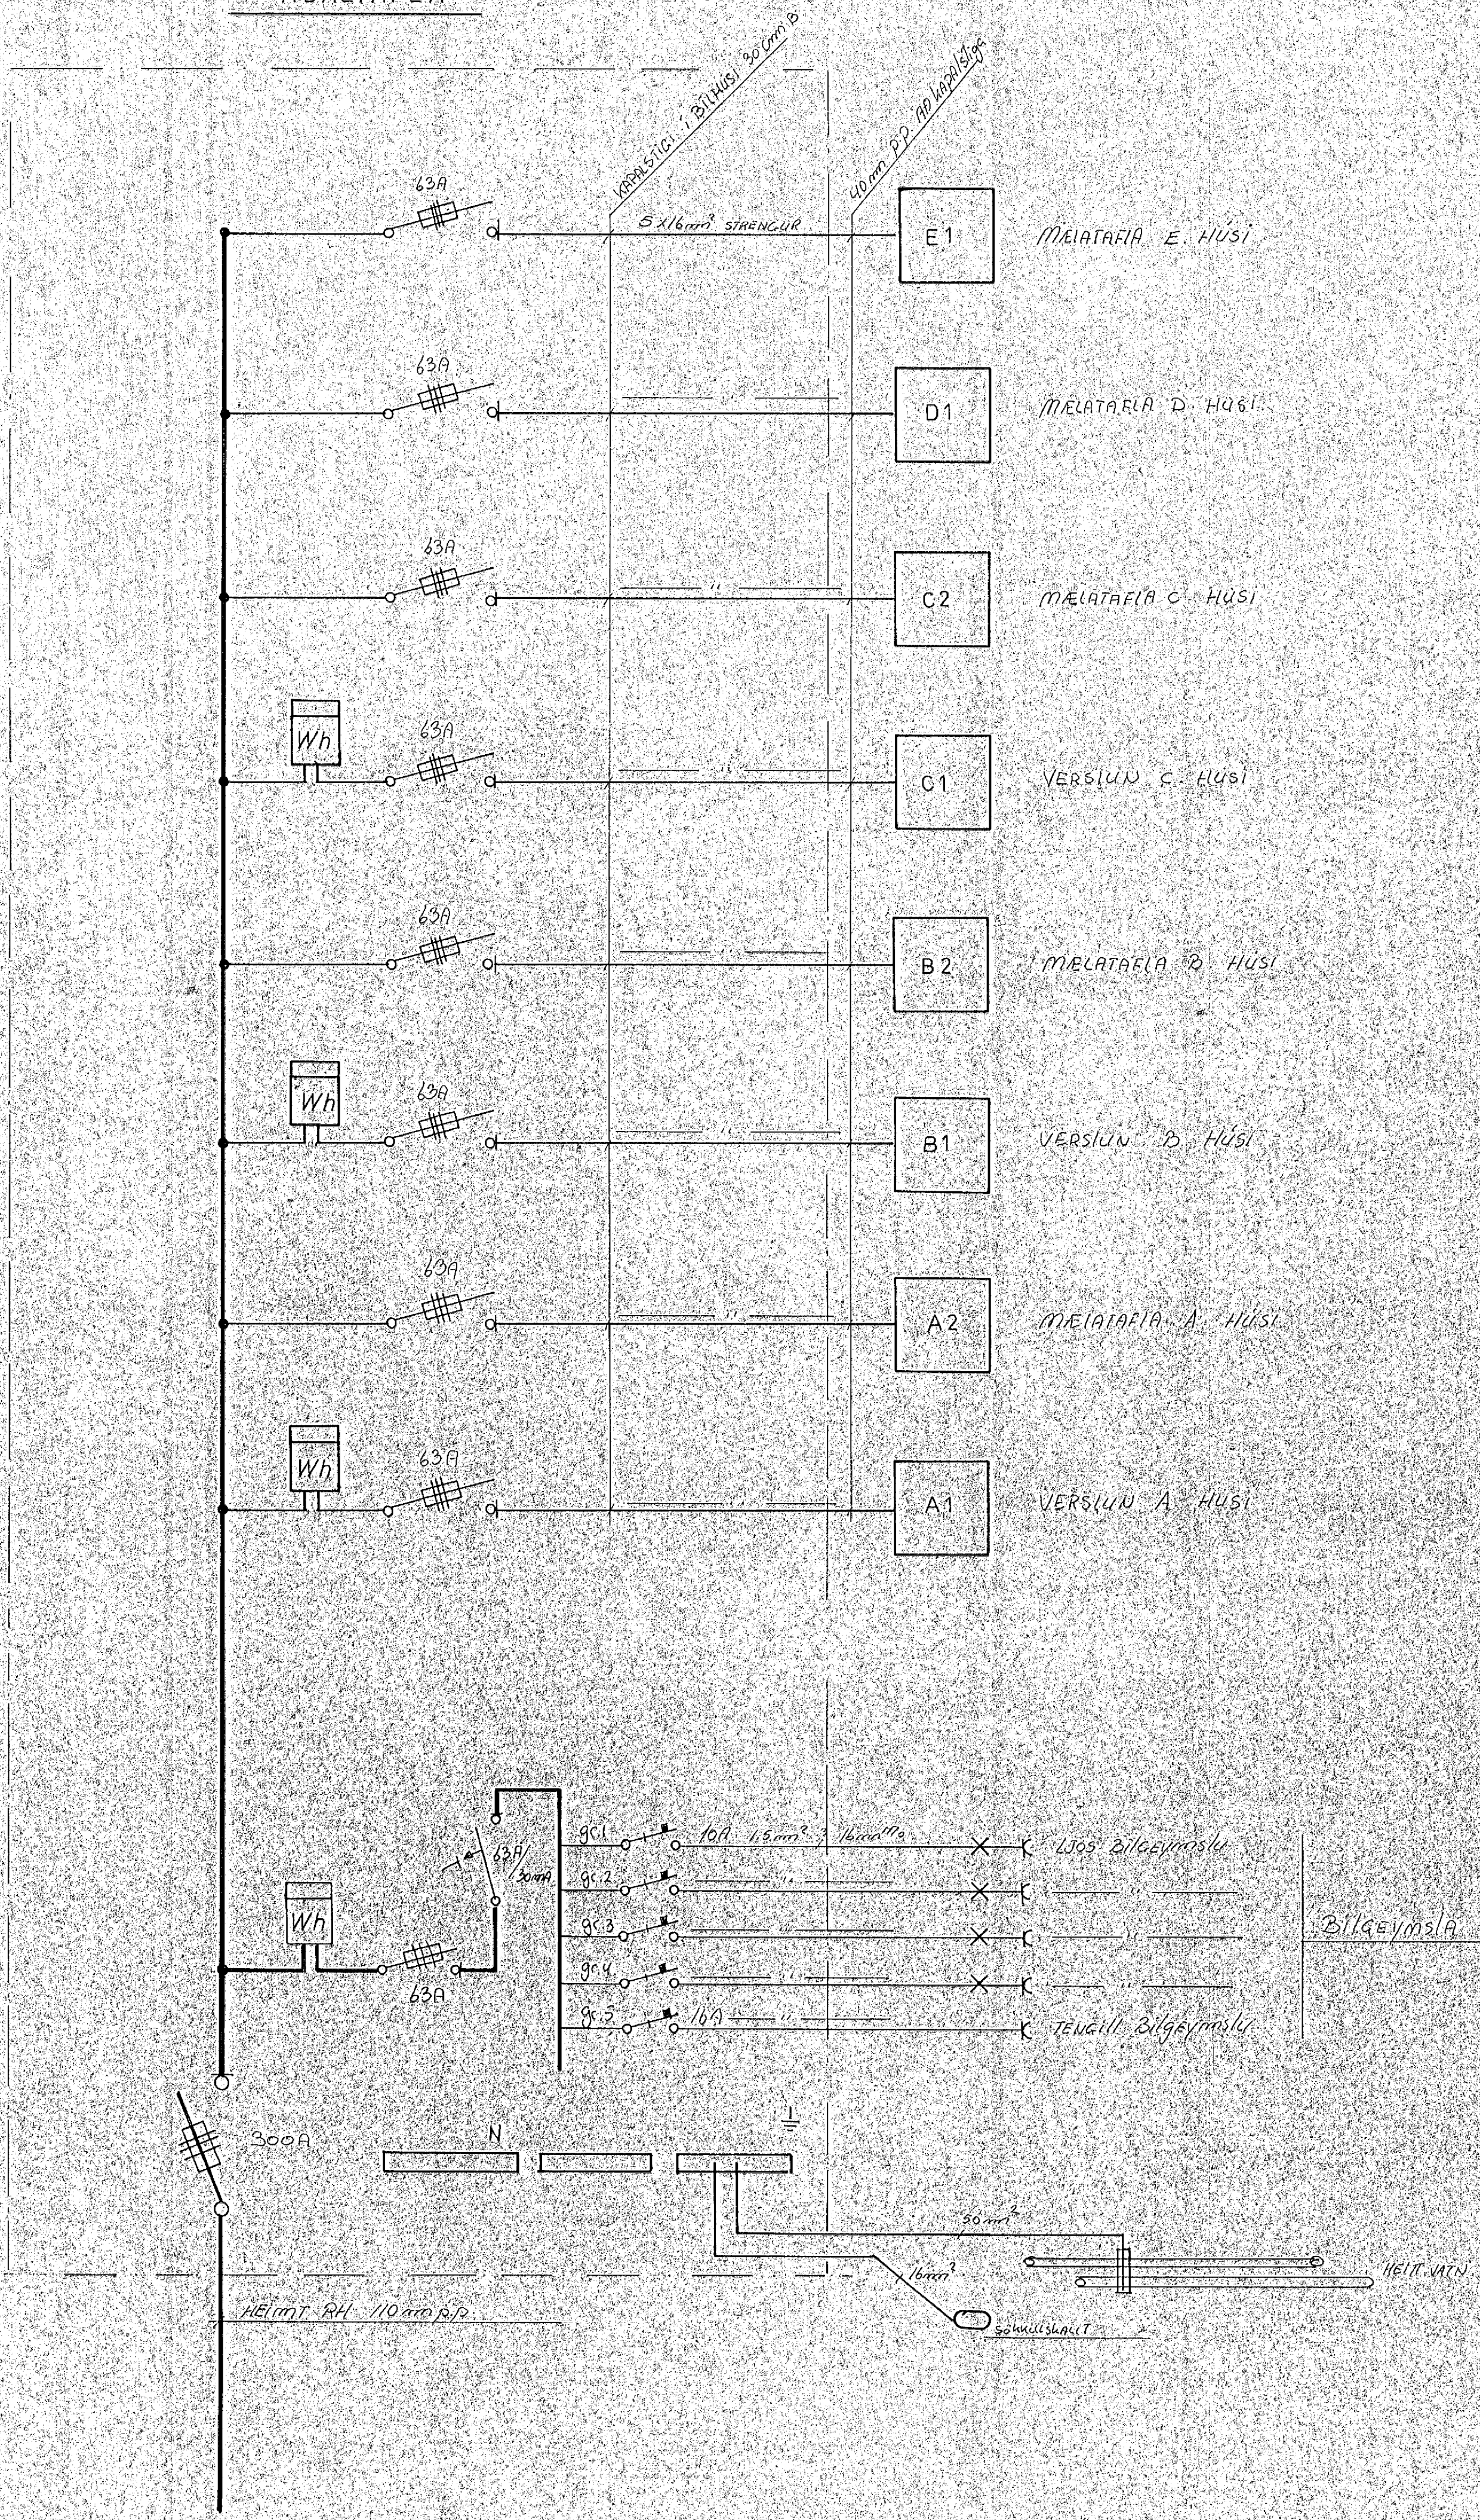

MÆLATÓFLUR

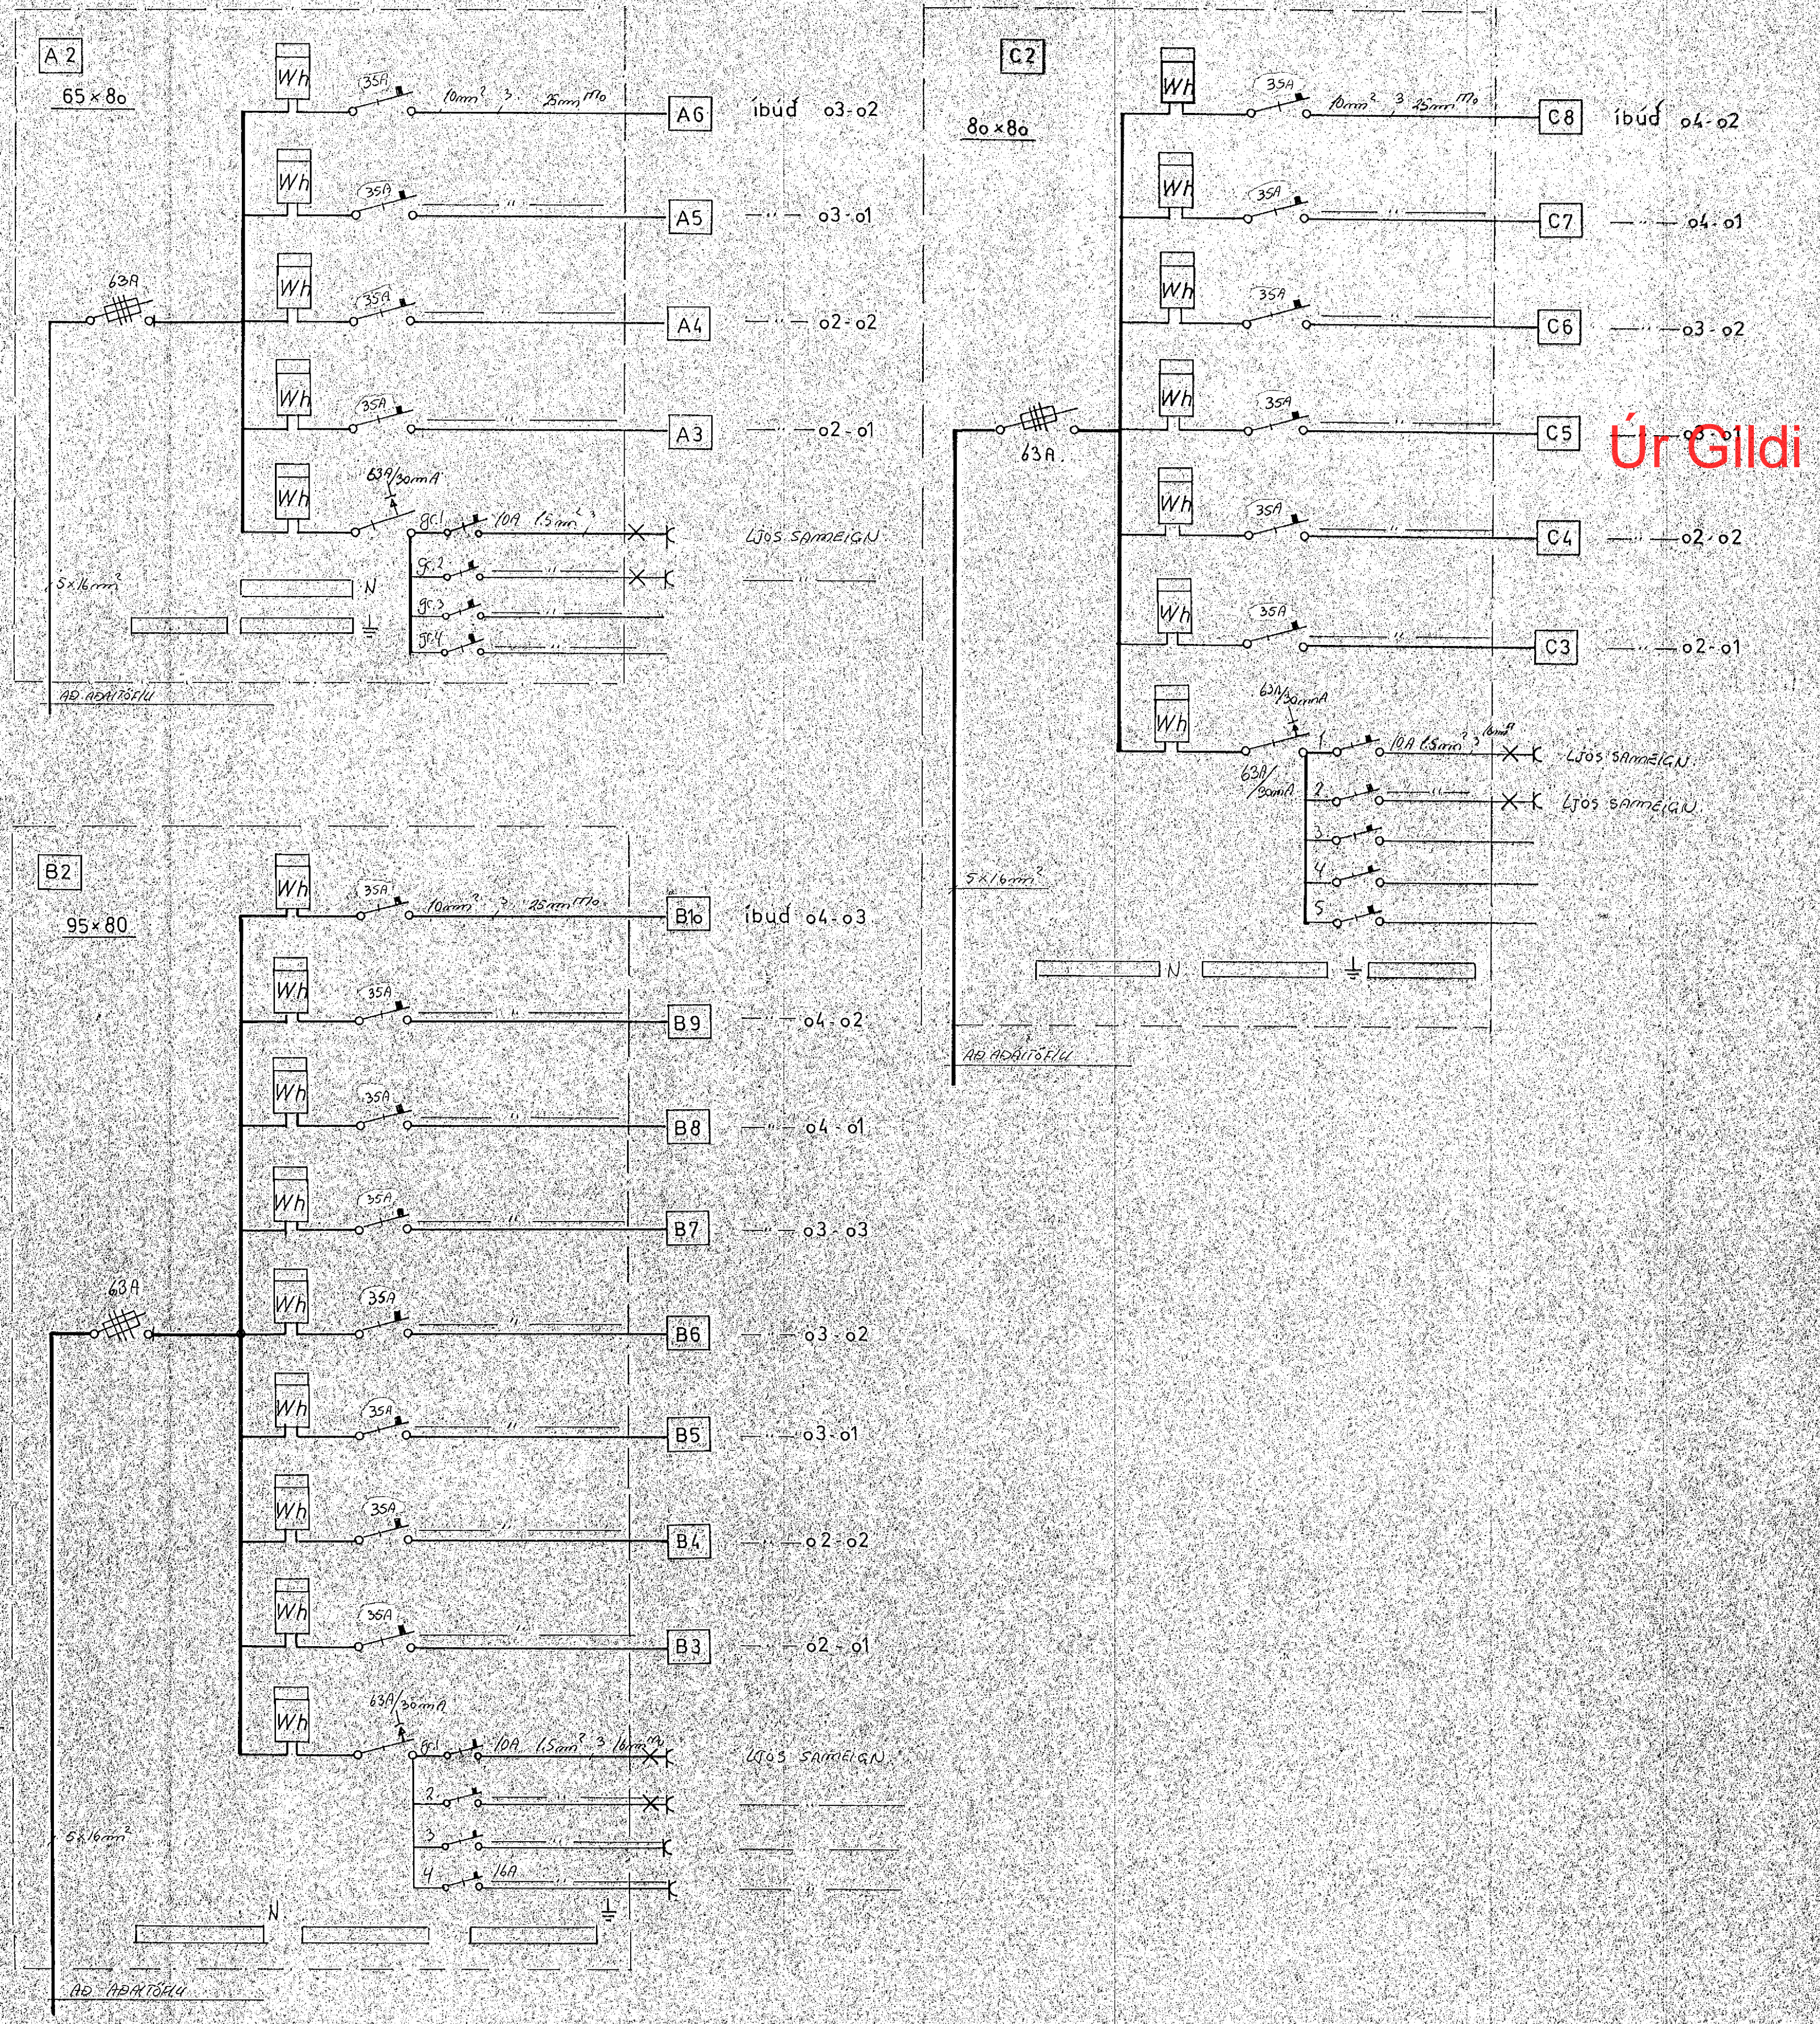

| | | |
|---|--|----------------------|
| LEKJARGATA 34. Hafnarhöfði. | | mál 7.00 |
| RAFLÓGN. | | blað 2 af 3 |
| HELDI KR. EIRÍNSSON. RAFLÓGNARMAÐMÁLMAÐUR | | dát. 11/199 |
