


Inntök samþykkt 29/10 1998
Lh. RAFVEITU HAFNARFJARDAR
Birgir Þorsteinsfoss

HÚSVEITA TENGIST Á FASA 7

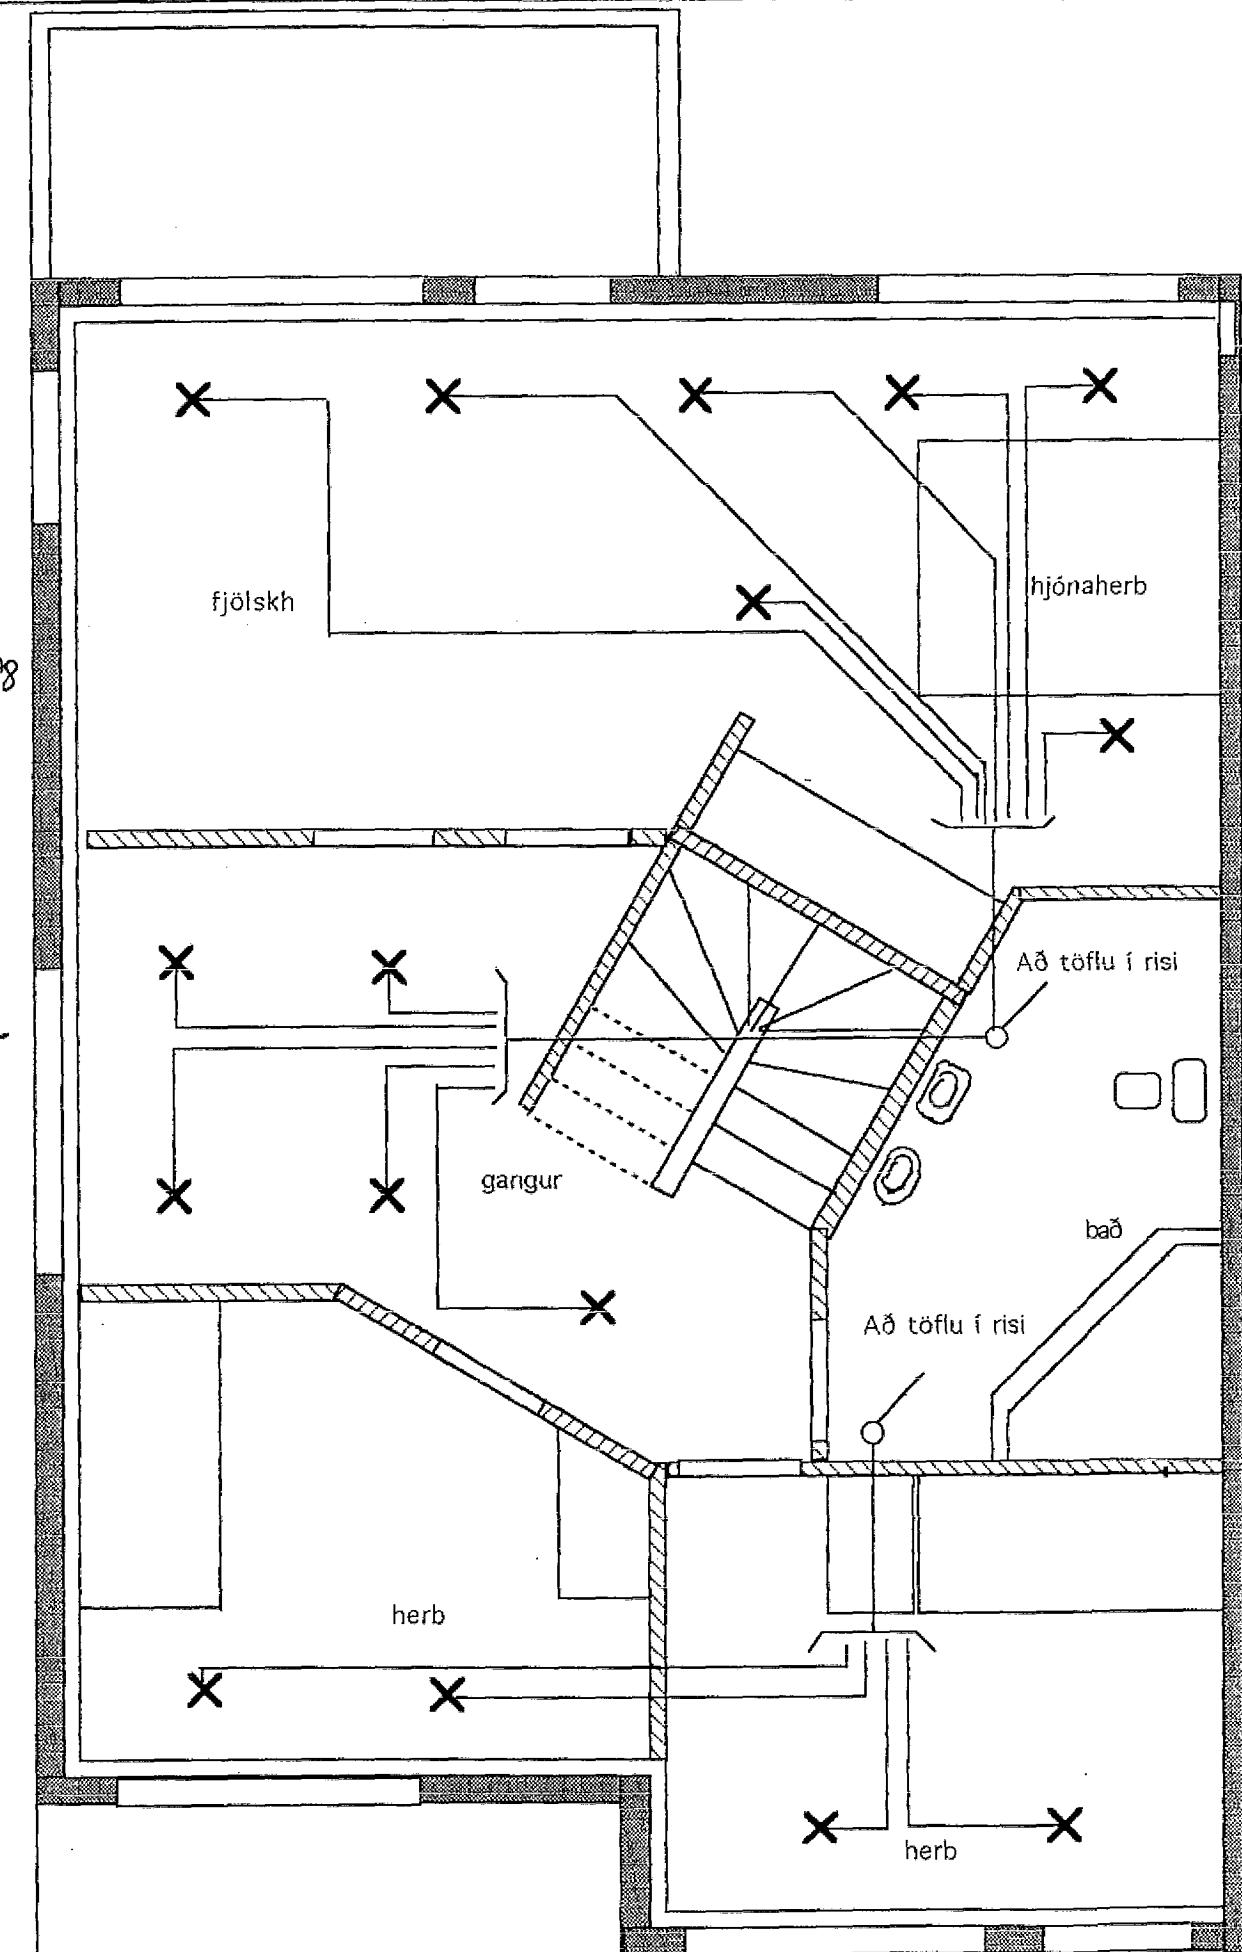

Teikningu breytt í okt. 1998
Þorvaldur Friðþjófsson

Tinnuberg 12 Sérlysing.
Teiknari Jónas Stefánsson.
MKV 1:50 Teikn júní 1994.

T 3189