


50mm rör út fyrir lóðamörk  
25mm rör að sorpgeymslu.

Inntök samþykkt 2.16. 1994  
f. h. RAÐVEITU HAFNARFJÁRDAR  
A.K.  
HÚSVEITA TENGIST Á FASA T.

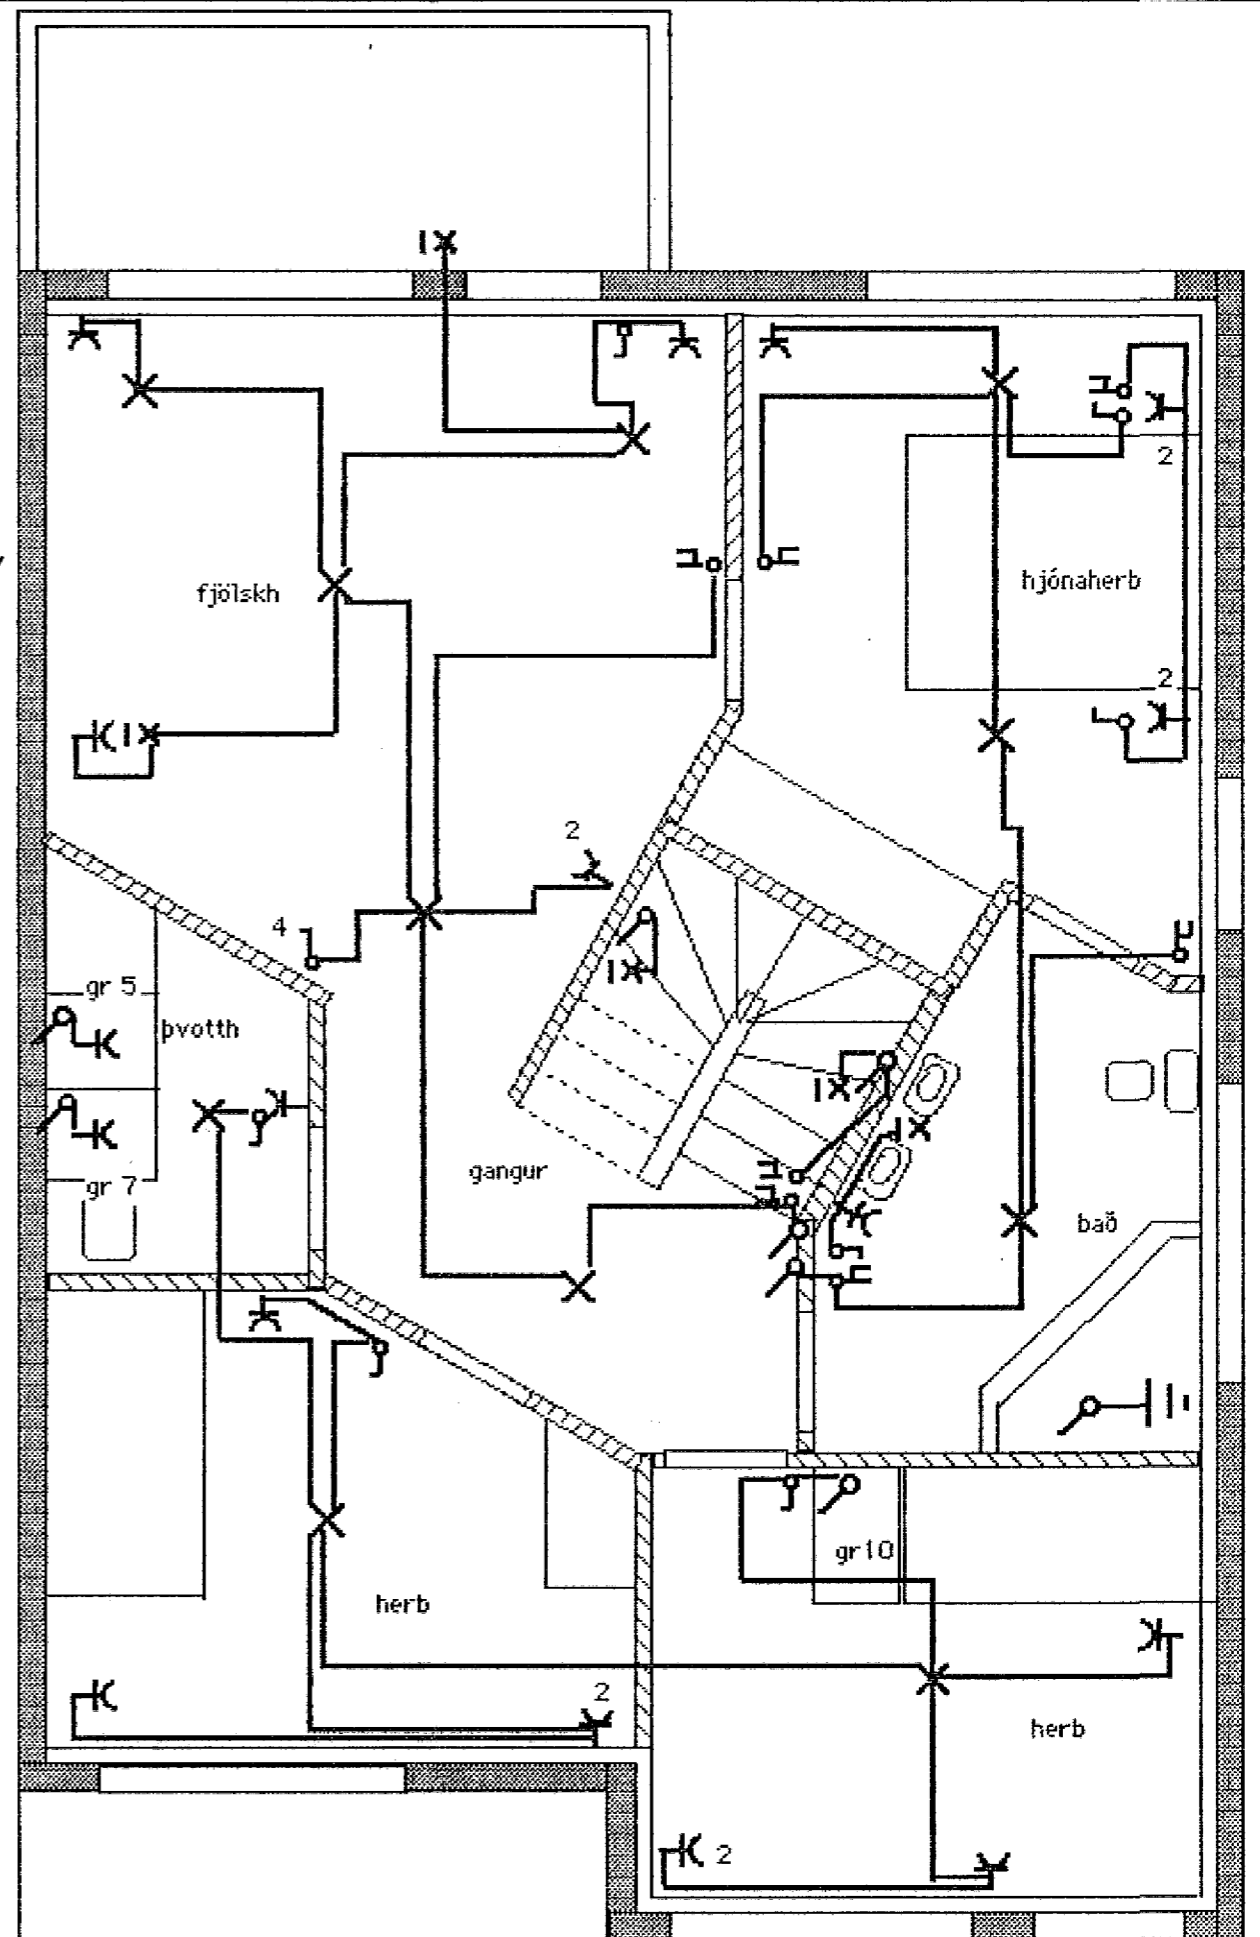

*Jónas Stefánsson* 3179

Vörðuberg 12, F4, 20 Rafllög.  
Teiknari Jónas Stefánsson.  
MKV 1:50 Teikn júní 1994.