


2X50mm rör út fyrir lóðamörk.

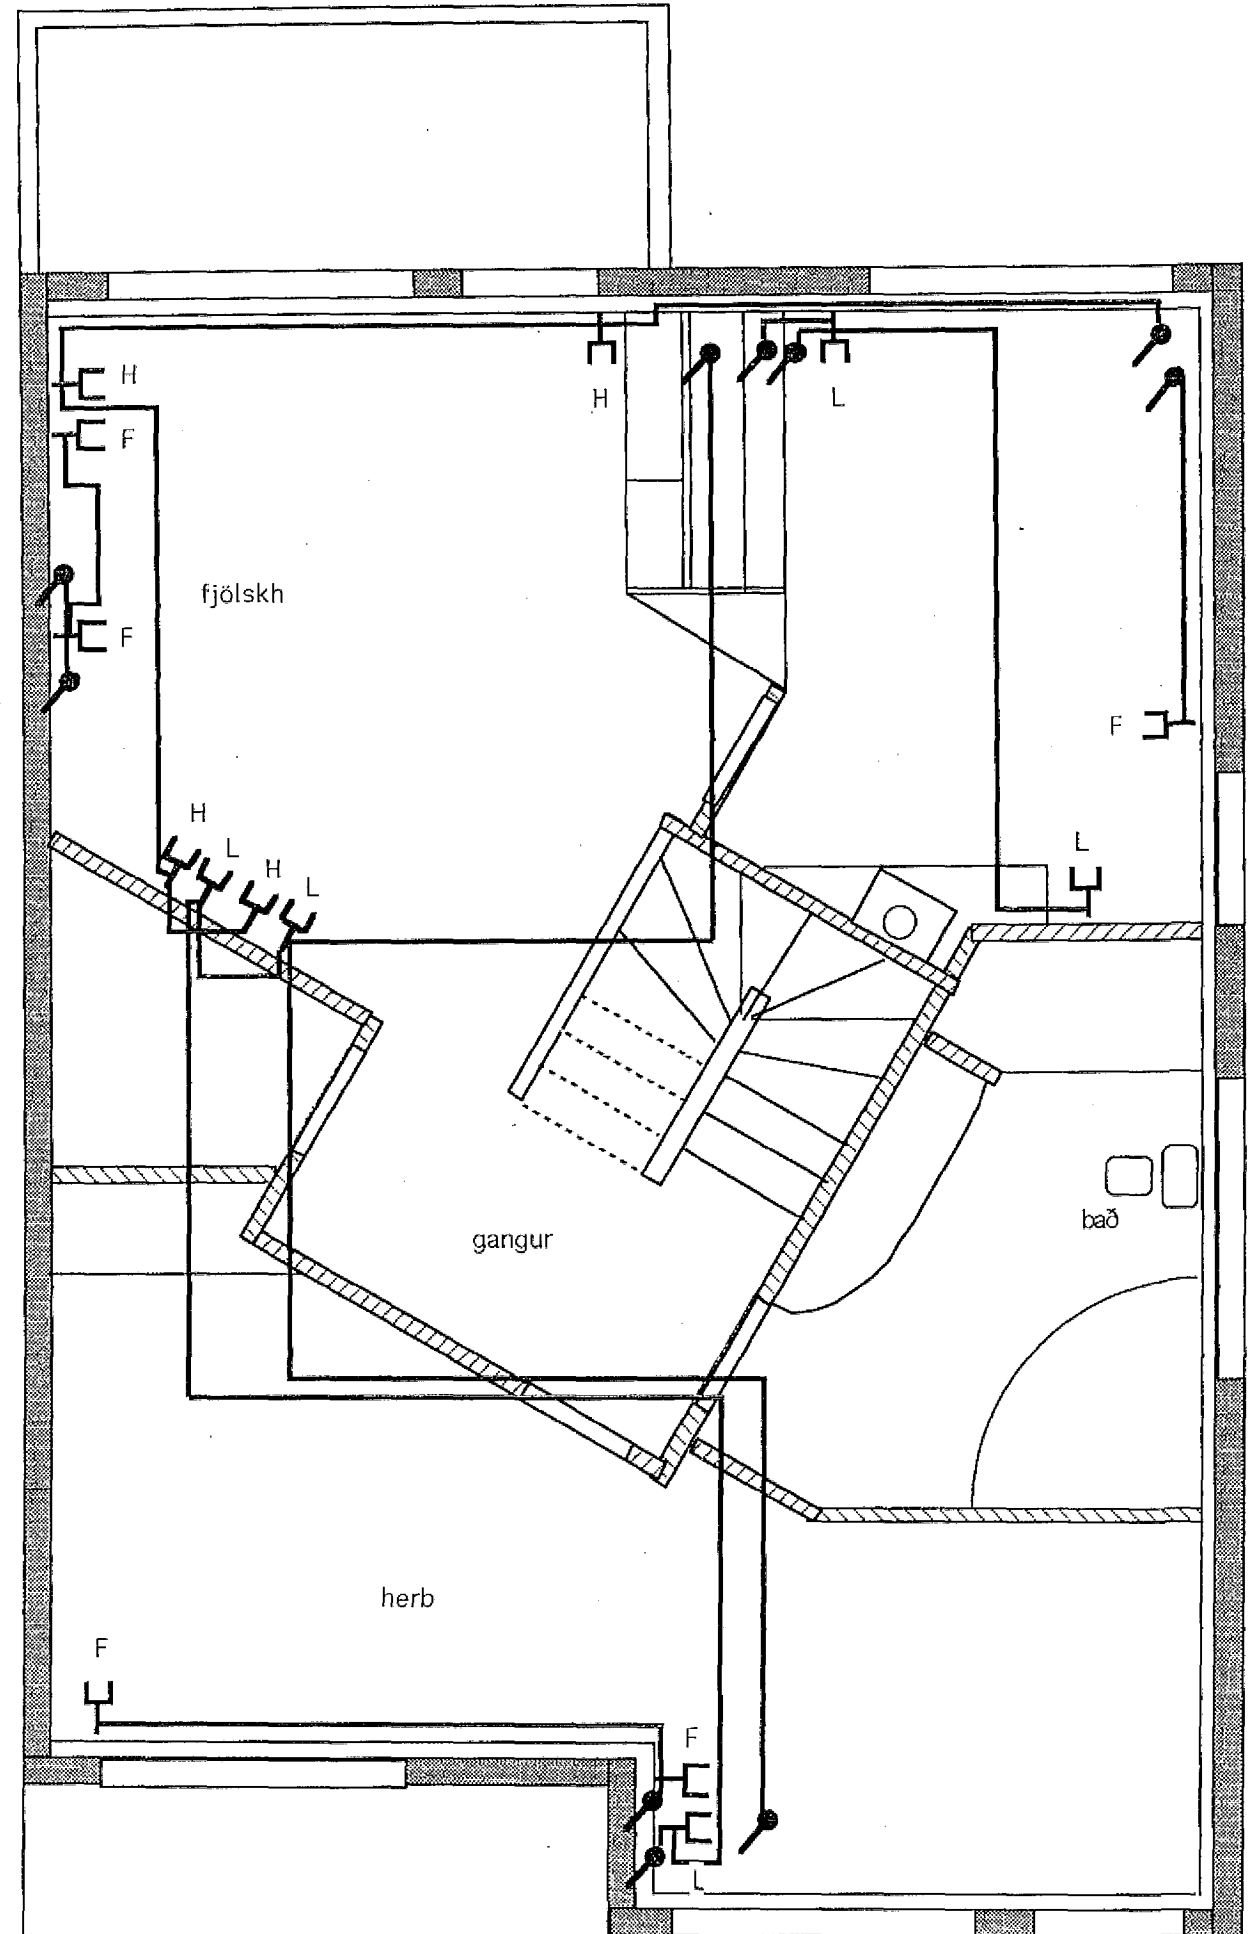

Vörðuberg 20 Rafhlögn. BREYTT10/3/95
Teiknari Jónas Stefánsson. MKV 1:50 Teikn júní 1994.