


50mm rör út fyrir lóðamörk
25mm rör að sorpgeymslu.

Inntök samþykkt 2.16. 1994
f. h. RAFVEITLY HAFNARFJARDAR
Albert Kristjánsson

HÚSVEITA TENGIST Á FASA T.

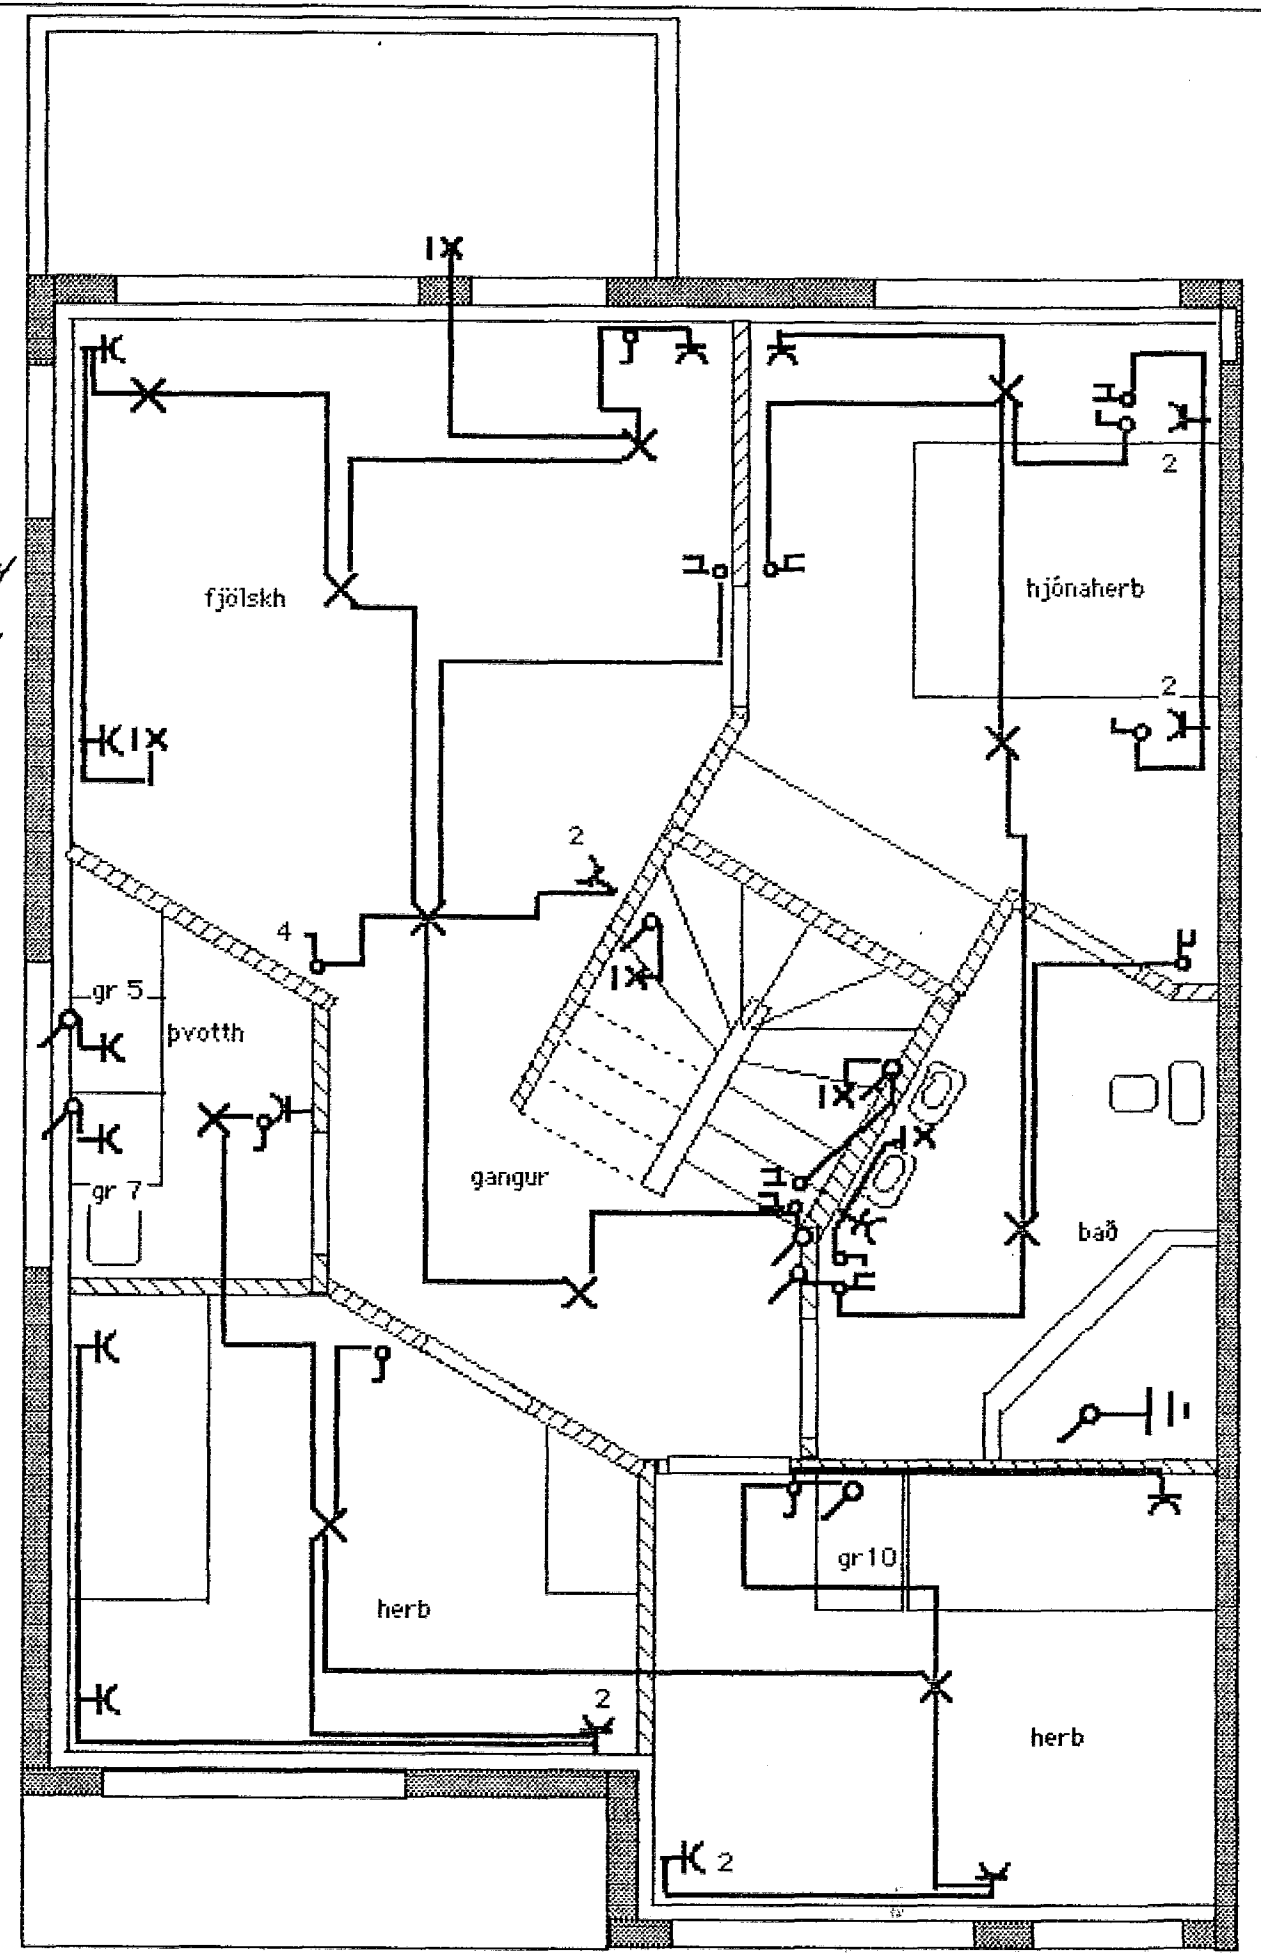

Jónas Stefánsson T3183.

Vörðuberg 2, 8, 18, 24 Rafilög.
Teiknari Jónas Stefánsson.
MKV 1:50 Teikn júní 1994.