


Samþykkt 7.9.93  
 VEGNA FULLMÁNAFÞÁGANGS  
*Þóroddur Þóroddsson*  
 L. Rafveitu Hafnarfjarðar

Inntök samþykkt 2.19.1993  
 L. RAFVEITU HAFNARFJARÐAR  
*Albert Kristjánsson*

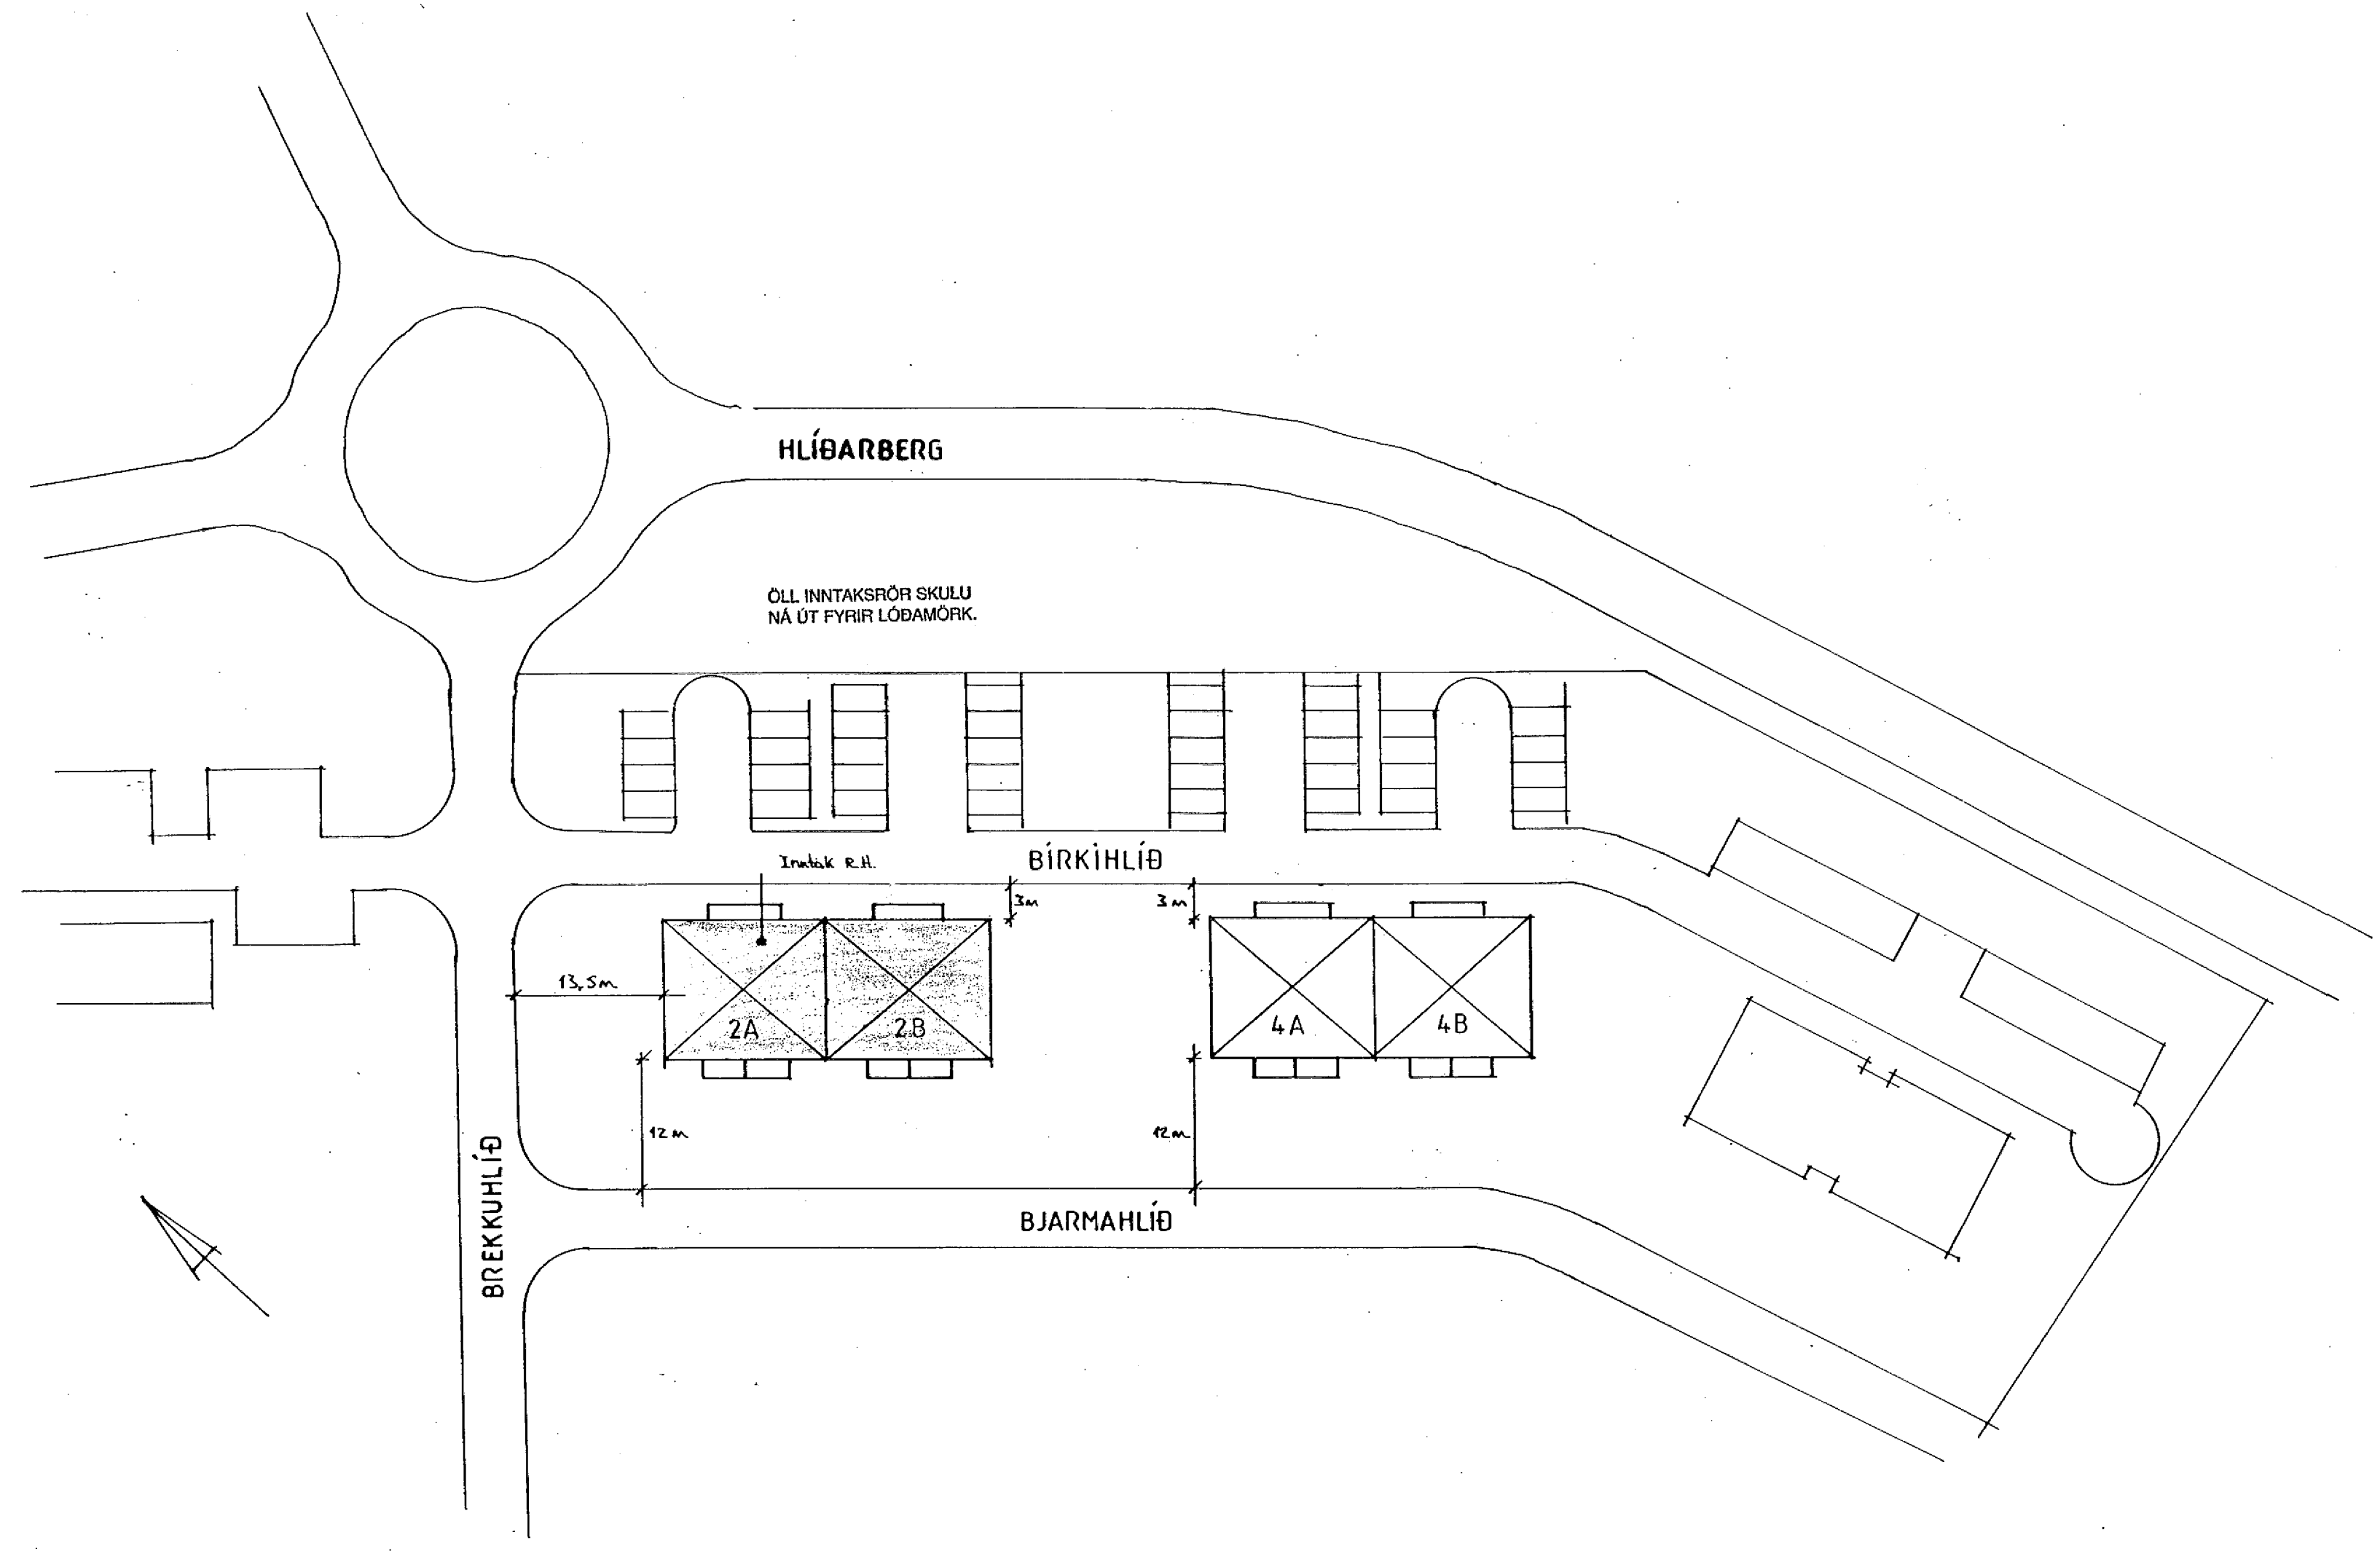

**THOMAS KAABER RAFIÐNFRÆÐINGUR**  
 Teiknistofa Skólavörðustíg 3. Sími 21266

**BIRKIHLÍÐ 2A**  
 AFSTÖÐUMYND

verk 683	bl. 1 of 5	m. 1:500	d. JAN. '93	t. TK.
breytt	somp. <i>Thomas Kaaber</i>			

3138