


Sampykki 79 1993
 VEGNA FULLNÁÐARFRÁGANGS
 Þús. Ólafur Sveinsson
 L. Rafveitu Hafnarfjarðar

Inntök samþykkt 2.19. 1993
 L. RAFVEITU HAFNARFJARÐAR
 Albert Arnsteinsson

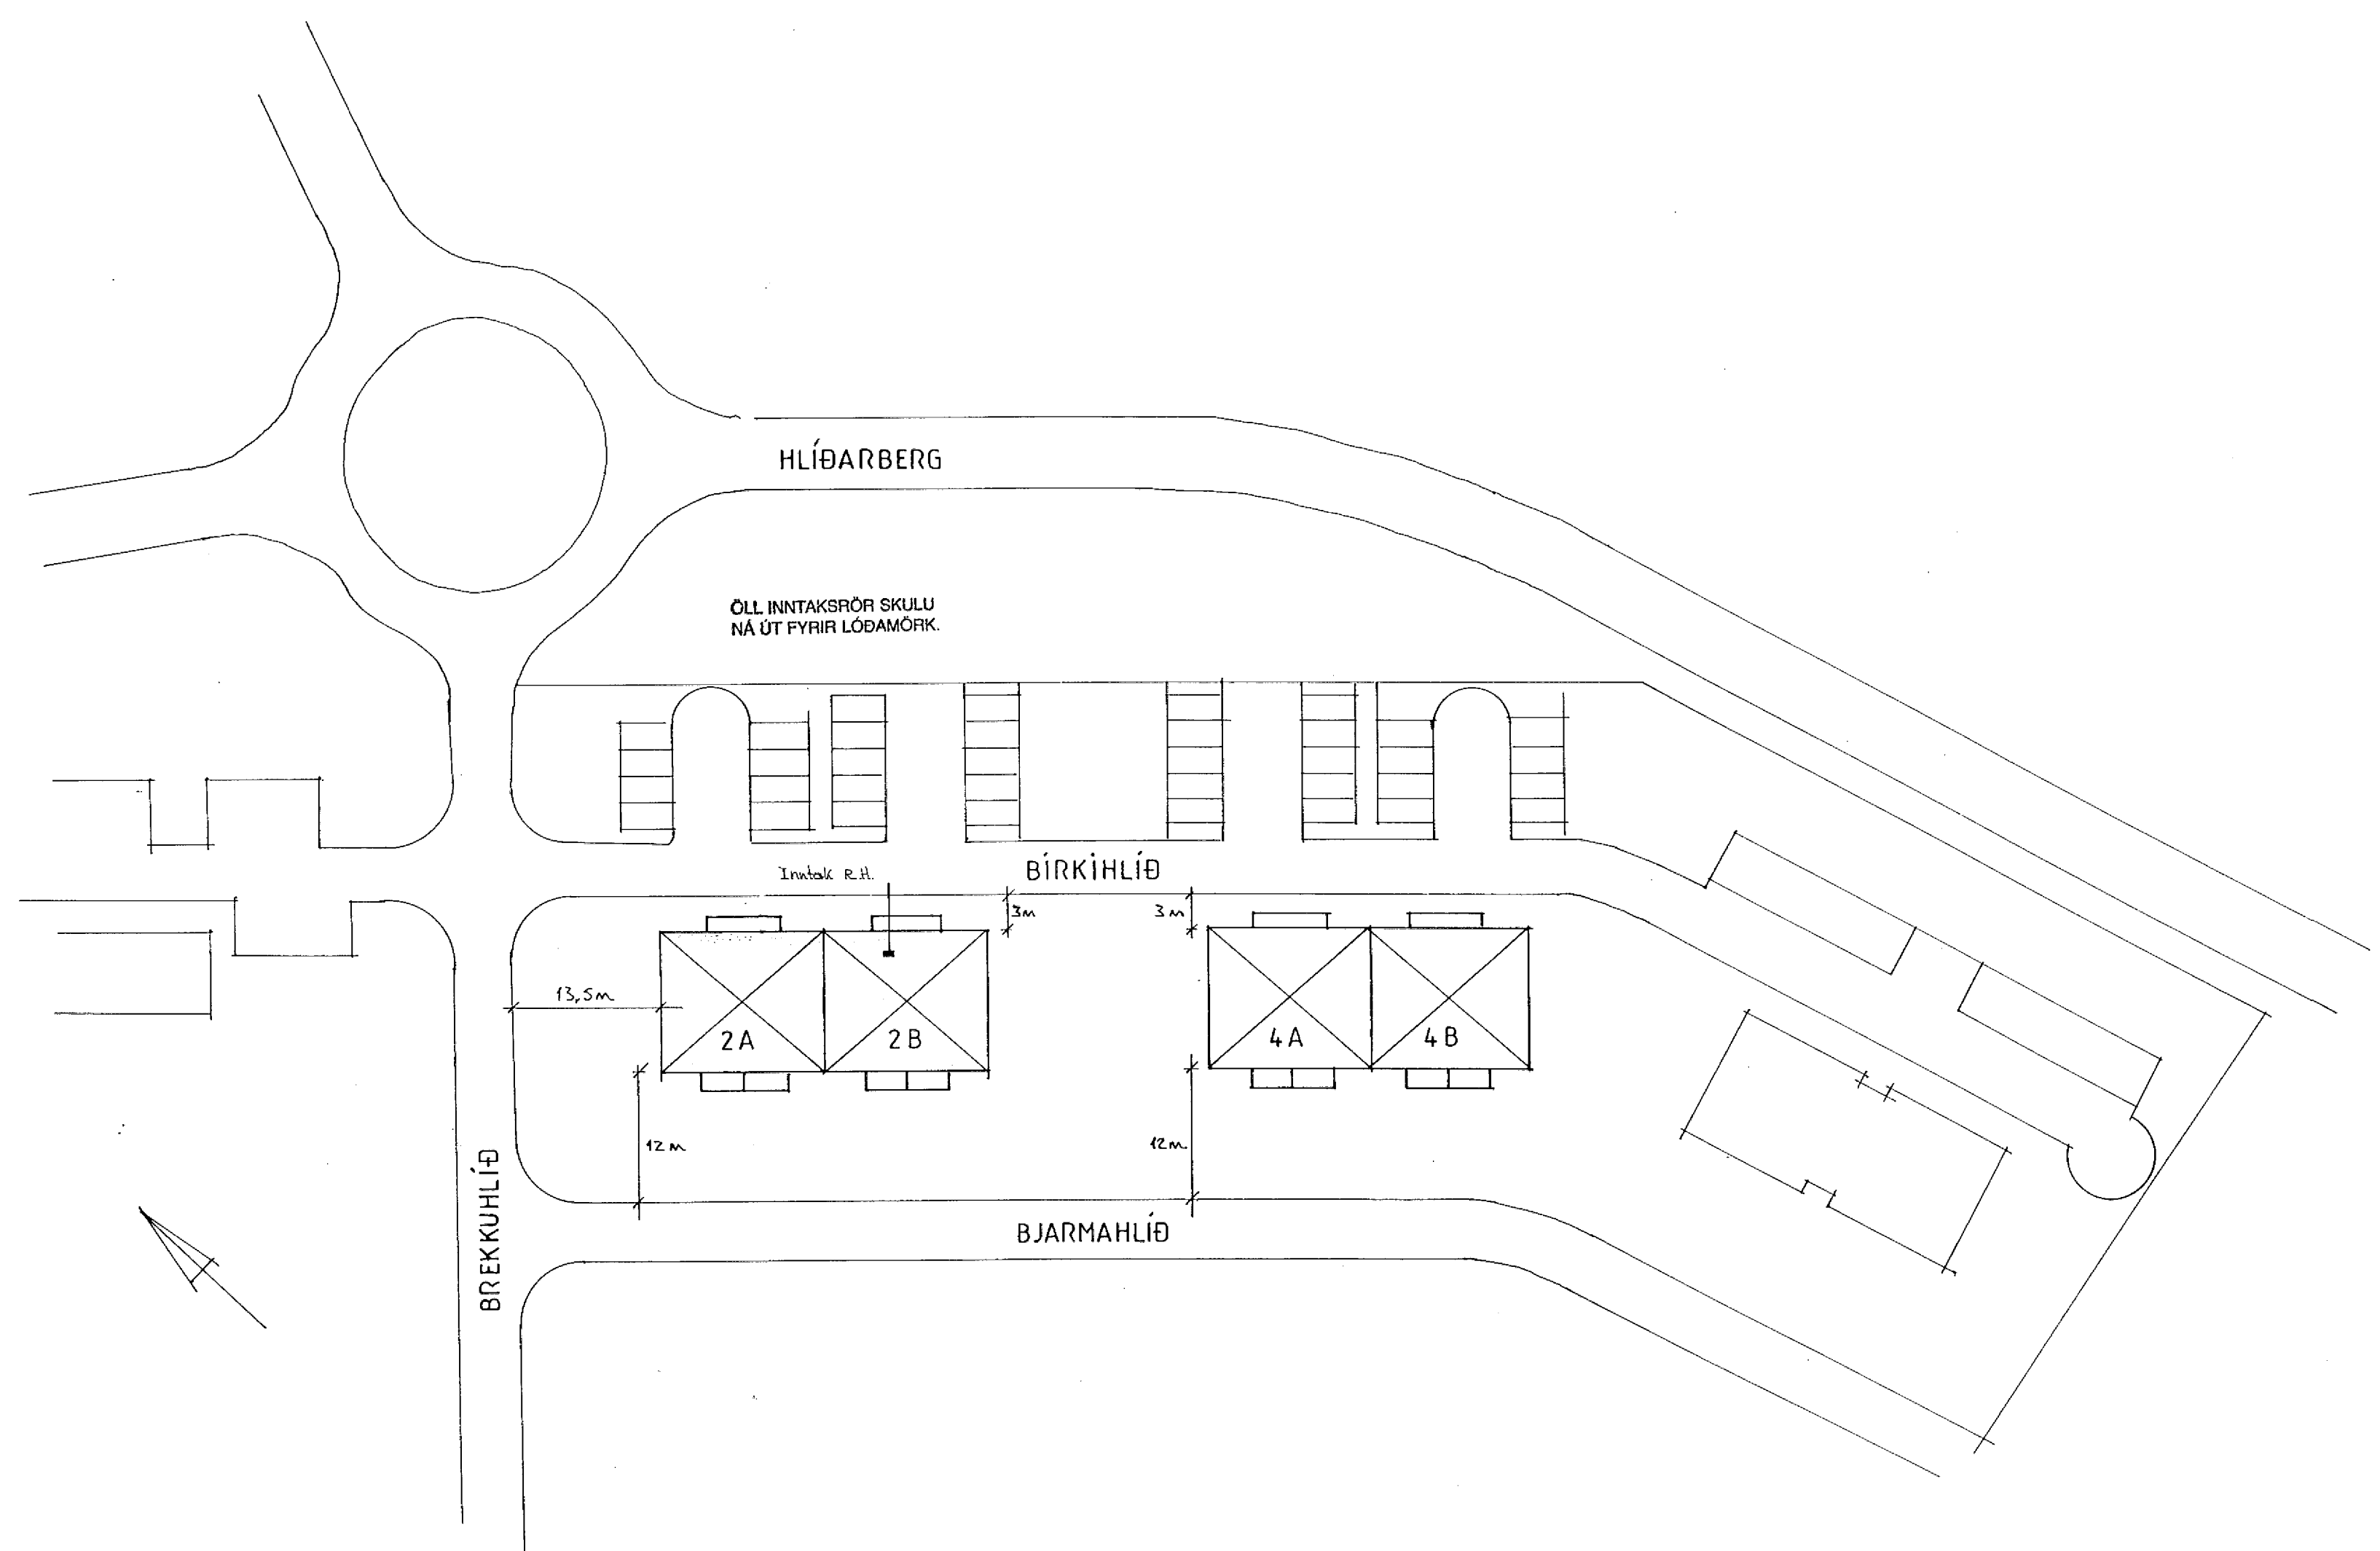

THOMAS KAABER RAFIDNFRÆÐINGUR

Teiknistofa Skólavörðustíg 3. Sími 21266

BIRKIHLÍÐ 2B
 AFSTÖÐUMYND

verk 683	bl. 1 af 5	m. 1:500	d. JAN. '93	t. TK.
breytt	samb.		Thomas Kaaber	

3139