


Samþykkt 7.9.93
 VEGNA FULLNADARFRÁGANGS
Flas Einarsson
 Ld. Rafveitu Háfnarfjarðar

Inntök samþykkt 9.19.1993
 Ld. RAFVEITU HAFNARFJARÐAR
Albert Ministinnsson

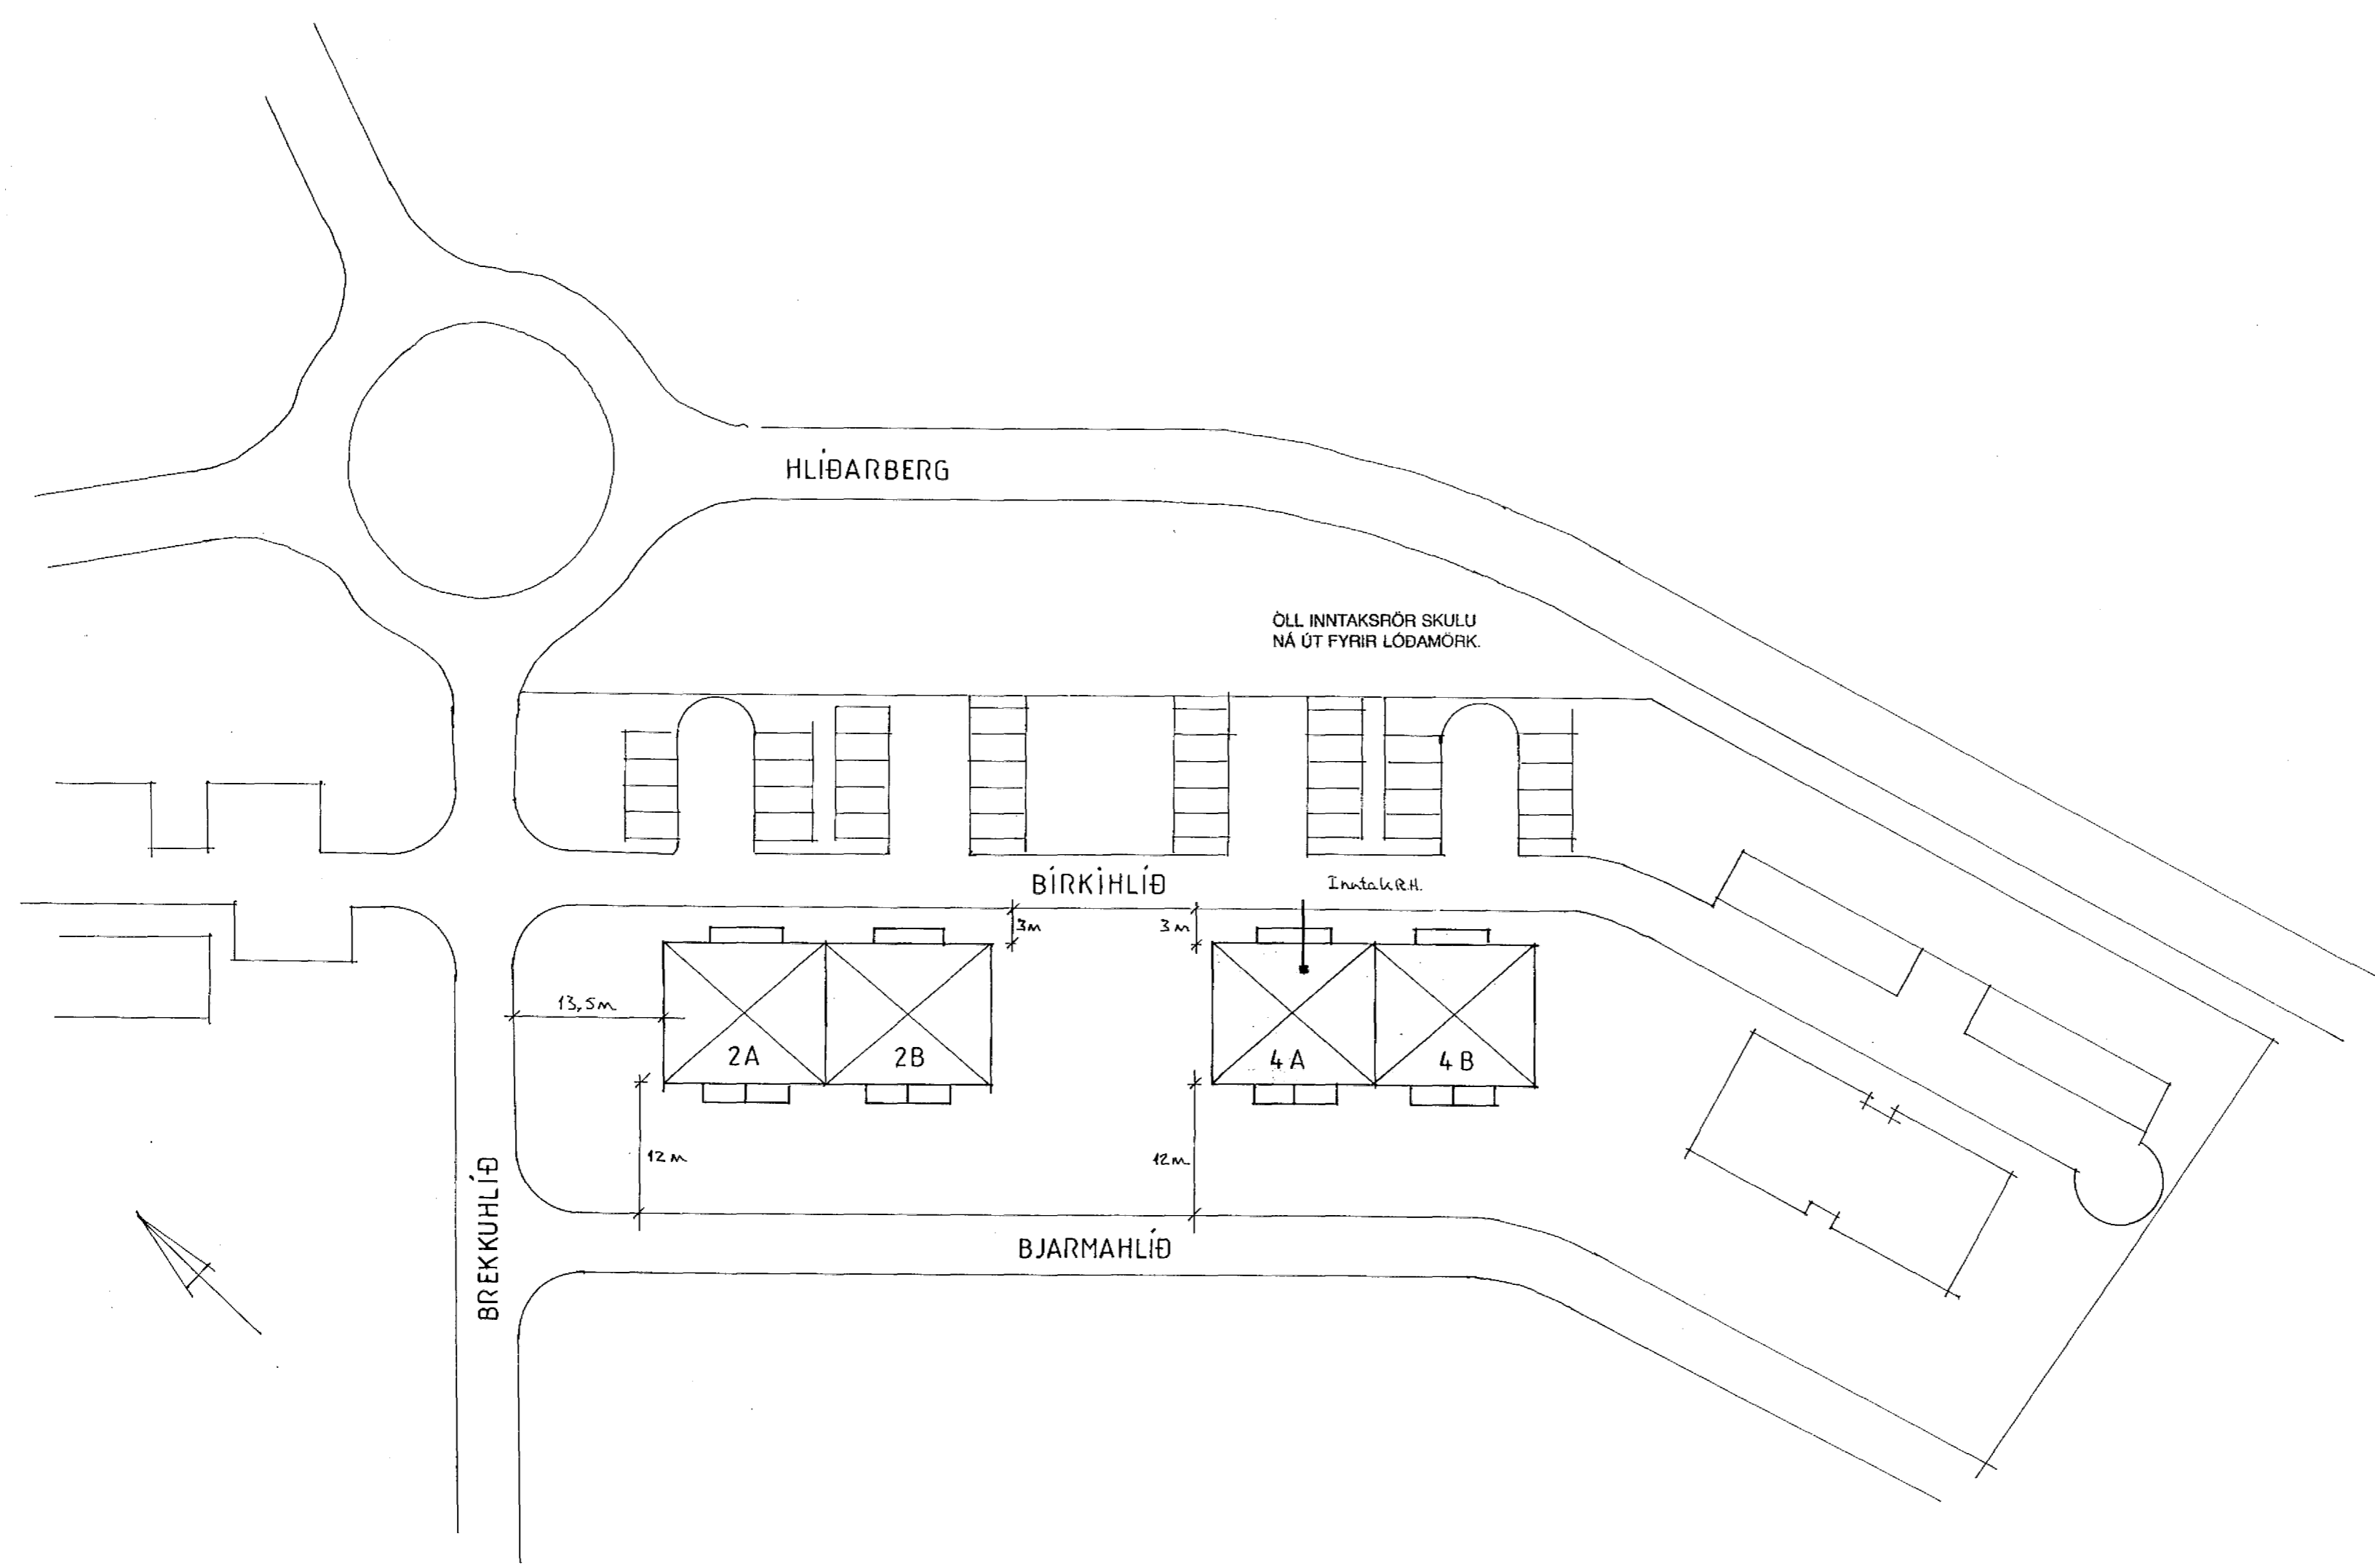

3140

THOMAS KAABER RAFIÐNFRÆÐINGUR
 Teiknistofa Skólavörðustíg 3. Sími 21266

BIRKIHLIÐ 4A
 AFSTÖÐUMYND

verk 683	bl. 1 of 5	m. 1:500	d. JAN. '93	t. TK.
breytt	Isamb	Thomas Kaaber		