


Samþykkt 7-9 1993  
 VEGNA PULLNADARFRÁGANGS  
*Flóki Guðmundsson*  
 T.A. Ráðgjafi Háskólans

Inniök samþykkt 2.19. 1993  
 h. RAFVEITU HAFNARÉIÐAR  
*Albert Músson*

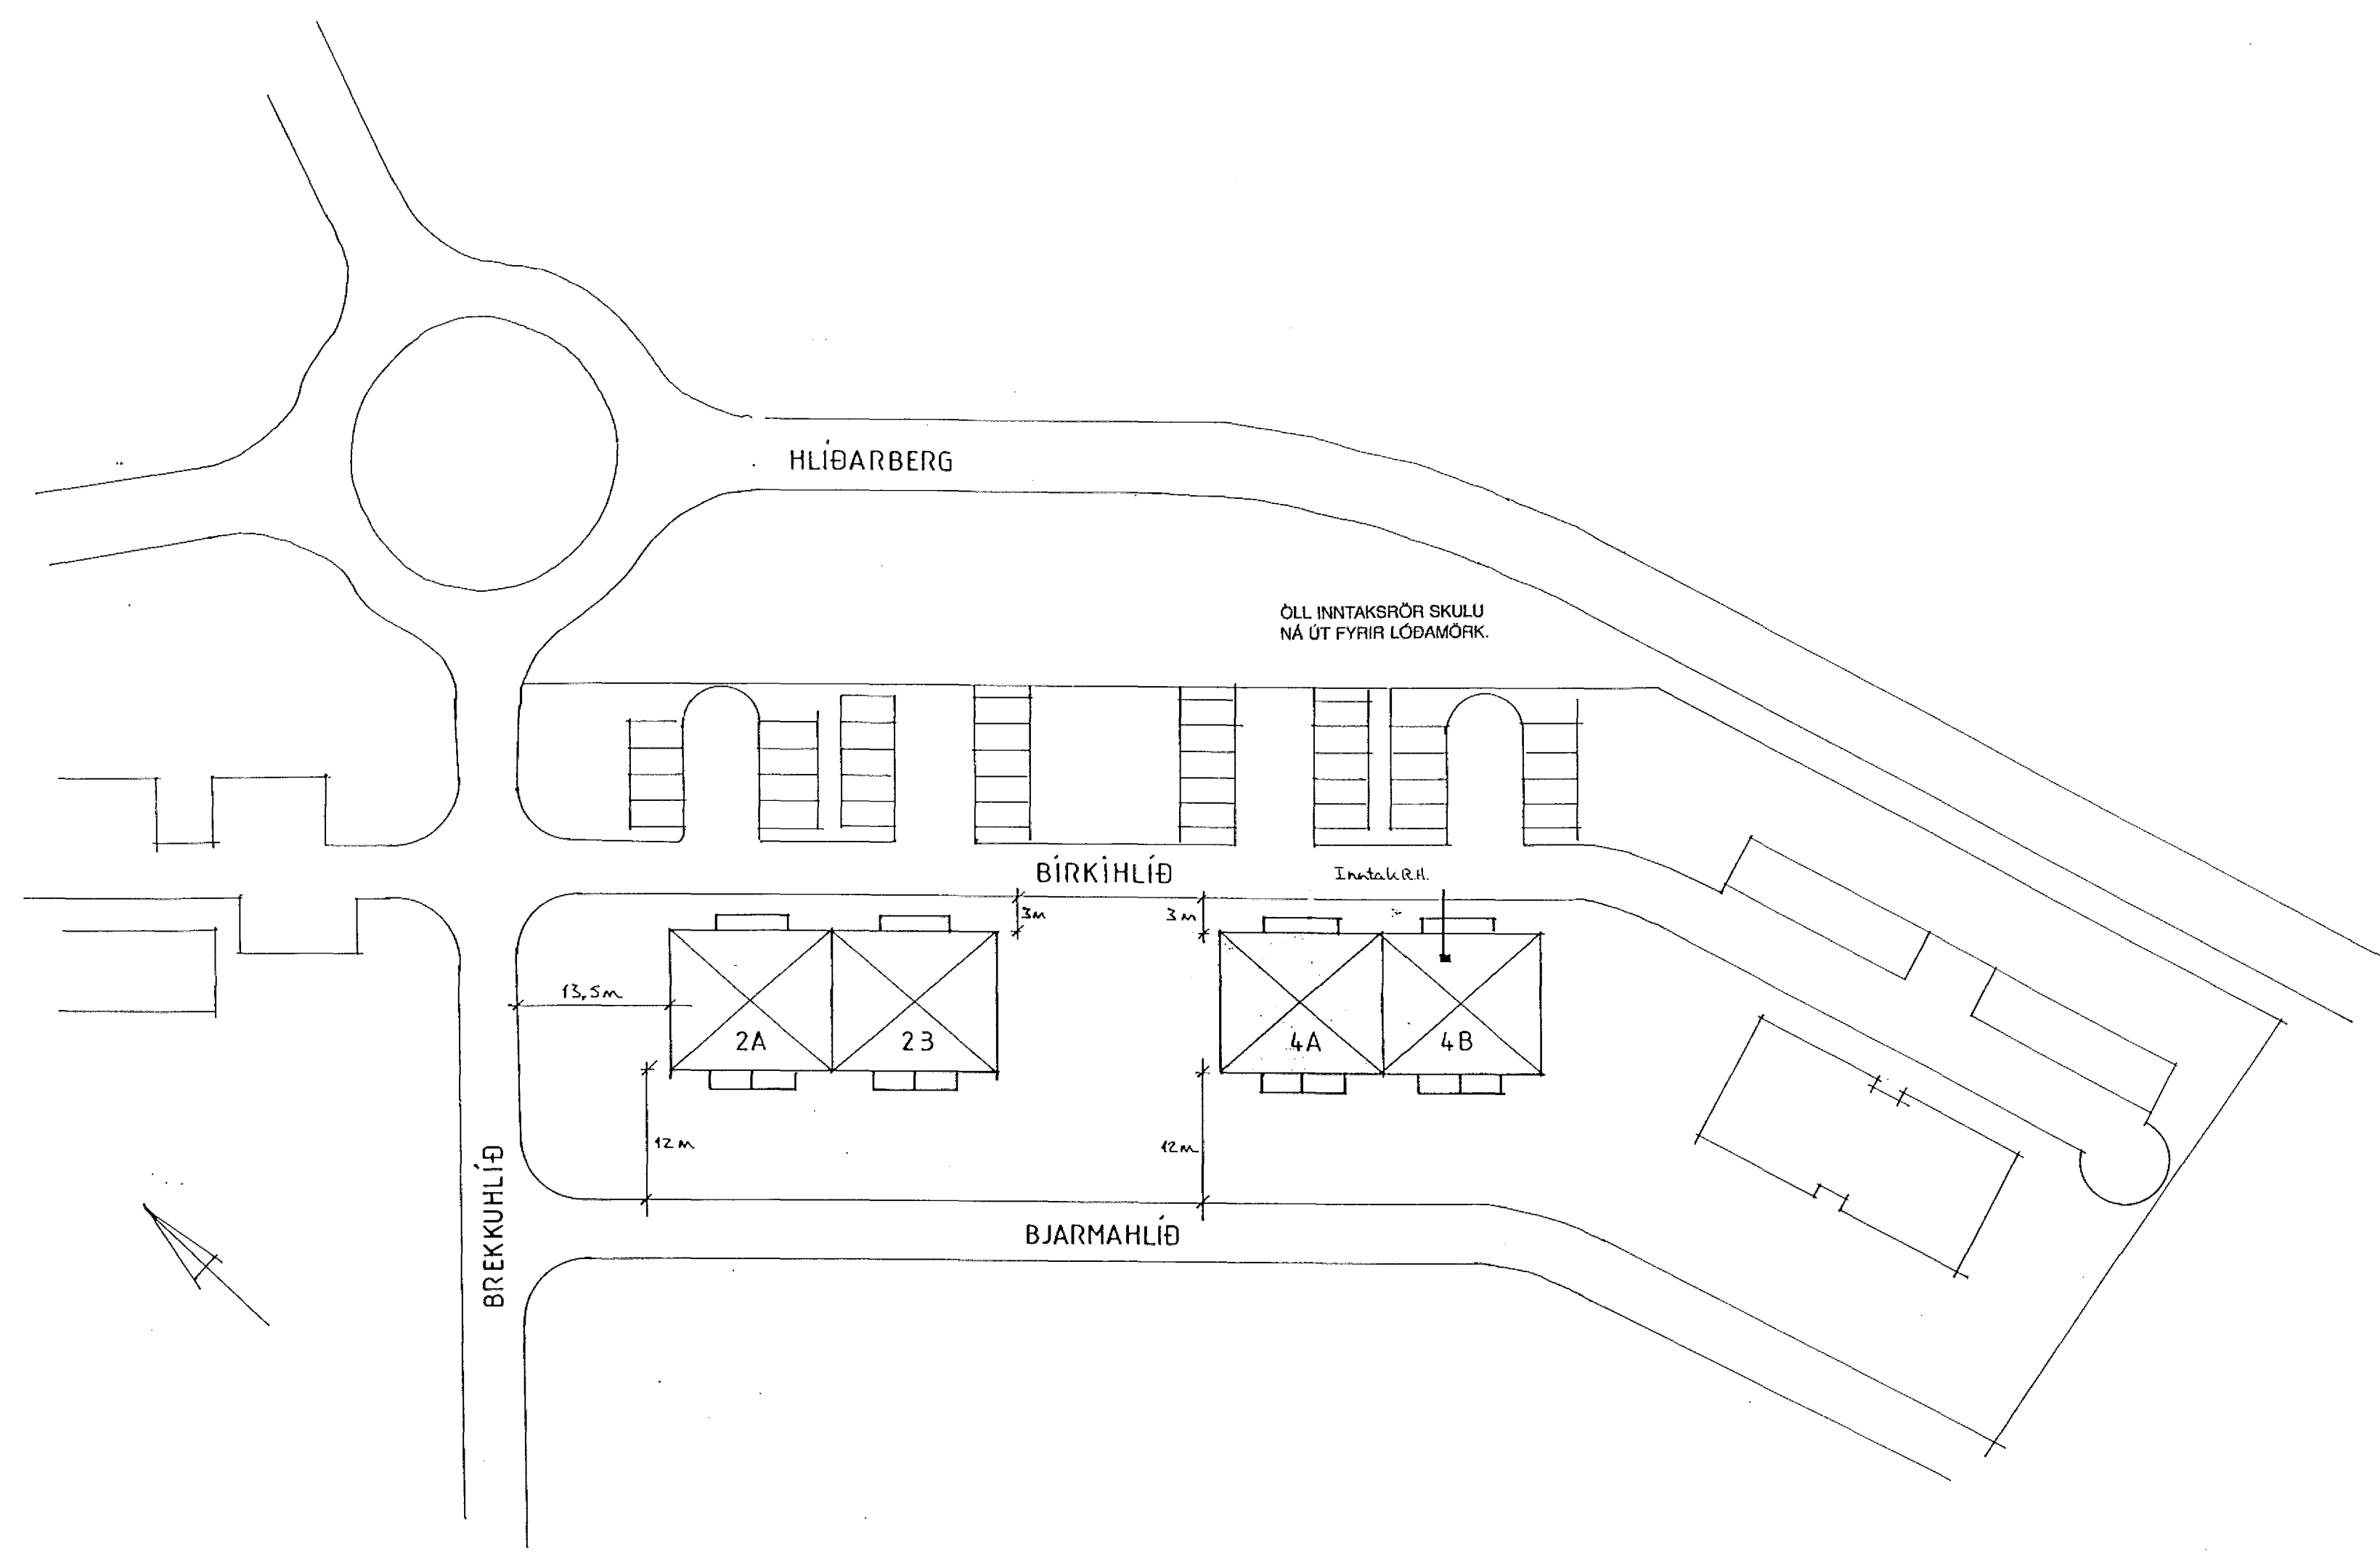

**THOMAS KAABER RAFIDNFRÆÐINGUR**  
 Teiknistofa Skólavörðustíg 3. Sími 21266

BIRKIHLÍÐ 4 B  
 AFSTÖÐUMYND

verk 683	bl. 1 of 5	m. 1:500	d. JAN. '93	t. TK.
breytt	samb.		<i>Thomas Kaaber</i>	

3141.