


MKV 1:100

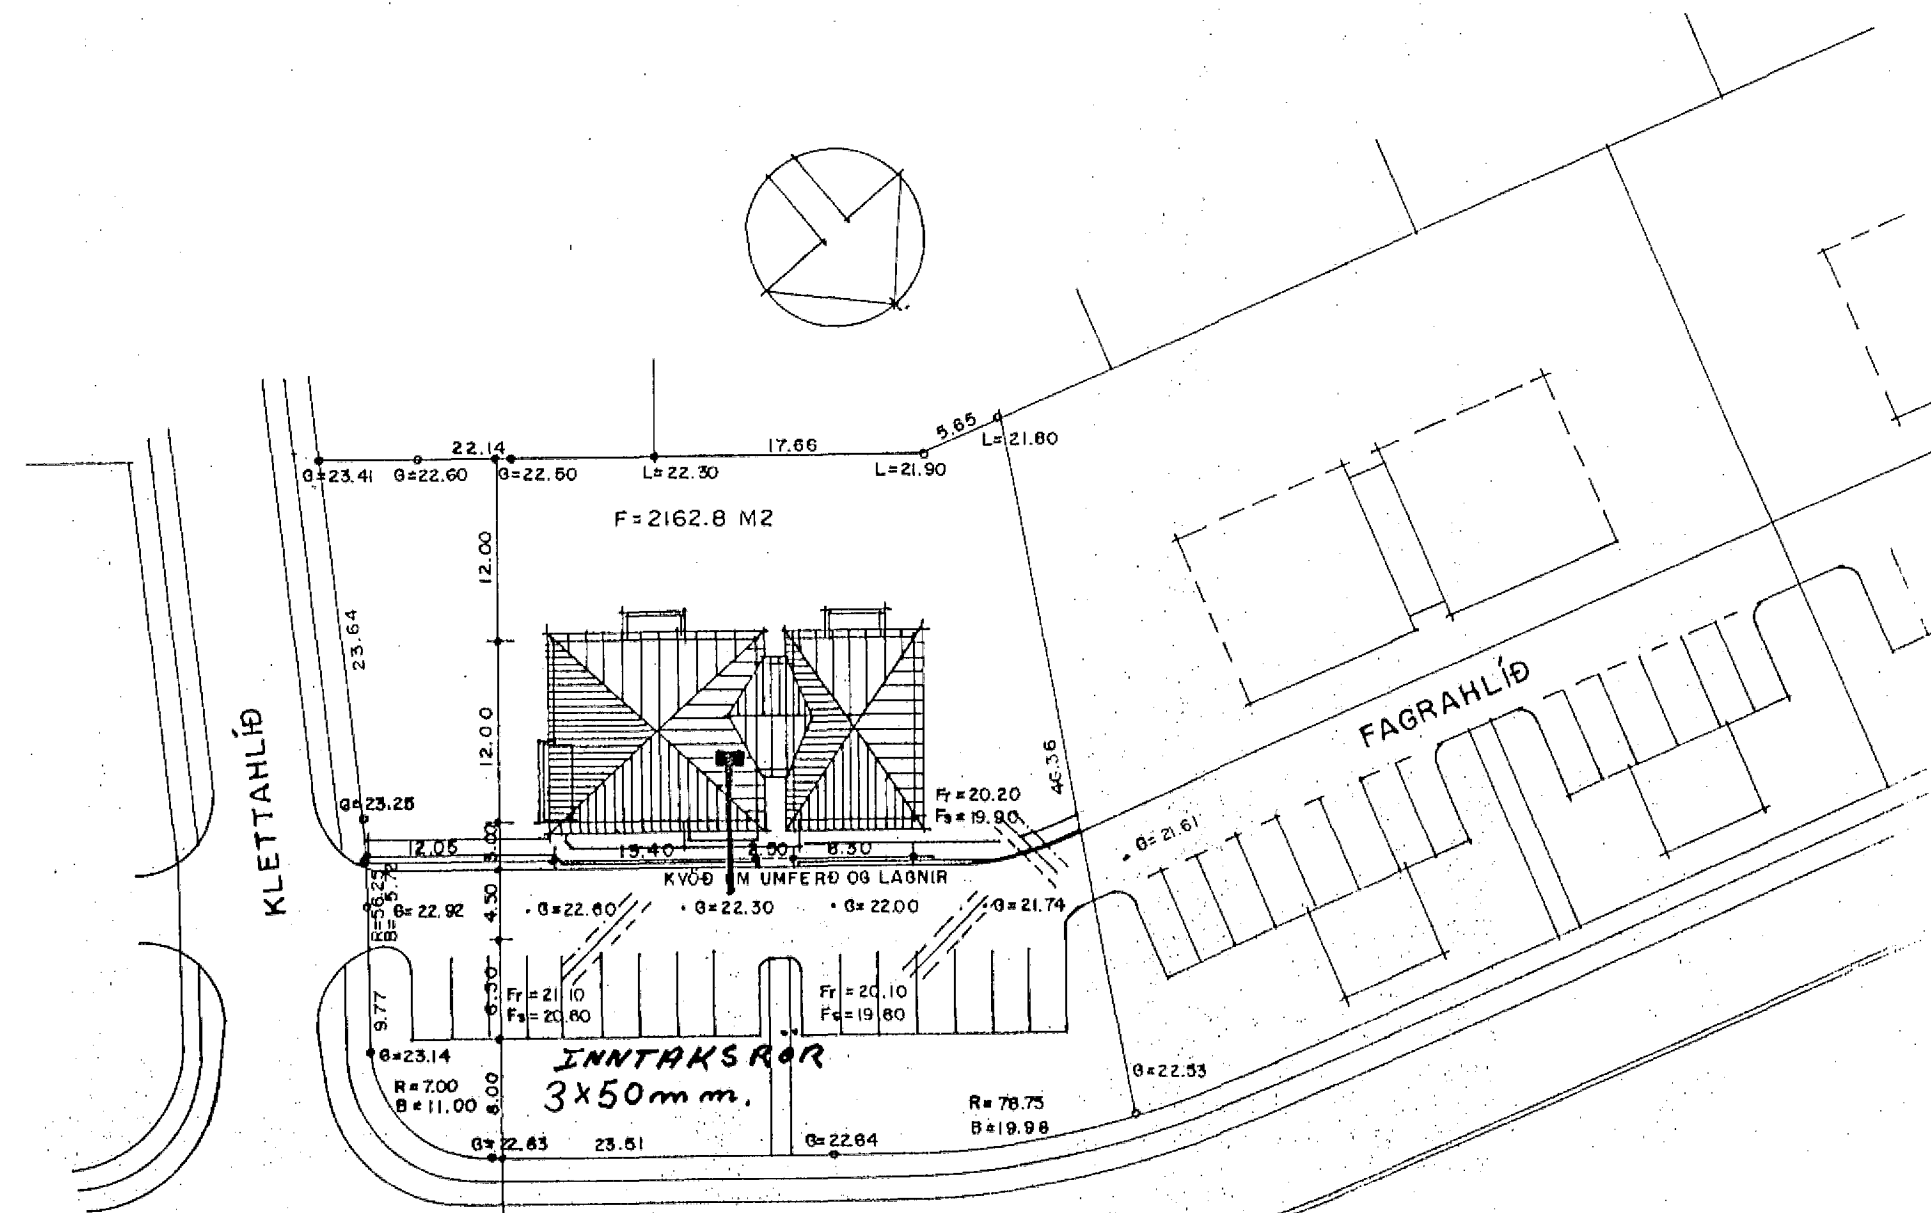

AFSTÖÐUMYND MKV. 1:500

BYGGINGARLÝSING:

HÚSIÐ ER STAÐSTEYPT Á HEFÐBUNDINN HÁTT MEÐ STÁLKLÆDDU ÞAKI. UNDIRSTÖÐUR OG BOTNPLATA ERU STAÐSTEYFT Á ÞJAPPADRI HRAUNFYLLINGU OG EÐA Á KLÖPP. ÚTVEGGIR STAÐSTEYPTIR 20 SM. EINANGRUN 10 SM. MÚRHÚÐ 2 SM. ÞAK: SPERRUR, HEILKLÆDDAR MEÐ 1x6" BORDVIÐ, ÞAKPAPPA OG ÞAKSTÁLI, ÞAKEINANGRUN 20 SM. STEINULL.

STÆRDIR:

1. hæð er:	286,5 m2 br.	773,6 m3 br.
2. hæð er:	271,2 m2 br.	732,2 m3 br.
3. hæð er:	271,2 m2 br.	732,2 m3 br.
Þak er:		230,0 m3 br.
SAMTALS:	828,9 m2 br.	2.468,0 m3 br.
Flatarmál lóðar er:	2162,8 m2.	

Stærðir einstakra íbúða eru:

Íbúð nr.	Íbúð:	Flatarm.		
		íbúðar m2.	sam- eign.	íbúðar samtals.
01-01.	2ja. herf	53,1	9,8	62,9 m2 br.
01-02.	3ja. herf	82,3	9,8	92,1 m2 br.
01-03.	4ra. herf	99,2	9,8	109 m2 br.
02-01.	2ja. herf	70	9,8	79,8 m2 br.
02-02.	3ja. herf	83	9,8	92,8 m2 br.
02-03.	4ra. herf	99,2	9,8	109 m2 br.
03-01.	2ja. herf	70	9,8	79,8 m2 br.
03-02.	3ja. herf	83	9,8	92,8 m2 br.
03-03.	4ra. herf	99,2	9,8	109 m2 br.

Fagrahlið 3
Snið og afstöðumynd
Teikn Júní 1993
Teiknari Jónas Stefánsson

Jónas Stefánsson

X