


rafmagn  $\phi 50 + \phi 25$   
 sími  $\phi 50$   
 loflnet  $\phi 50$   
 inntaksrör skulu  
 ná til fyrir loftarmörk

inntök samþykkt 6.17. 1993  
 f. h. RAFVEITU HAFNARFJÁRDAR  
 Albert Meisner

HÚSVEITA TENGIST Á FASA T.

Samþykkt 7/11 93  
 VEONA FULLNAGARFRÁBANDI  
 Gunnar L. Meisner  
 f. h. Rafveita Hafnarfjarðar

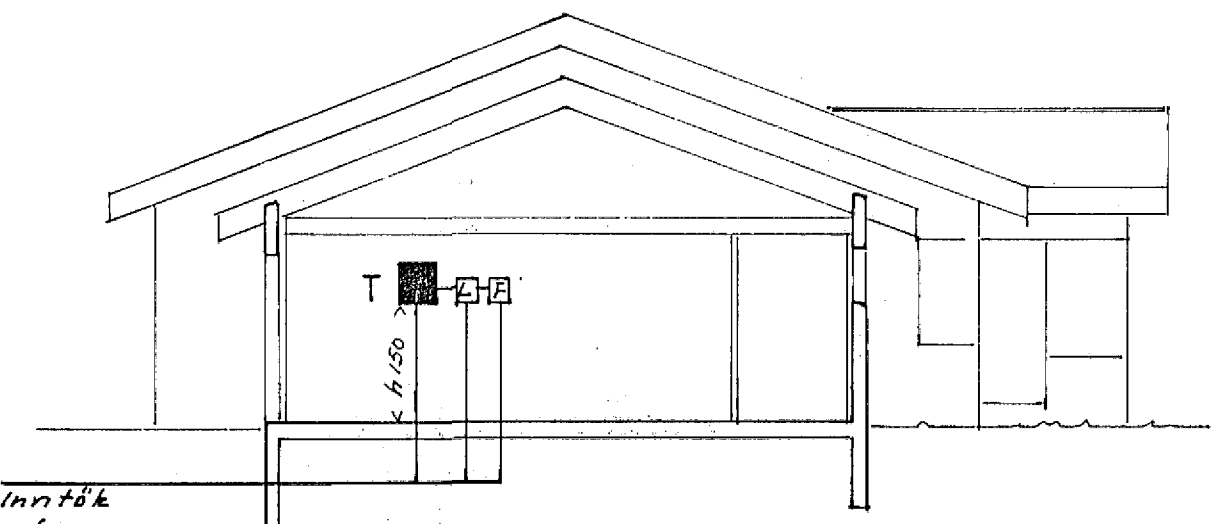

Inntök  
 rafmagn  $\phi 50 + \phi 25$   
 Sími  $\phi 50$   
 loflnet  $\phi 50$

Snid M. 1:100

3128

FURUHLÍÐ 5 HAFNARFIRÐI			
	DAGS.	NAFN	KVARDI
FRDR	04'93	F. G. H.	1:50
TEIKN		F. G. H.	1:100
SAM			MÁL.
Féu G. Heimanum s. 54160 Hafnarf.		Nr.	bl. 1 af 2

BREYTING DAGS TEIKN SAMB