



Sniðmynd 1:100

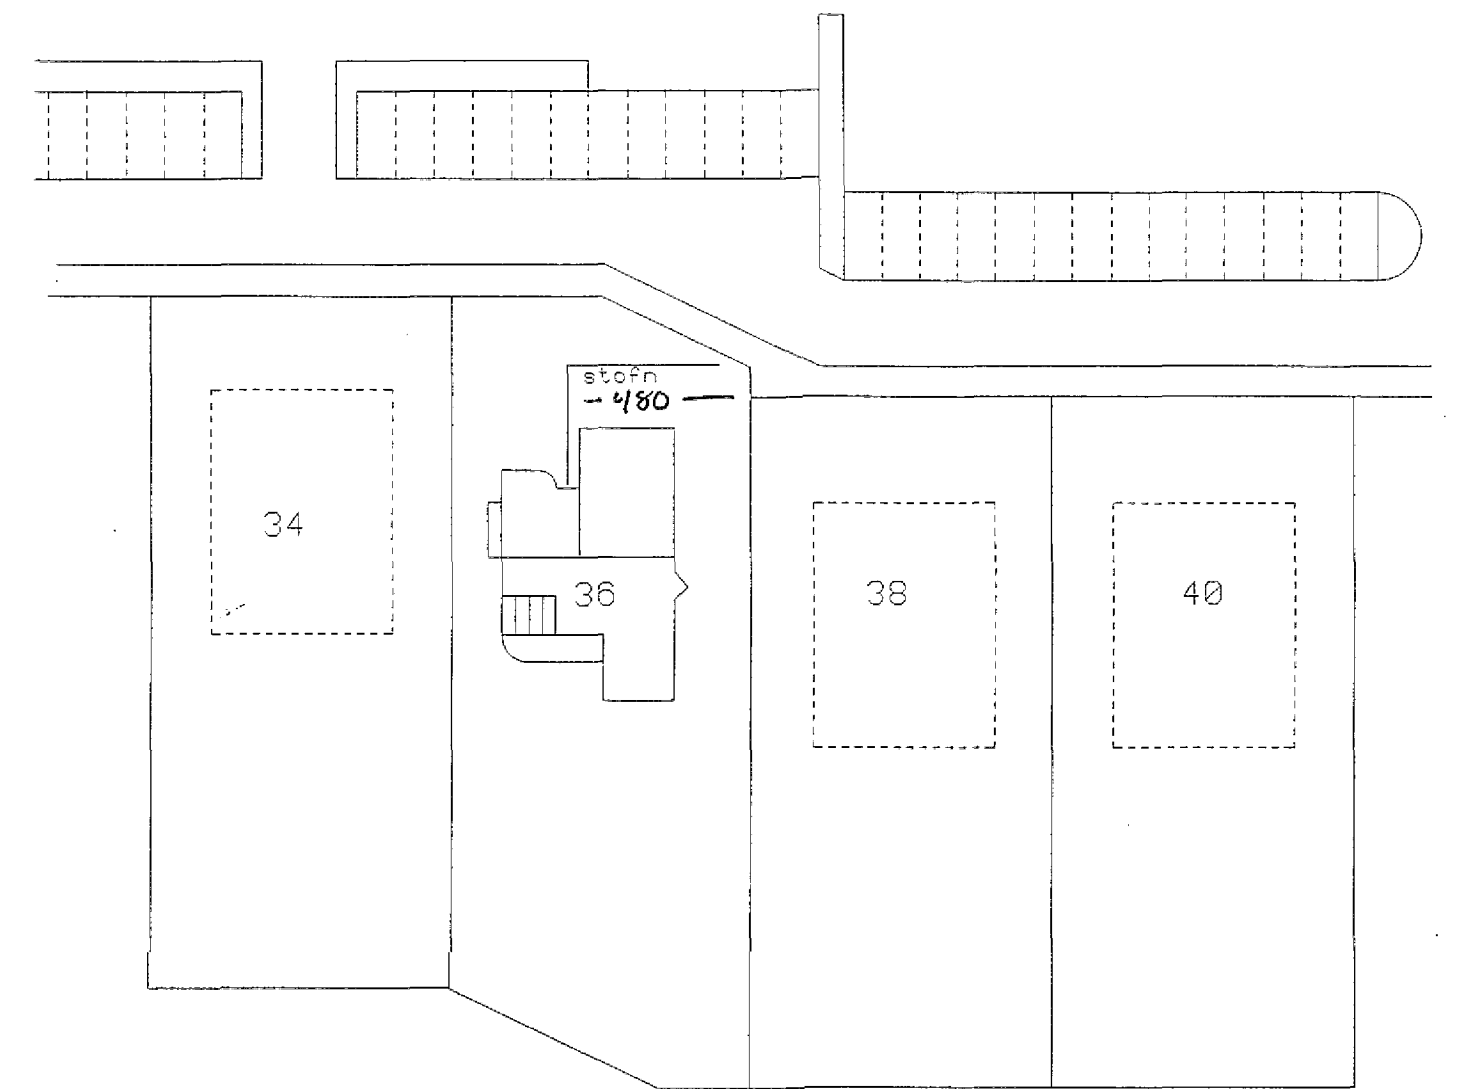

Afstöðumynd 1:500

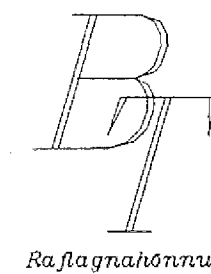


Teiknaði:

Björn Traustason.
Rafidnifræðingur
s. 671249

verki: Klukkuberg 36 Hafnarfirði

mkv: 1:50

bts: 9 af 9

dags: 13. ágúst 1992

sign: *Björn Traustason*