




GRUNNMYND 2 HÆÐ. MKV. 1:100.

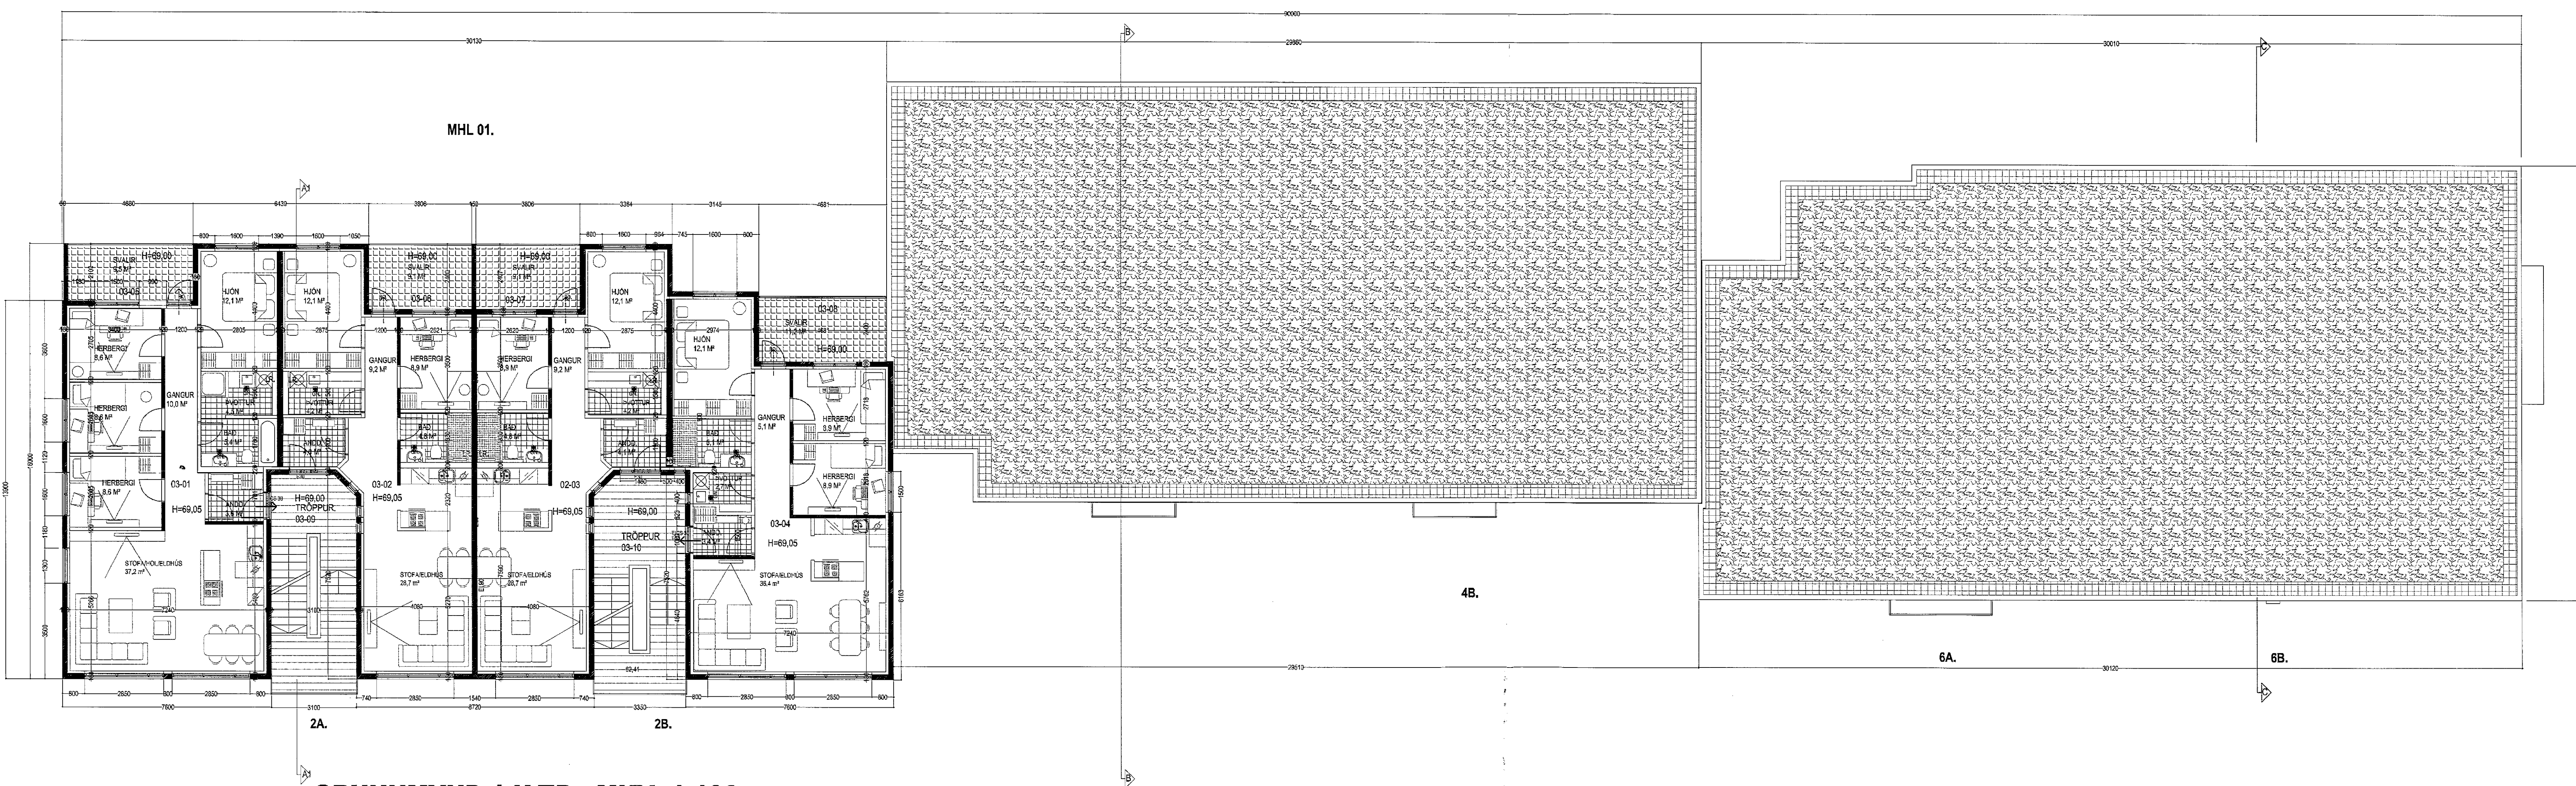

GRUNNMYND 1 HÆÐ. MKV. 1:100.

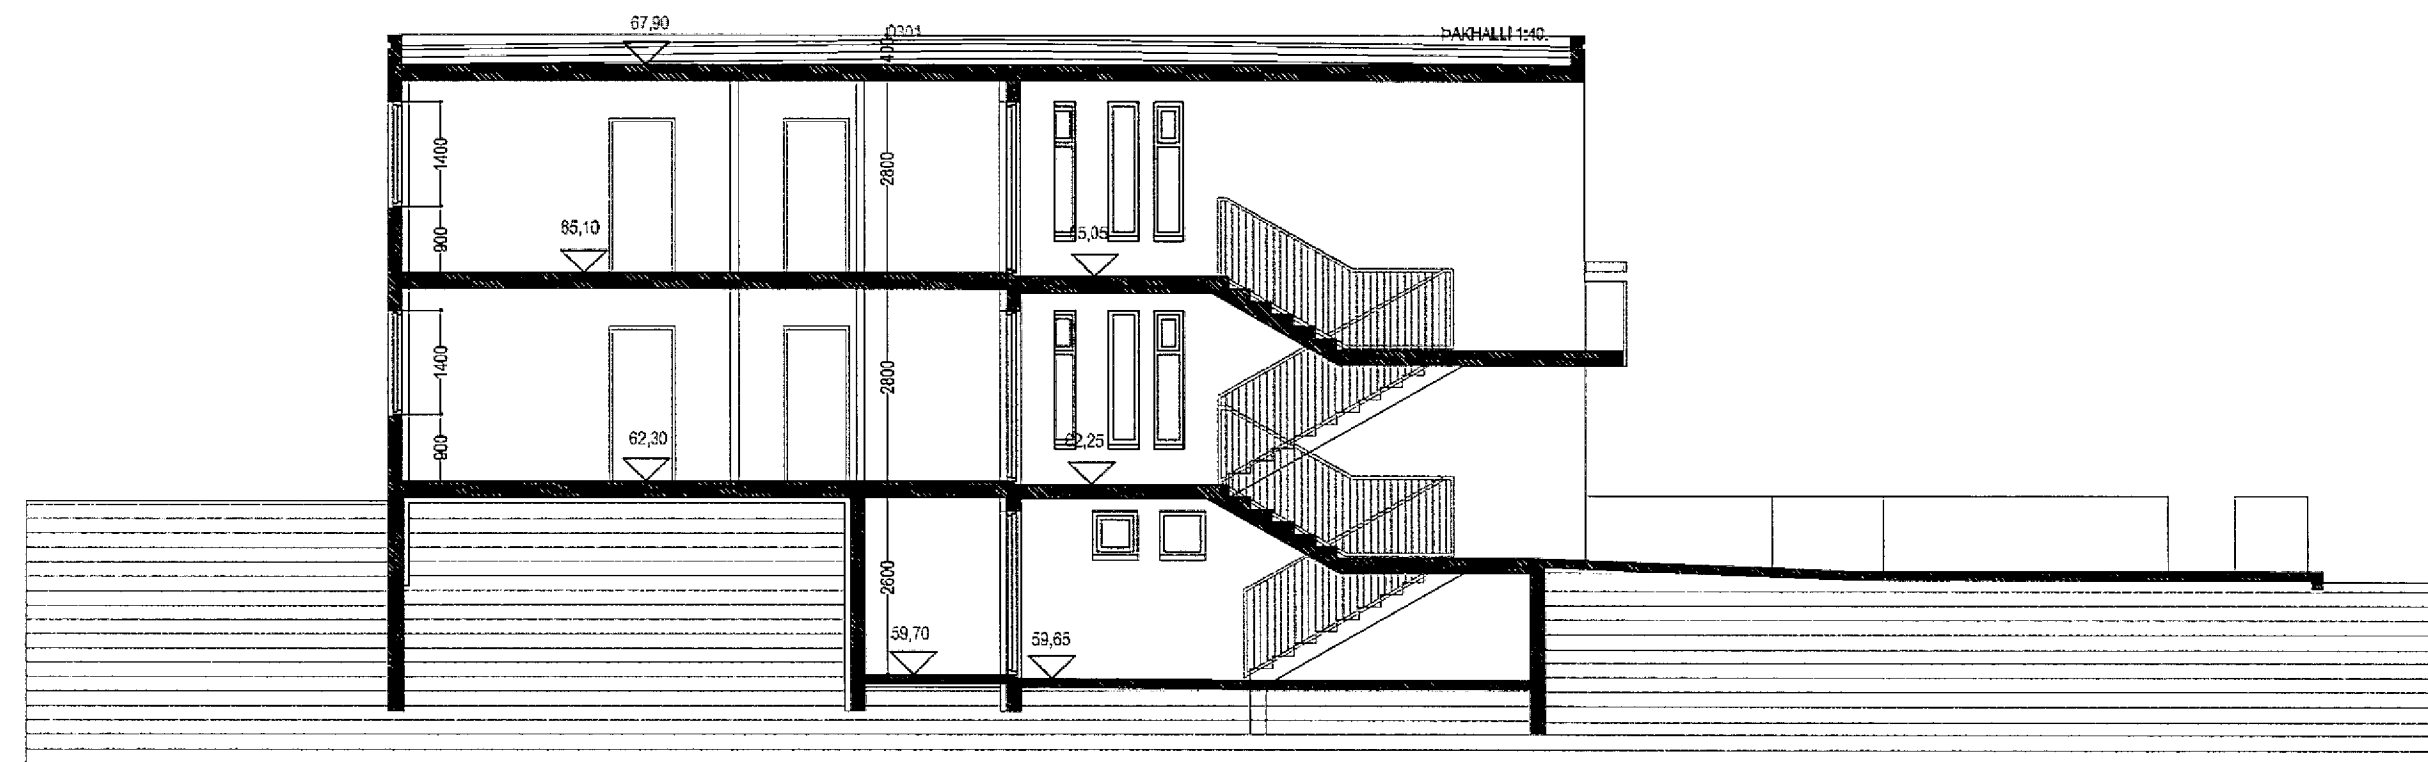

SNID B-B. MKV. 1:100.

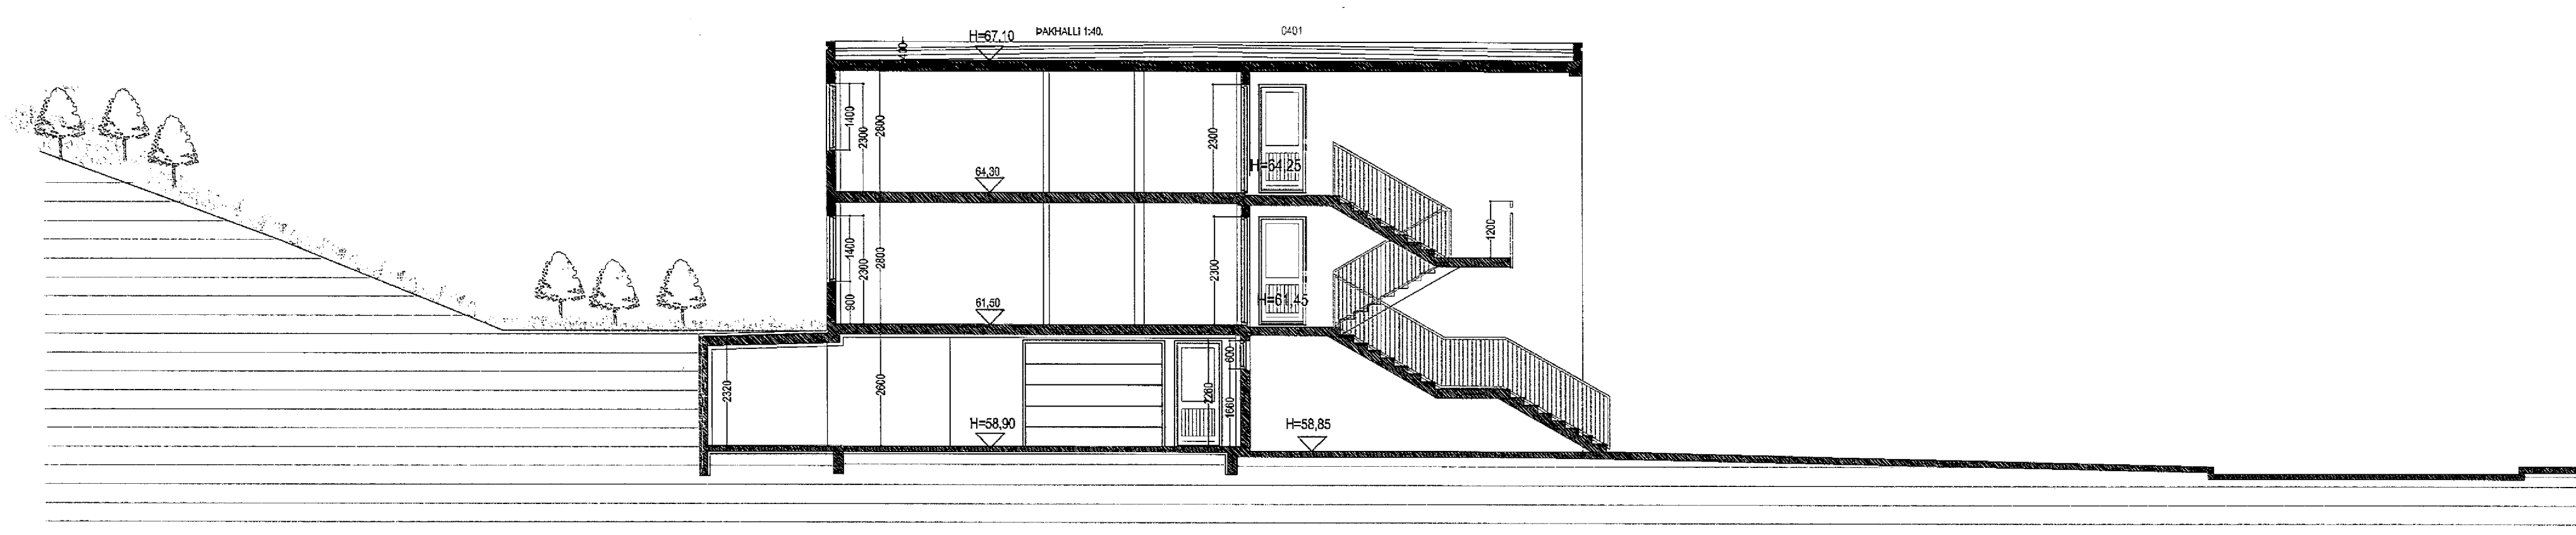

SNID C-C. MKV. 1:100.

**DALSÁS 2 - 4 - 6 HAFNARFIRÐI.**

Sigurður Þorvarðarson byggingafræðingur bfi.  
Teiknistofan Strandgötu 11 220 Hafnarfirði.  
Sími: 5651510. Netfang: teiknistofan@bimnet.is  
STH teiknistofan ehf. kl. 510288-2769. Kl. aðalfónumur: 141250-4188.

Skýfingur:	Aðaluppdráttur.
Tekning:	Grunnmynd 2h og 3h. smíðmynd.
Mælikvæði:	1:100. Dagsetning: 18 apríl 2012.
Undirskrift:	25/11/13 [Signature]
Blað nr.:	2 af 5.
Breyti:	Svölum 8 1 hæð breytt í varandi í nóvember 2013m svo og hæðarlegu baklóðir. Búðarbergjum breytt settar sturtu í staðin f. baklóðir.