


AFSTÖÐUMYND MKV 1:500

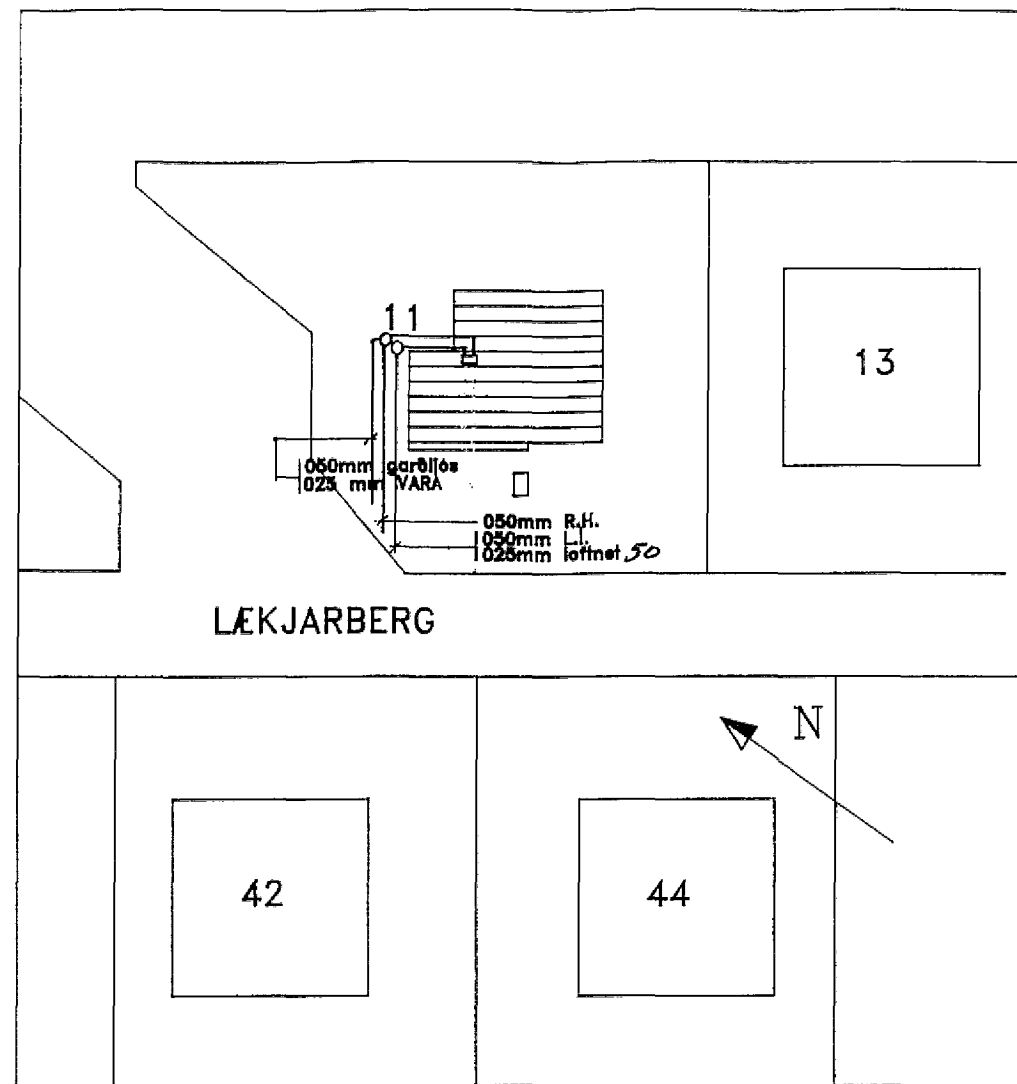


SKÝRINGAR:


LAGNIR ERU HULDAR PÍPULAGNIR MED 3 VÍRUM.
 PÍPUR ERU 016mm Í ÞVERMÁL.
 GILDLEIKI SJÁ EINLÍNUMYND.
 HÆÐ Á ROFUM SÉ 110cm.
 HÆÐ Á TEINGLUM SÉ 20cm.
 HÆÐ Á SMÁSPENNUTEINGLUM SÉ 20cm.
 MÁLSTRAUMUR ROFA SÉ 10A OG TENGLA 16A.
 AÐ LJÓSUM UTANHÜSS SKAL LEGGJA STRENG ÍDREGINN Í PÍPU.
 HÆÐ TENGLA Í BÍLSKÚR OG ÞVOTTAHÚSI SÁ 110cm.
 MÁL ERU GEFIN Í cm OG MIÐAST FRÁ FULLFRÁGENGNUM GÓLFI.

NEMA AÐ ANNARS SÉ GETIÐ.


SNID Í STEYPUMÓT

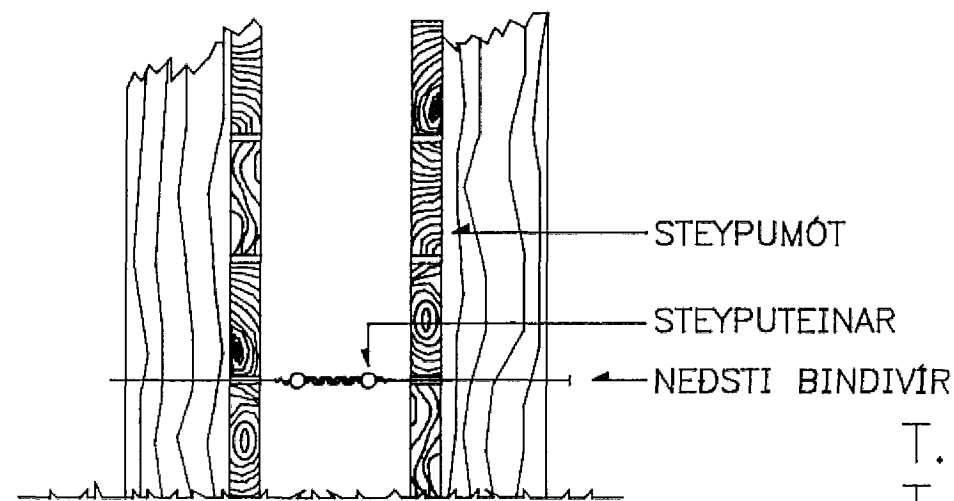

SNID Í INNTAK

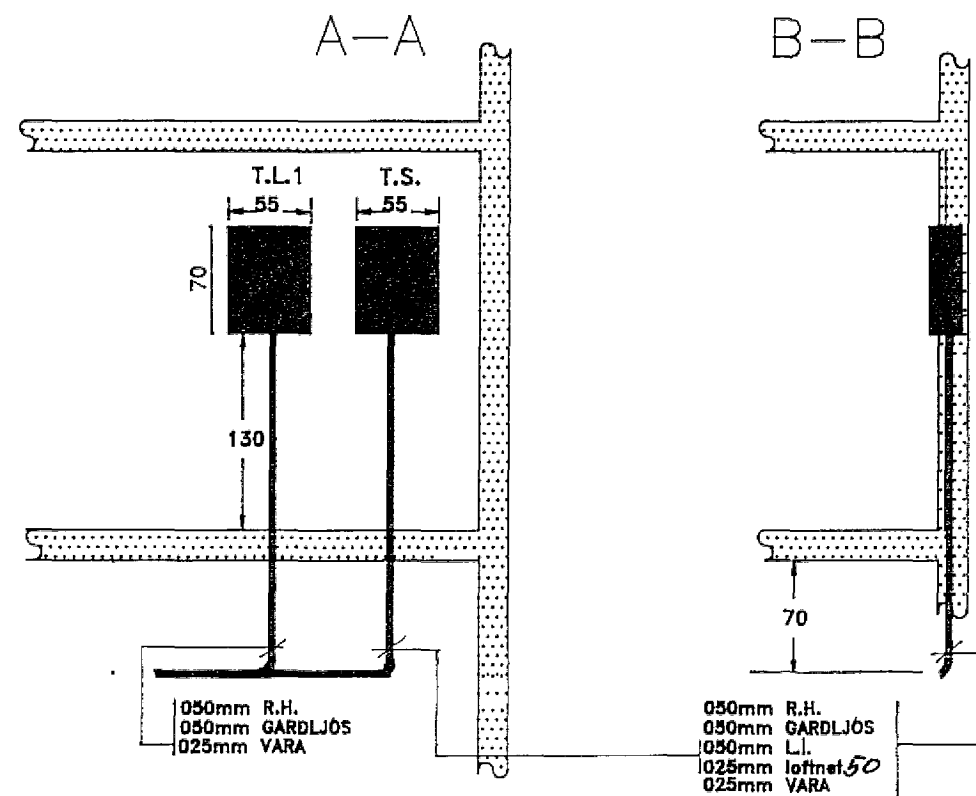

FRÁGANGUR Á SAMTENGINGUM STEYPUATEINA FYRIR SÖKKULJARÐSKAUT

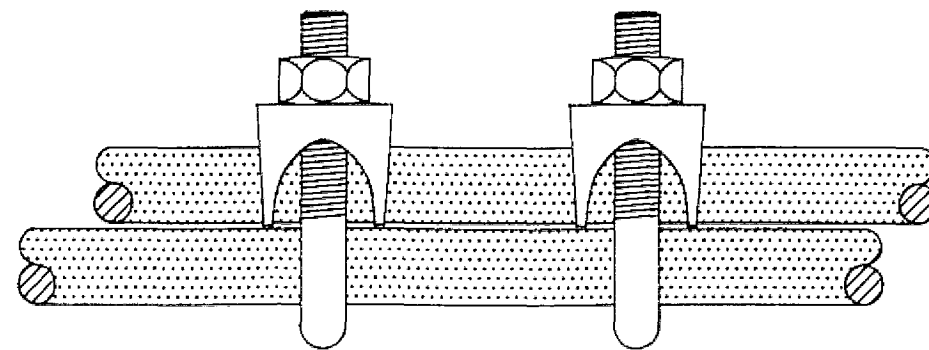


ÖLL INNTAKSRÖR SKULU NÁ ÚT FYRIR LÖÐAMÖRK.

- T.L.1 : TAFLA FYRIR LÁGSPENNU.
- T.L.2 : TAFLA FYRIR LÁGSPENNU.
- STÆRÐ 55X70 cm, HÆÐ UNDIR NEDRI BRÚN 130 cm
- T.L.3 : TAFLA FYRIR LÁGSPENNU.
- STÆRÐ 30X20 cm ALINNFELLD, HÆÐ N.BRÚN 160cm
- T.S. : TAFLA FYRIR SMÁSPENNU
- PÍPUR Í GÓLFI

- L. : LOFTNET
- F. : SÍMI
- H : HÁTALARAR. H110, 16A
- H110, 16A
- H40, 25A
- Þ.V. : ÞVOTTAVÉL. H110, 16A
- Þ.U. : ÞURKARI H40, 16A
- E.V. : ELDAVÉL H150, 16A
- OFN : OFN H40, 16A
- UP : UPPÞVOTTAVÉL
- ÖÖ : ÖRBYLGUOFN
- ÍS : ÍSSKÁPUR

HANNAÐ	JJ
TEIKN	JJ
YFIRF.	JJ
SAMP.	
VERKNR.	345
GEYMSLUNR.	1011

JÚLÍUS JÓHANNESSON
 RAFTÆKNIFRÆÐINGUR
 HJALLABRAUT 37.
 220 HAFNARFIRÐI

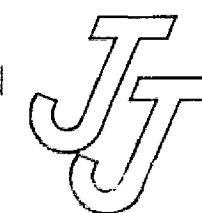

LÆKJARBERG 11.
 HAFNARFIRÐI
 AFSTÖÐUMYND, SNID OG SKÝRINGAR

ÚTG.	DAGS.	TEIKN. [BREYTT] YFIRF.	SAMP.	DAGS.	01.11.91
------	-------	------------------------	-------	-------	----------

TEIKN. NR.	1.001	NÆSTA TEIKN. NR.	1.002	ÞTG.
------------	-------	------------------	-------	------

01.06.93 BREYTING Á INNTAKSPÍPUM