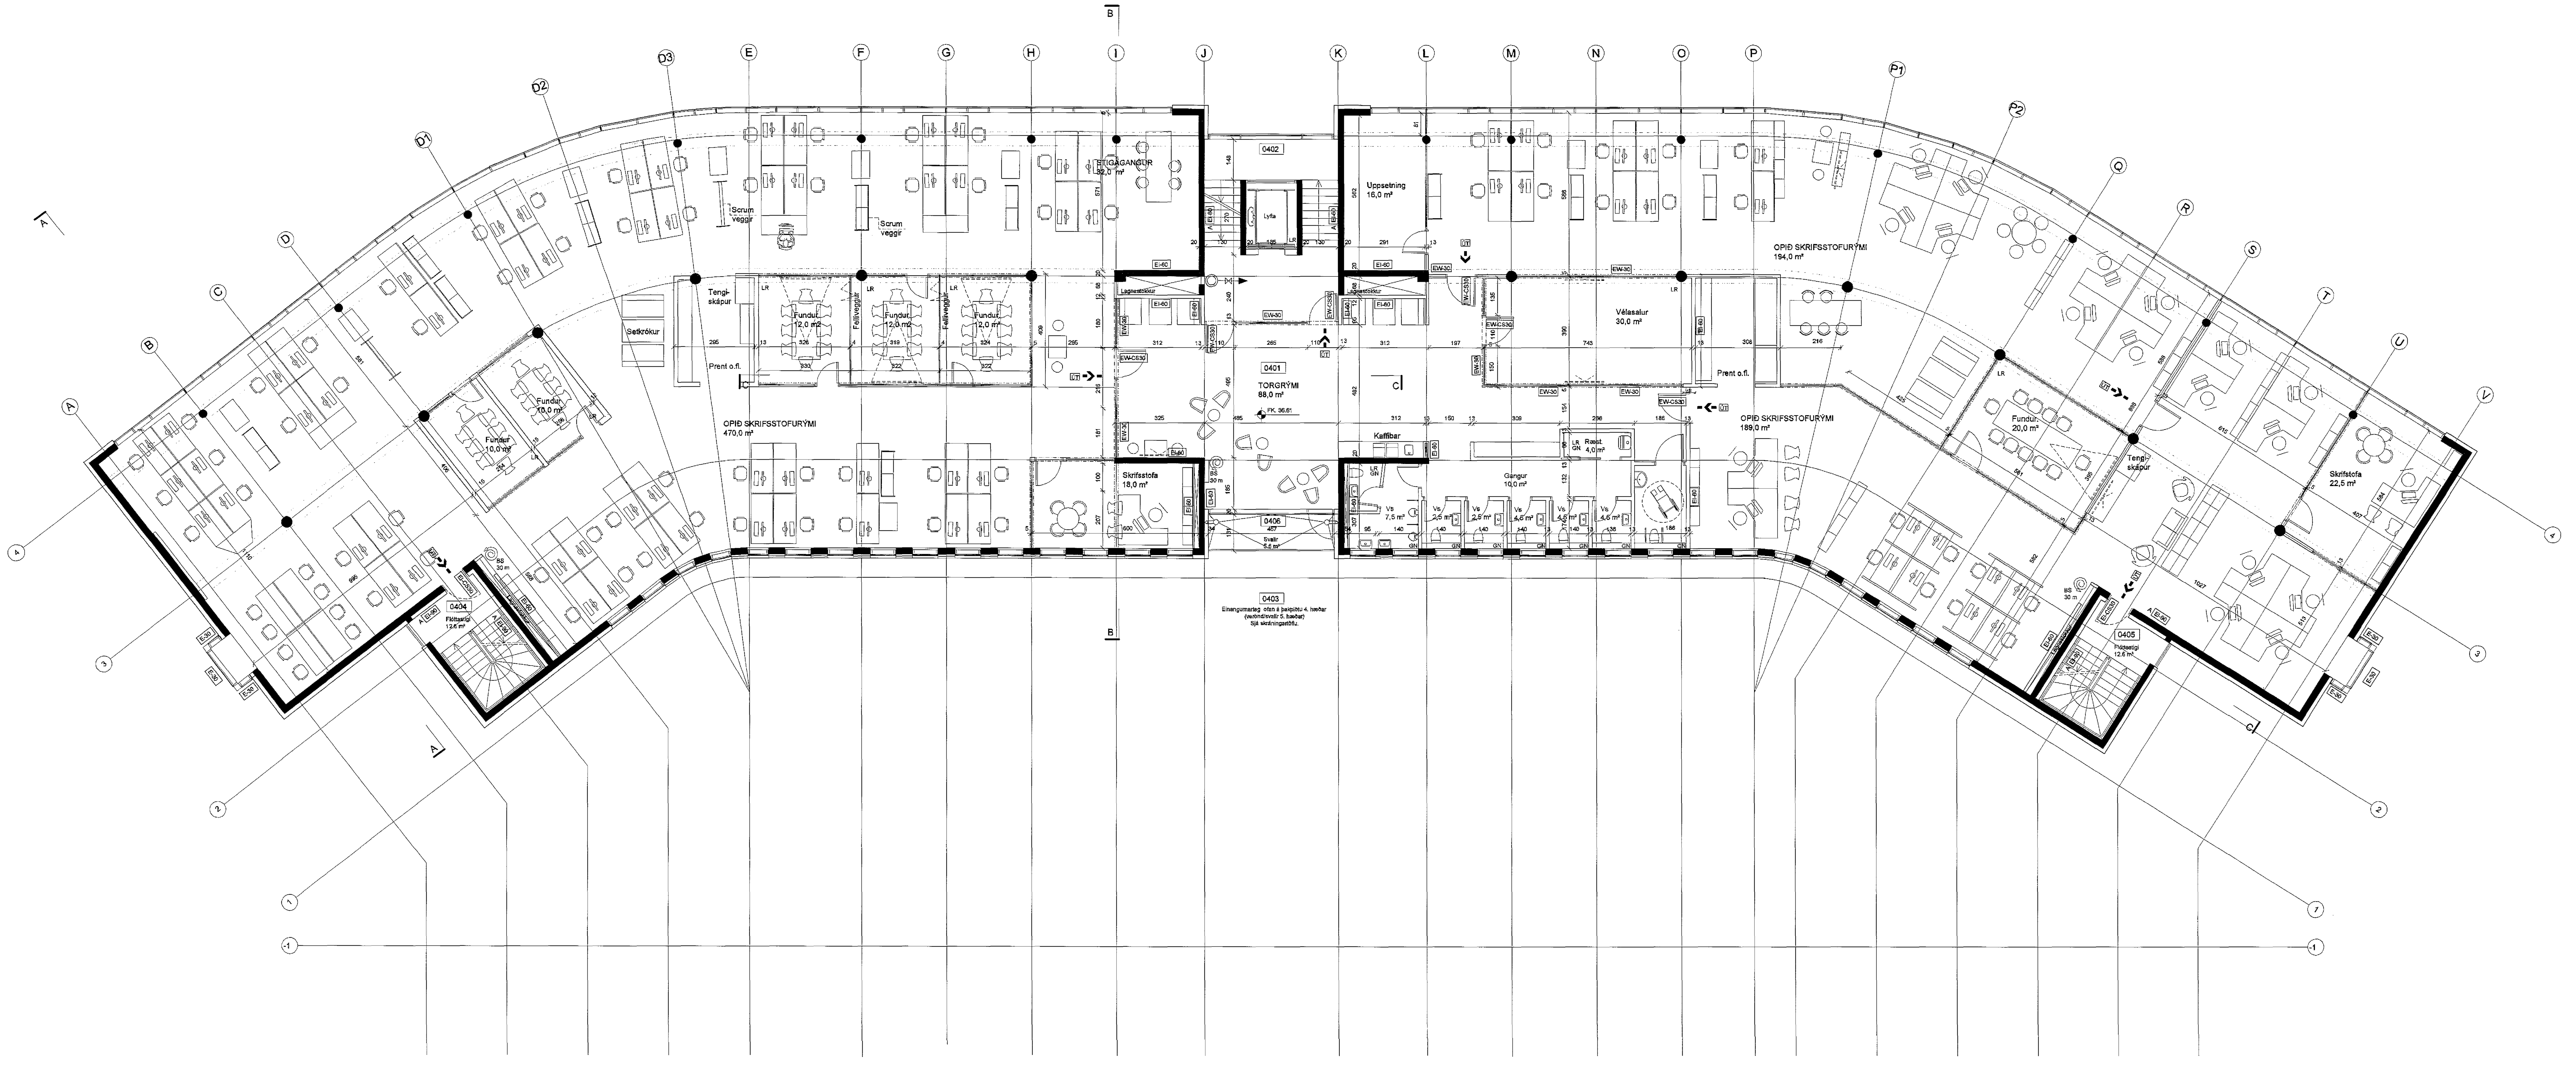

Samþykkt þann
24 OKT. 2013
Byggingafulltrúinn í Hafnarfirði
F.h. Brynjar Rafn Ólafsson

SKÝRINGAR

Innréttingar :

ATH. Sé ekki annað tekið fram á teikningu eru stærðir rýma uppgefnar í nettó m2. Séu stærði rýma uppgefnar í brúttó m2 stendur BR fyrir aftan tölugildi.

Öll hurðop og hæðir eru í samræmi við byggingareglugerð, gr. 6.4.3
Allar klæðningar eru í flokki 1. Loft eru niðurtekin kerfisloft.
Gólf verða lögð varanlegum gólfefnum í samræmi við starfsemi.
Ýmist parkett, flísar og eða þar til gerð teppi.

BREYTINGAR:	DAGS:
C:	
B: Einf. hurð að torgrými. Brunaslöngur	10.10.13
A: Fyrirkomulag og innrétting 4.hæðar	19.04.13

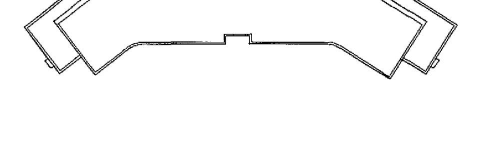

AÐALUPPDRÁTTUR

Dalshraun 3, Hafnarfirði

VERK:	DALS 0608
KVARÐI:	1:100
DAGS:	31.10.2007
TEIKN:	ÖB
SKRÁ:	0608-grunnur.dwg

GRUNNMYND 4. HÆÐAR

ÚTI INNI

ARKITEKTAR

ÞINGHOLTSSTRÆTI 27 101 REYKJAVÍK
SÍMAR 552 7660 & 562 7660 FAX 552 7661
NETFANG uti.inni@ui.is
VEFFANG

BALDUR Ó. SVAVARSSON ARKITEKTAR FAÍ
120357-5149

JÓN ÞÓR ÞORVALDSSON ARKITEKTAR FAÍ
021256-7579

B

A-105