

Grannmynd 1:50


Skýringar:

Málstraumur rofa og tengla er 10 A  
 Allar pípur eru 16 mm og vír 1.5 q  
 Hæð rofa frá gólfi er 110 cm  
 Hæð rafmagns-, loftnets (L)-, Síma (S) tengla er 20 cm frá gólfi  
 Hæð tengla í eldhúsi, búri, þvottahúsi, baðherbergi,  
 og bílskúr er 110 cm frá gólfi  
 Hæð útljósa er 200 cm frá plötu  
 Hæð veggljósa í svefnherbergi er 140 cm frá gólfi  
 Hæð veggljósa í eldhúsi er 150 cm frá gólfi  
 Hæð dyrasíma innitól er 140 cm  
 Hæð dyrasíma innitól í svefnherbergi er 110 cm  
 Hæð veggljósa í bað- og snyrtiherbergjum er 190 cm  
 Öll mál eru í cm og hæðir frá gólfi  
 Ofangreint gildir ef annars er ekki getið á teikningu

Bæturátt 22.11.1993  
 VEGNA FULLNADARFRÁGANGS  
 Jón Guðnason  
 RAÞINGI  
 10. HAFNARFIRÐI

Inntök samþykkt 9.11.1993  
 f.h. RAÞVEITU HAFNARFIRÐAR  
 Filbert Jónsson

HÚSVEITA TENGIST Á FASA S.

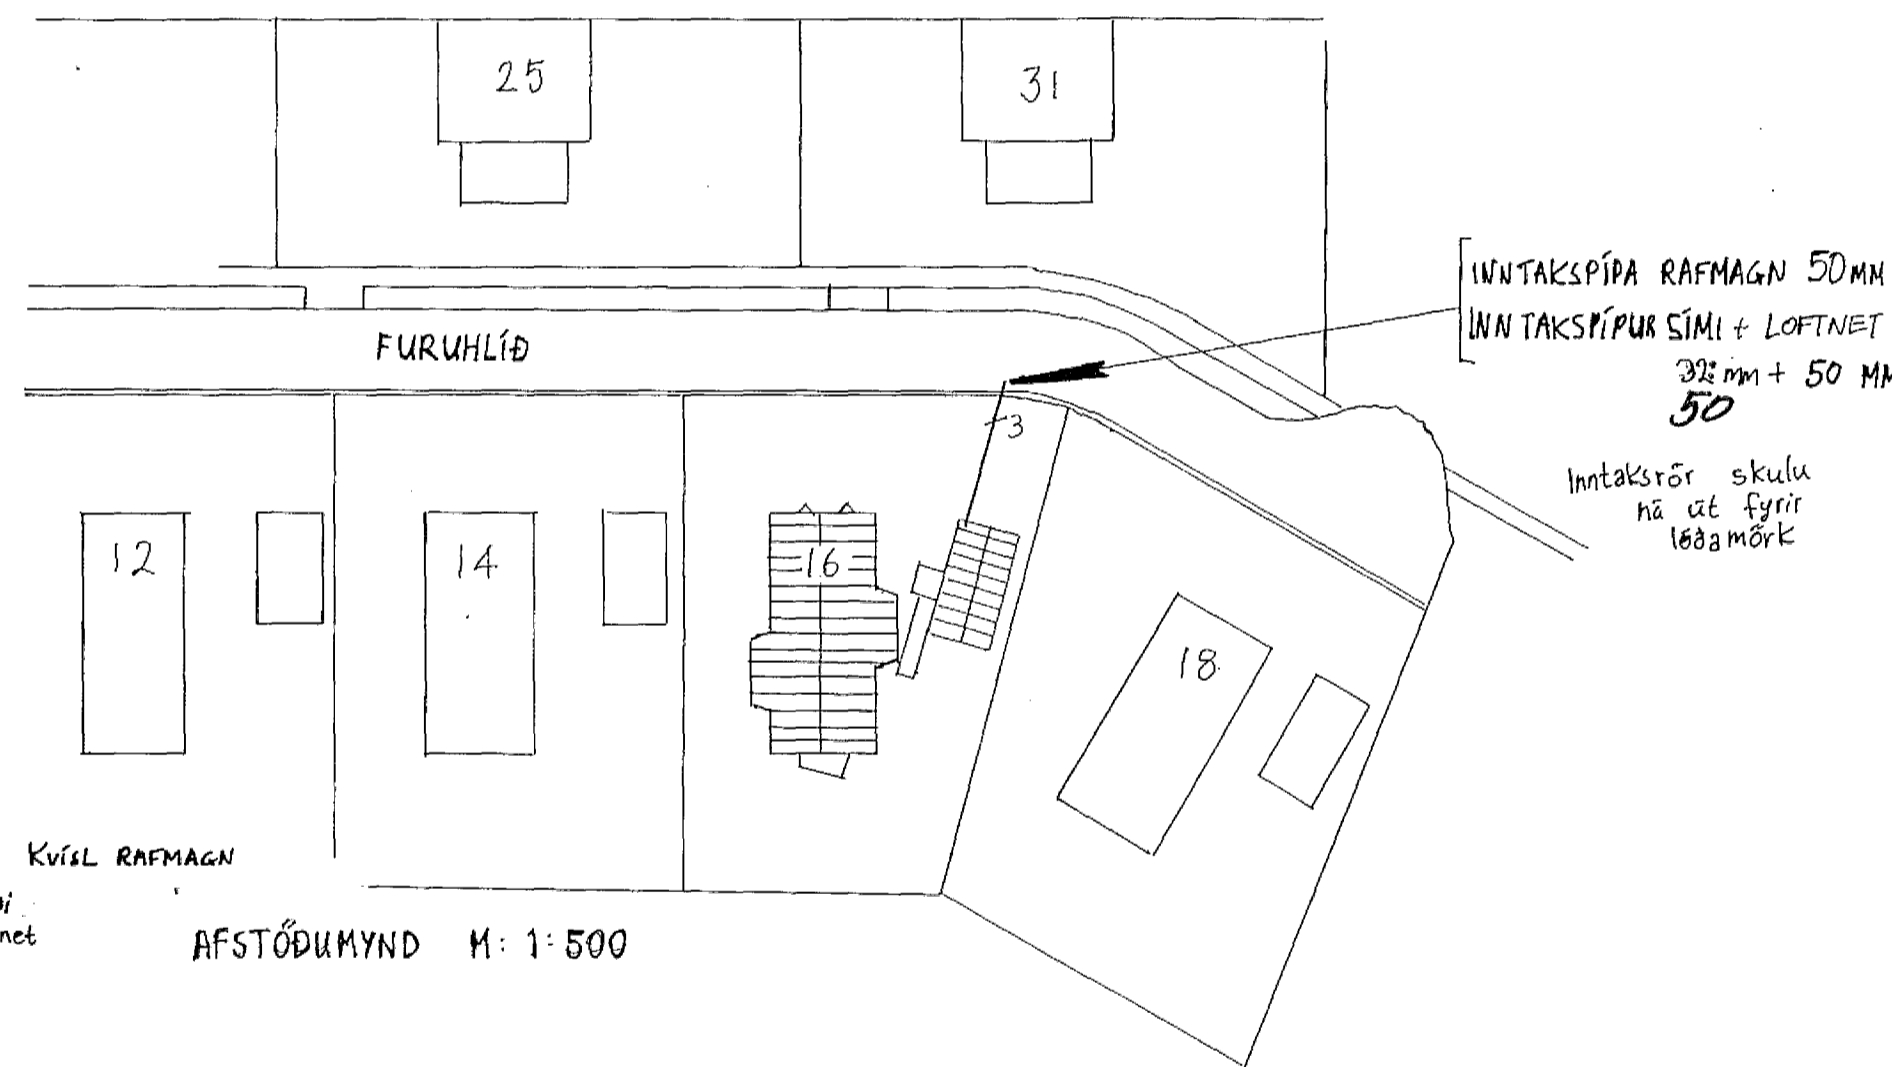

AFSTÖÐUMYND M: 1:500

FURUHLÍÐ 16, HAFNARFIRÐI	RAFGREIN SF. APRIL 1993
KJALLARI - LAGNAMYND SKÝRINGAR, AFSTÖÐUMYND	
HANNAÐ: INGI INGASON S: 651466	TEIKNAD: Magnús Sigmundsson

3162.