


Sambykkt 3-11 1993
 VEGNA FULLNÁÐARFRÁGANGS
Albert Þrastirsson
 t.h. Rafveitu Hafnarfjardar

Raflagnir séu 16 mm plastpípulagnir, ídregnar 3x1,5 mm² ídráttartaugum. Málstrumur rafbúnaðar sé í samræmi við stærðir yfirstraumsvarna samkvæmt töfluteikningu. Hæð tengla sé 20 cm, hæð rofa sé 110 cm og hæð veggjósna sé 180 cm. Ofangreind mál eru miðað við frágengið gólf og miðju hvers tengistaðar. Allar máltökur skulu miðast við málsetta byggingateikningu. Þessar skýringar eiga við ef annars er ekki getið á teikningu.

Inntök samþykkt 3.11.1993
 t.h. RAFVEITU HAFNARFJARDAR
Albert Þrastirsson

HÚSVEITA TENGIST Á FASA T.

SNIÐMYND MÁL 1:100

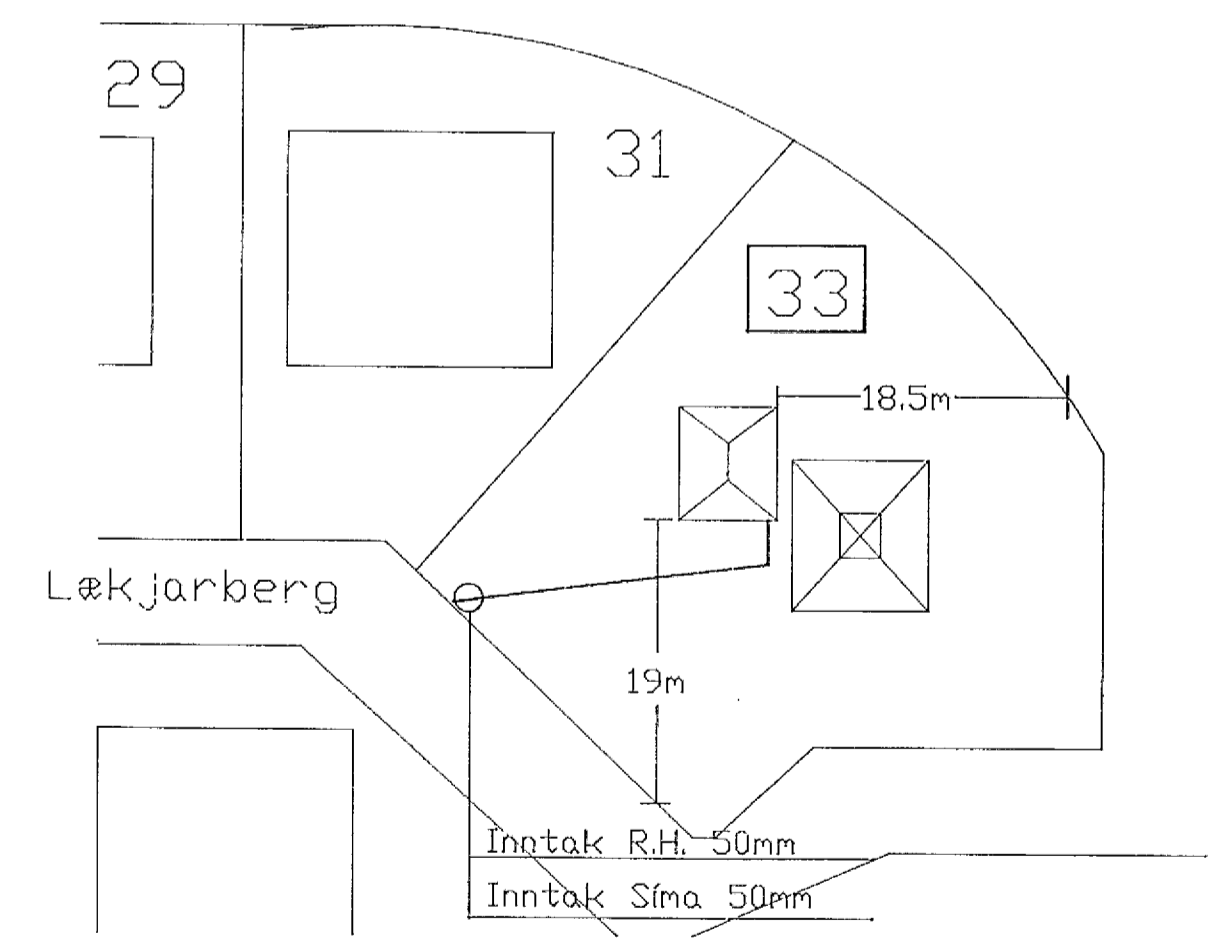

AFSTÖÐUMYND MÁL 1:500

Alfredur Ólafsson

ÞÓDASTEINN GUÐMANNSSON

HÖNNUN RAFLAGNA OG LÝSINGAKERFA ENGJASEL 87 109 REYKJAVÍK
 RAÐGGJÖF OG KOSTNAÐARAÆTLANIR SIMI 679646

HANNAÐ:		MKV.	LÆKJARBERG 33
TEIKNAD:		1500	220 HAFNAFIRÐI
YFIRFARIÐ:		1:100	AFSTÖÐUMYND OG SNIÐMYND
BREYTT:			

3157.