




A UEF SS 27.08.2013
 Klæðningsskiðum breytt.
 BREYTINGAR

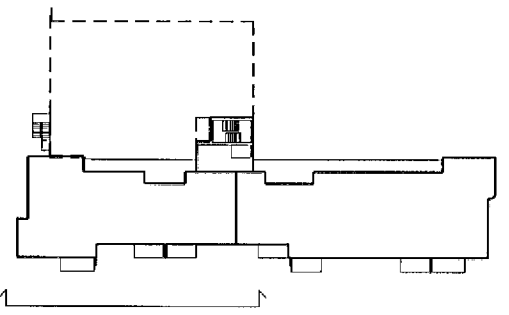

ASK ARKITEKTAR EHF
 GÖRUGÓTU 9 101 REYKJAVÍK
 Sími 515 0100 FAKS 515 0319
 www.ask.is

ARTUR AVALÓNSSONAR
Sigurður Sævi
 Sigurður Sævi
 Arkitekt F.H.
 sigur@ask.is



VERKTEKNI	
SKIPALÓN 1 HAFNARFIRÐI	
TEIÐINGU TERNNAÐUR	SKALA 1:50
VERKTEKNI	TERNNAÐ SS
ÚTLIT - SUBVESTUR	YFRIF. UEF
	SS
	DAG. 16.11.2012
VERKNA. 0779	ALDREINGI - TERNNAÐUR 20-44
	ÚTGAFA A

