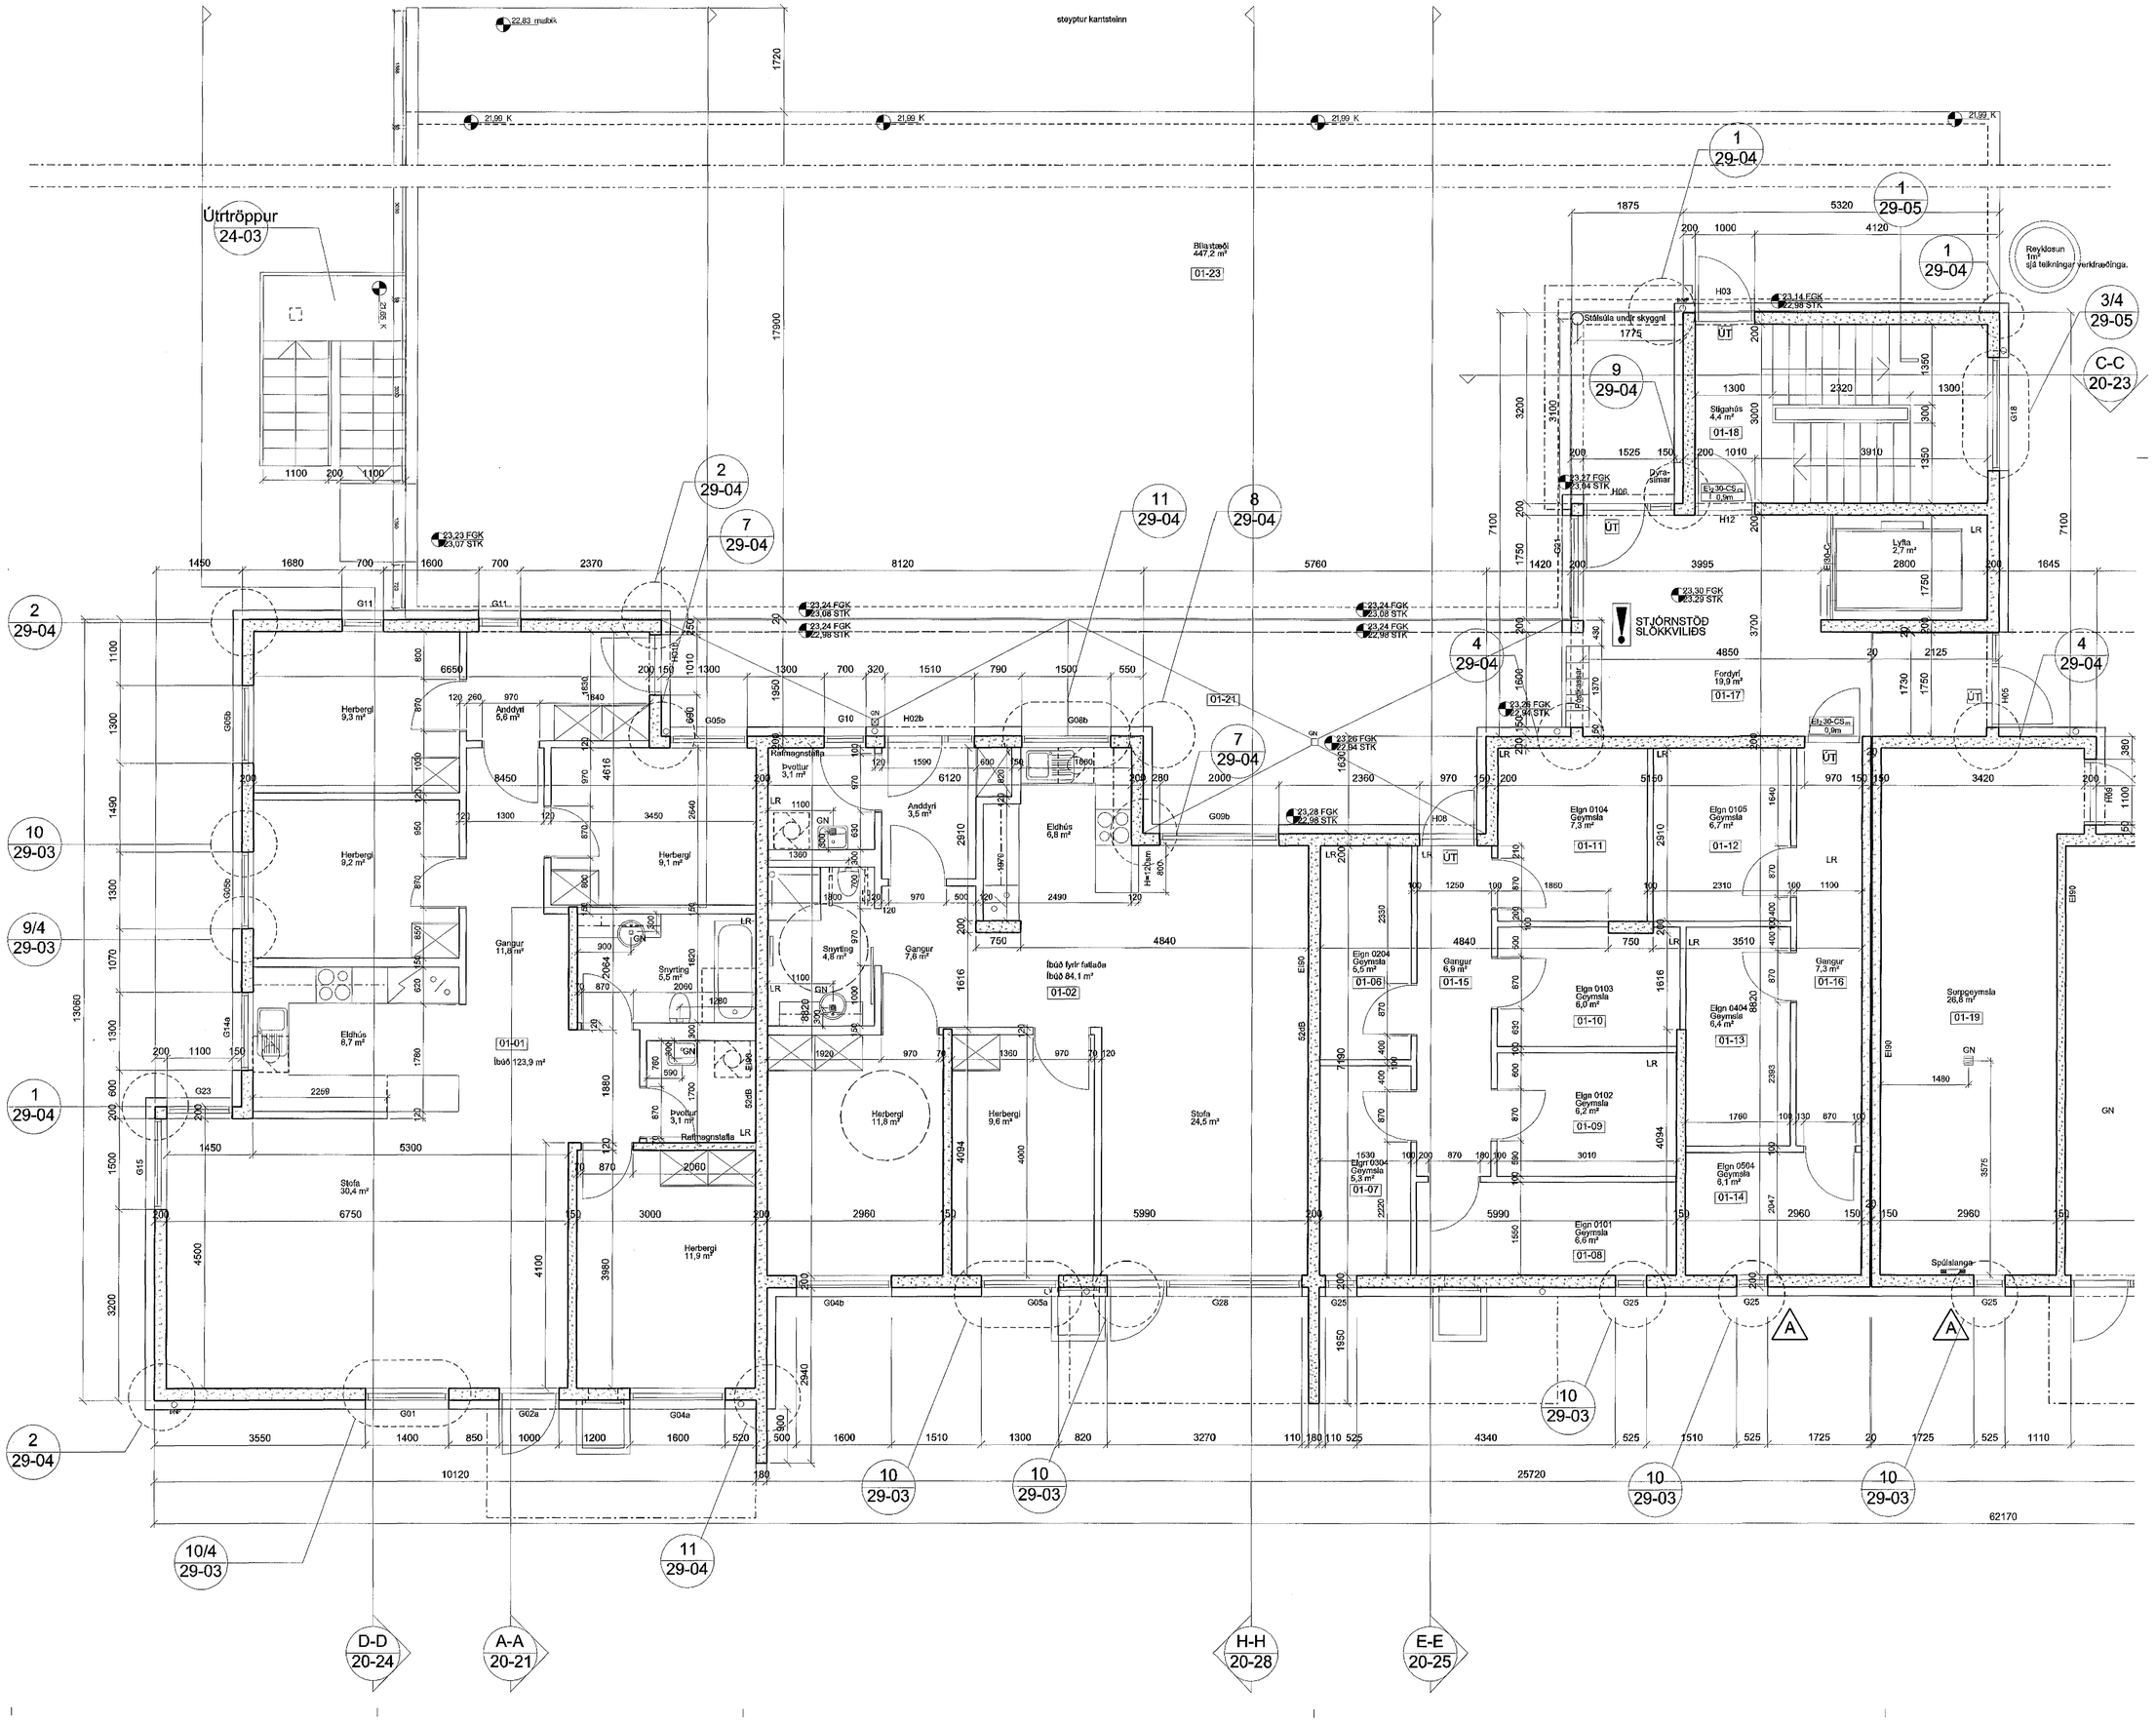

Samþykkt þann
18. des. 2013
Byggingafulltrúinn í Hafnarfirði
F.h. Hrólfur S. Gunnlaugsson

A	UEF	SS	27.08.2013
Geymslugluggar færðir			
ÚTGÁFA	TEIKNAÐ	YFIRFARIÐ	DAGS
BREYTINGAR			

ASK ARKITEKTAR EHF
GEIRSGÖTU 9 101 REYKJAVÍK
SÍMI 515 0300 FAX 515 0319
www.ask.is

ÁRITUN ABALHÖNNUDAR

Sigurlaug Sigurjónsdóttir Arkitekt F.A.I. kt.060767-6319 sigurlaug@ask.is

ASK ARKITEKTAR

VERKEFNI
SKIPALÓN 1
HAFNARFIRÐI

TEGUND TEIKNINGAR
VERKTEIKNING
HEITI TEIKNINGAR
GRUNNMYND 1.HÆÐ

MKV. Í A1	1:50
HANNAÐ	SS
TEIKNAÐ	UEF
YFIRF.	SS
DAGS.	16.11.2012
ÚTGÁFA	A

VERKNR.	AUÐKENNI - NÚMER TEIKNINGAR
0779	20-03

