


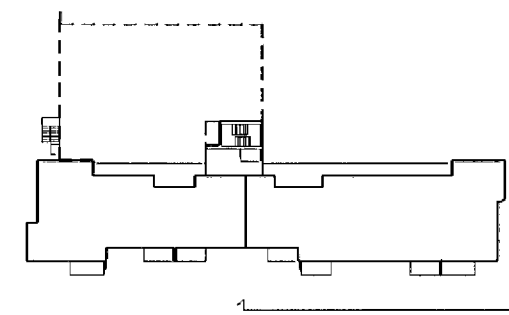

A

A UEF SS 27.08.2013
Klæðingaskilum broytt,
ÚTGAFA TEBAND LITBYFAND IDAGG
BREYTINGAR



ASK ARKITEKTAR EHF.
GERBISDÖTU 9 101 REYKJAVÍK
SÍMI 915 0000 FAX 915 0019
WWW.ASK.IS

ÁRHTUN ADALHÖNNUNÐAR
Sturlay Sturlay
Sturlay Sturlay Mikul Pál Sturlay Sturlay



VERKEFNI	SKIPALÓN 7 HAFNARFIRÐI	MOÐUL A1
TEKJUND TEBINGAR	VERKTEIKNING	1:50
ÚTLIT TEBINGAR	ÚTLIT - SUBVESTUR	SS
TEKJUND	0779	UEF
FLAÐENNA - TEBINGAR	20-45	SS
ÚTGAFA	A	SS
DAÐA	16.11.2012	UEF
ÚTGAFA	A	SS

