


A	UEF	SS	27.08.2013
Geymslugluggi ferðir.			
ÓTGAFA	TEIKNAD	LIFFRÁMÍÐ	LAGS
SMEYTINGAR			



ASK ARKITEKTAR EHF.
 GÖRUGÖTTU 9 101 REYKJAVÍK
 Sími 515 0240 FAX 515 0219
 www.ask.is

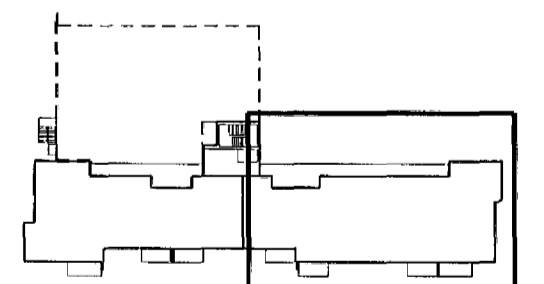


VERKNEFNI		NO. 1 A1
SKIPALÖN 7		1:50
HAFNARFIRDI		FAFRAD
0779	20-04	

