


Inntök samþykkt 15.11.0 - 1996
 í h. RAÐVEITU HAFNARFJÁRDAR
Albert Jónsson

EINGÖNGU SAMÞYKKT
 FYRIR EINFASA NOTKUN.
F.M.

- SÍMI OG LOFTNET SKULU EKKI
 FALLA UNDIR SAMA RÁMMA
 OG RAÐMAGN
- MÁLSTRAUMUR ROFA 10A OG
 TENGLA SE 16A
 VÍR 1,5q
 VIÐ STÆÐSETNINGU VEGGJA OG
 MIÐJUREIKNING Á DÖSUM SKAL
 MIÐAST VIÐ BYGGINGARTEIKNINGU
- | | |
|---|------|
| TENGLAR OG ROFAR SAMAN | h105 |
| TENGLAR ELDHÚSUM | h105 |
| TENGLAR BÜRUM | h105 |
| TENGLAR BÖÐUM | h105 |
| TENGLAR GEYMSLUM | h105 |
| TENGLAR ÞVOTTAH | h110 |
| TENGLAR SVÖLUM | h175 |
| TENGLAR ELDAVEL | h 35 |
| TENGLAR EÐA TENGIDÓSIR FYRIR OFAN
ELDAV h180 | |
| TENGLAR | h 20 |
| VEGGLJÓÐ SVÖLUM | h200 |
| VEGGLJÓÐ BÖÐUM | h200 |
| VEGGLJÓÐ SVEFNH | h130 |
| BILÍÐ Á MILLI LJÓÐSANA | 30 |
| ÖNNUR VEGGLJÓÐ | h180 |
| SÍMATENGLAR | h 20 |
| LOFTNETSTENGLAR | h 20 |
| DYRASÍMI | h135 |

Tinnuberg 8 1 hæð
 Lágspennuteikning MKV 1:50.
 Teiknari Jónas Stefánsson.
 Teikn Sept 1996.

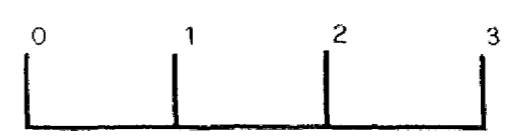

3x50mm rör að lóðarmörkum

3185