


Upprunalegur hönnuður:
FORM + RYMI
Björgvin Snæbjörnsson, Arkitekt F.A.I.

Þessi aðalleikningur er unnin sem reyndartekning,
*eins og byggt.

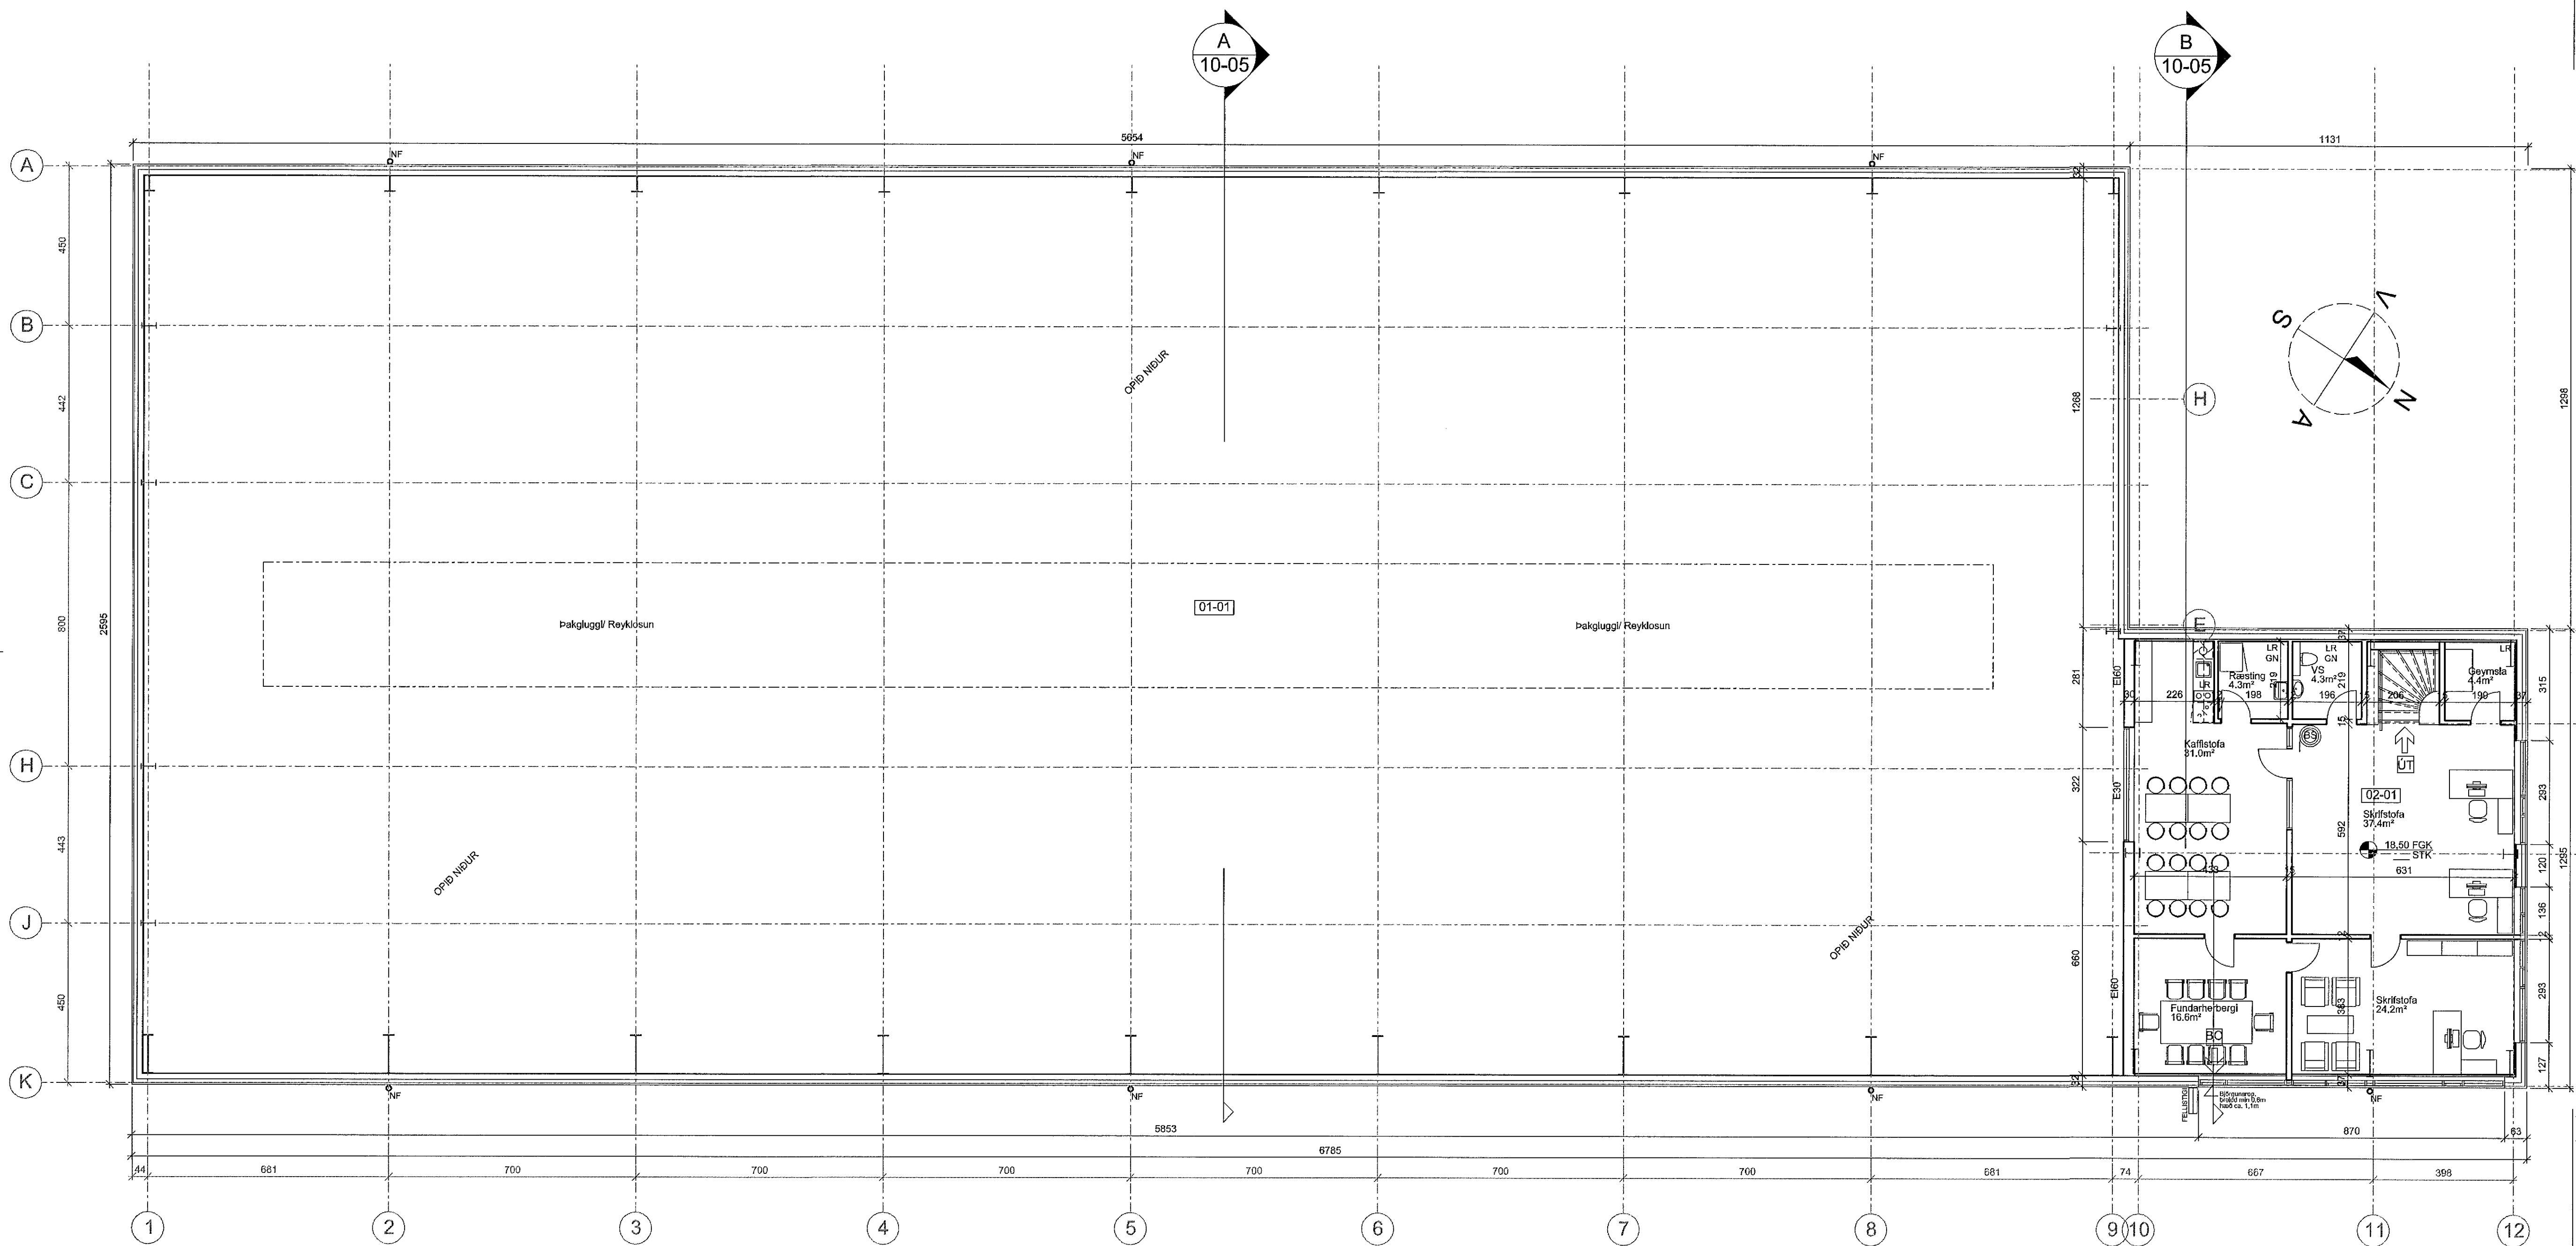

ÓTÖGGA
DREYFINGAR

ASK ARKITEKTAR EHF
GÖRUGÖTU 19 101 REYKJAVÍK
SÍMI 515 0000 FAX 515 0319
www.ask.is

ÁRFTUN AÐALHÖNNUNÐAR

Helgi Már Halldórsson
Helgi Már Halldórsson Arkitekt F.A.I. helgi@ask.is



VERREFTNI
ÍSHELLA 10
220 HAFNARFJÖRÐUR

TEKINGU-
HEITITEKINGAR
GRUNNMÝND 2. HÆÐ

MVJ. 1:1
MÁSKA
TEKINGU-
ÓI / LGS
STYFI
FMH
DAGI
14.10.2013

VERUR
1337

ÁSKRIFTA-
NÚMUR
10-04

23.11.2013 20.11.2013
F.h. HEILBRIGDISEFTIRLIT
HAFNARFJÖRÐAR-
OG KÖPAVOGSSVÆÐIS
Gæðgætt 2-210 Gæðgætt
Rún Ólafsson