


Upprunalegur hönnuður:
 FORM + RÝMI
 Björgvín Snæbjörnsson, Arkitekt F.A.I.

Þessi aðalteikning er unnin sem reyndartekning,
 teins og byggt.

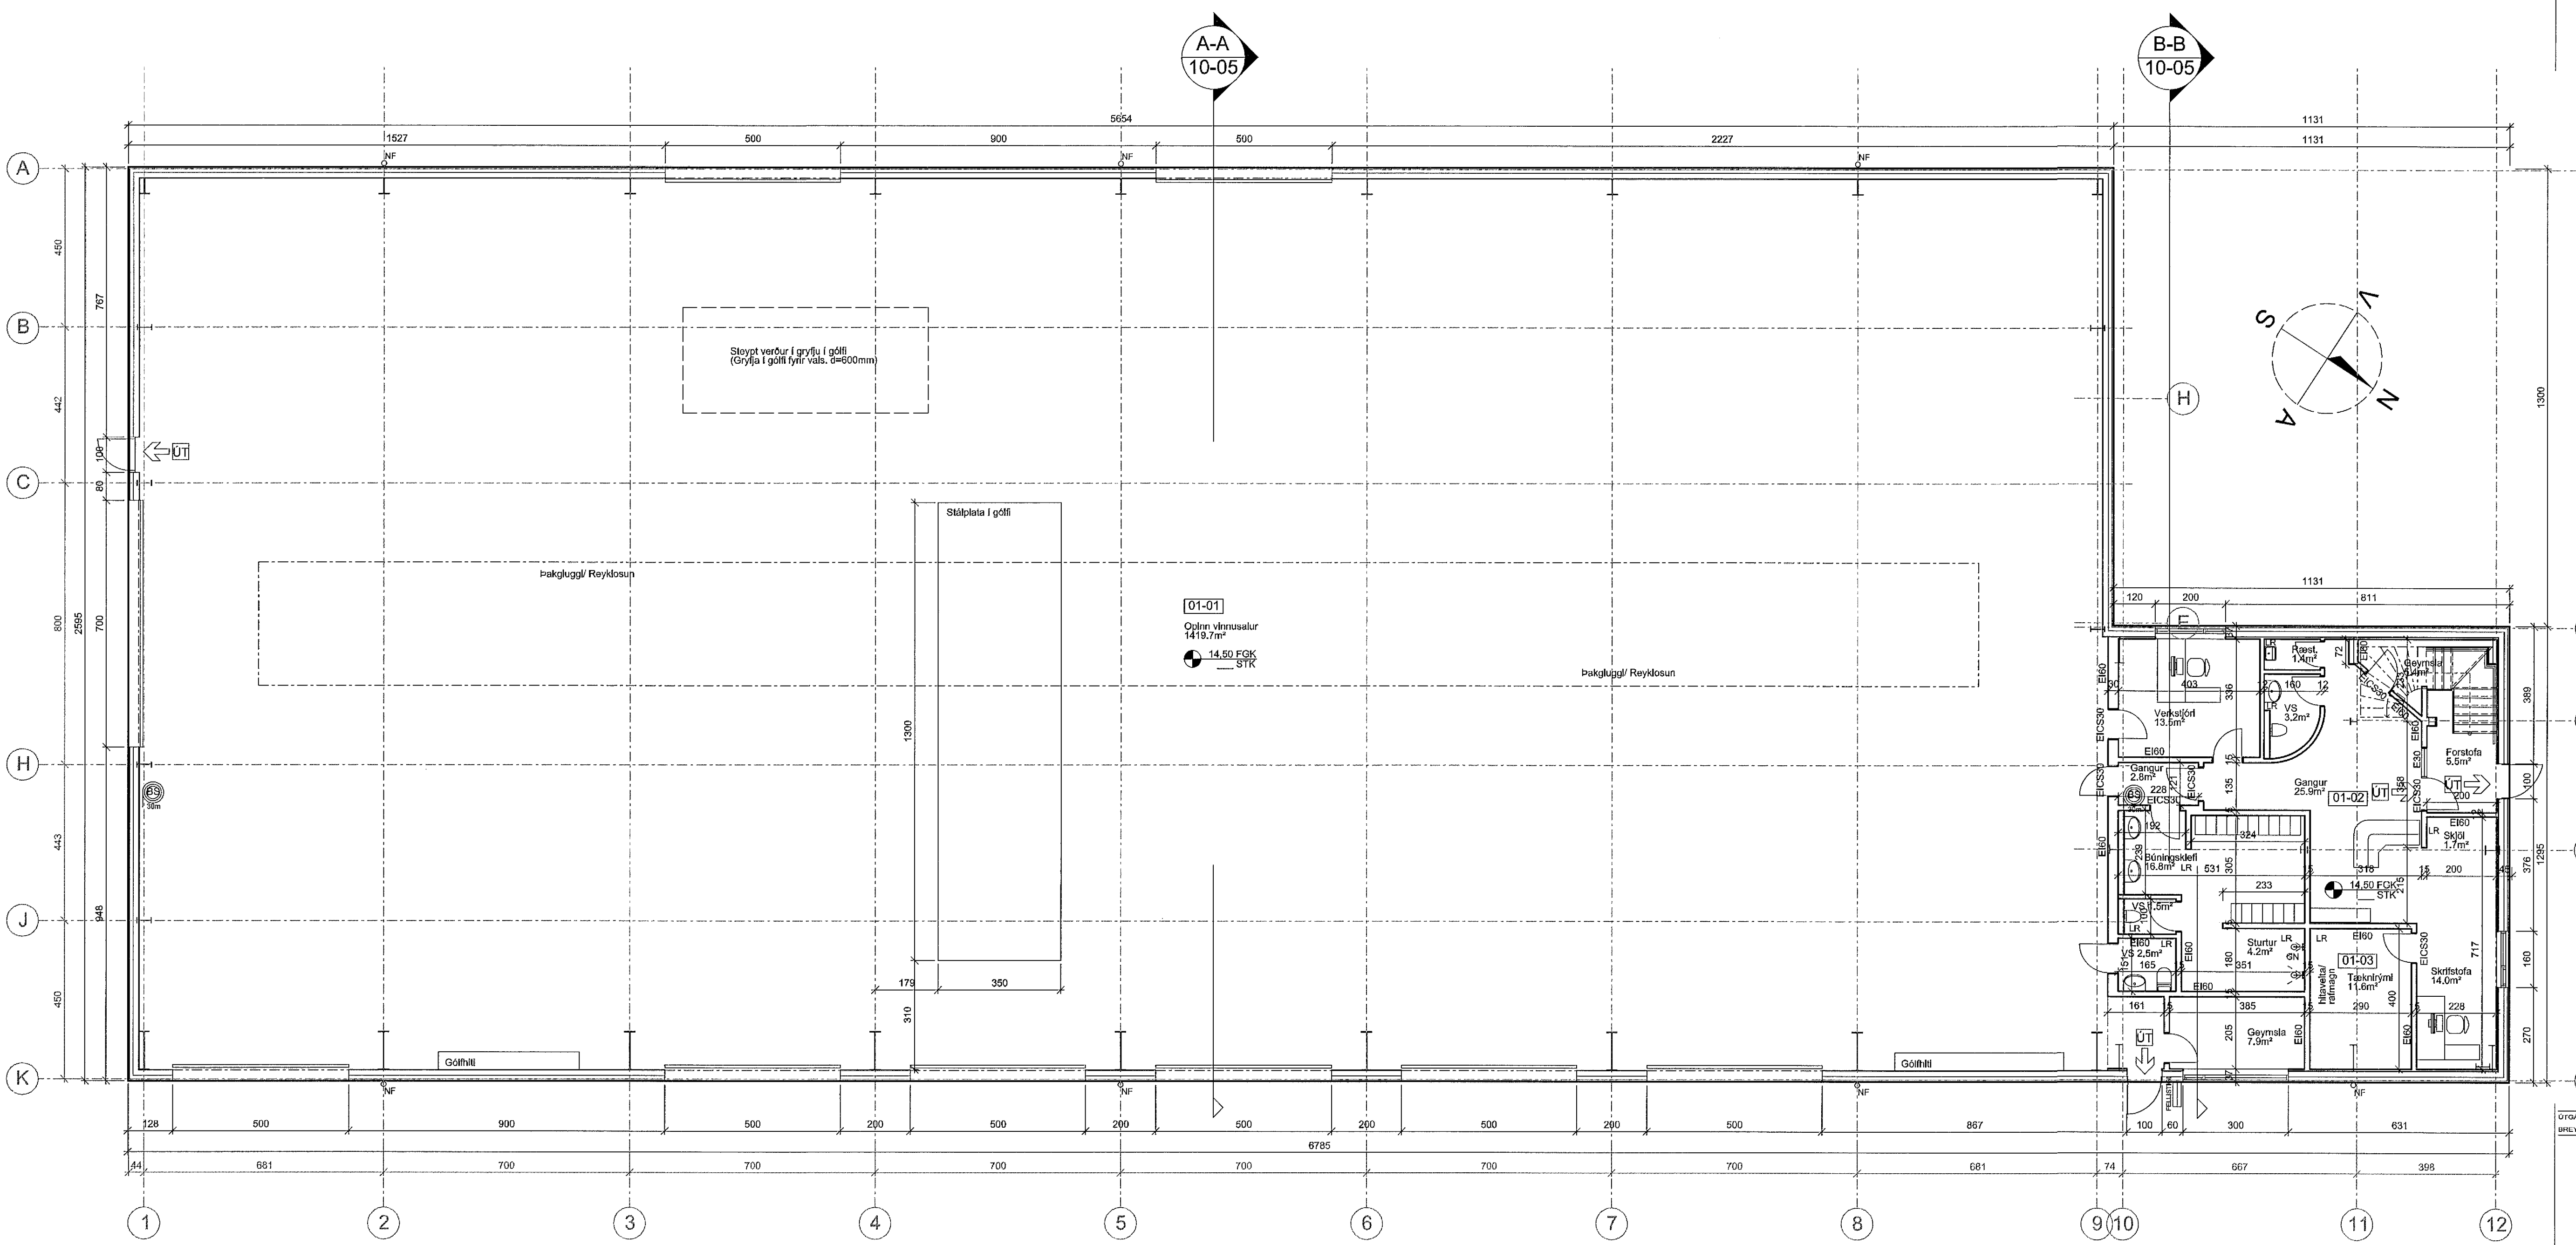

UTDÁFA
 SMILTUNGA

ASK ARKITEKTAR EHF
 GERSGÖTU 3 101 REYKJAVÍK
 Sími 516 0300 FAX 515 0319
 www.ask.is

ARTUN AÐALHÖNNUNAR
 Heiðmátt
 Heiðmátt Halldósson Arkitekt F.A.I. 6601228-7016
 heidmatt@ask.is

VERKERN
 ISHELLA 10
 220 HAFNARFJÖRÐUR

TEIÐINGAR
 AÐALTEIKNING
 GRUNNMÝND 1.HÆÐ

SKALA
 1:100

MYNUN
 TUNINGAR
 ÖV / LGS

MYNUN
 ÖV / LGS

FRÖG
 HMH

FRÖG
 14.10.2013

UTDÁFA
 1337

VERKERN-NÚMÉR TEIÐINGAR
 10-03

Fr. 23.11.2013 20.11.2013
 HEILBRIGDISEFTIRLIT'S
 HAFNARFJÖRÐAR-
 OG RÓPAVOSSVÆÐIS
 CHAUFARLIT 7. 210 CHARLITHE
 K. W. Stefánsson

ÖLL AÐRIT OG AFRITUN TEIÐINGAR ER HÁÐ SAMRÝPISÁCSARVEIÐA, ENN SKAL MÆLA UPP AF TEIÐINGU.